


Eksisterende situasjon

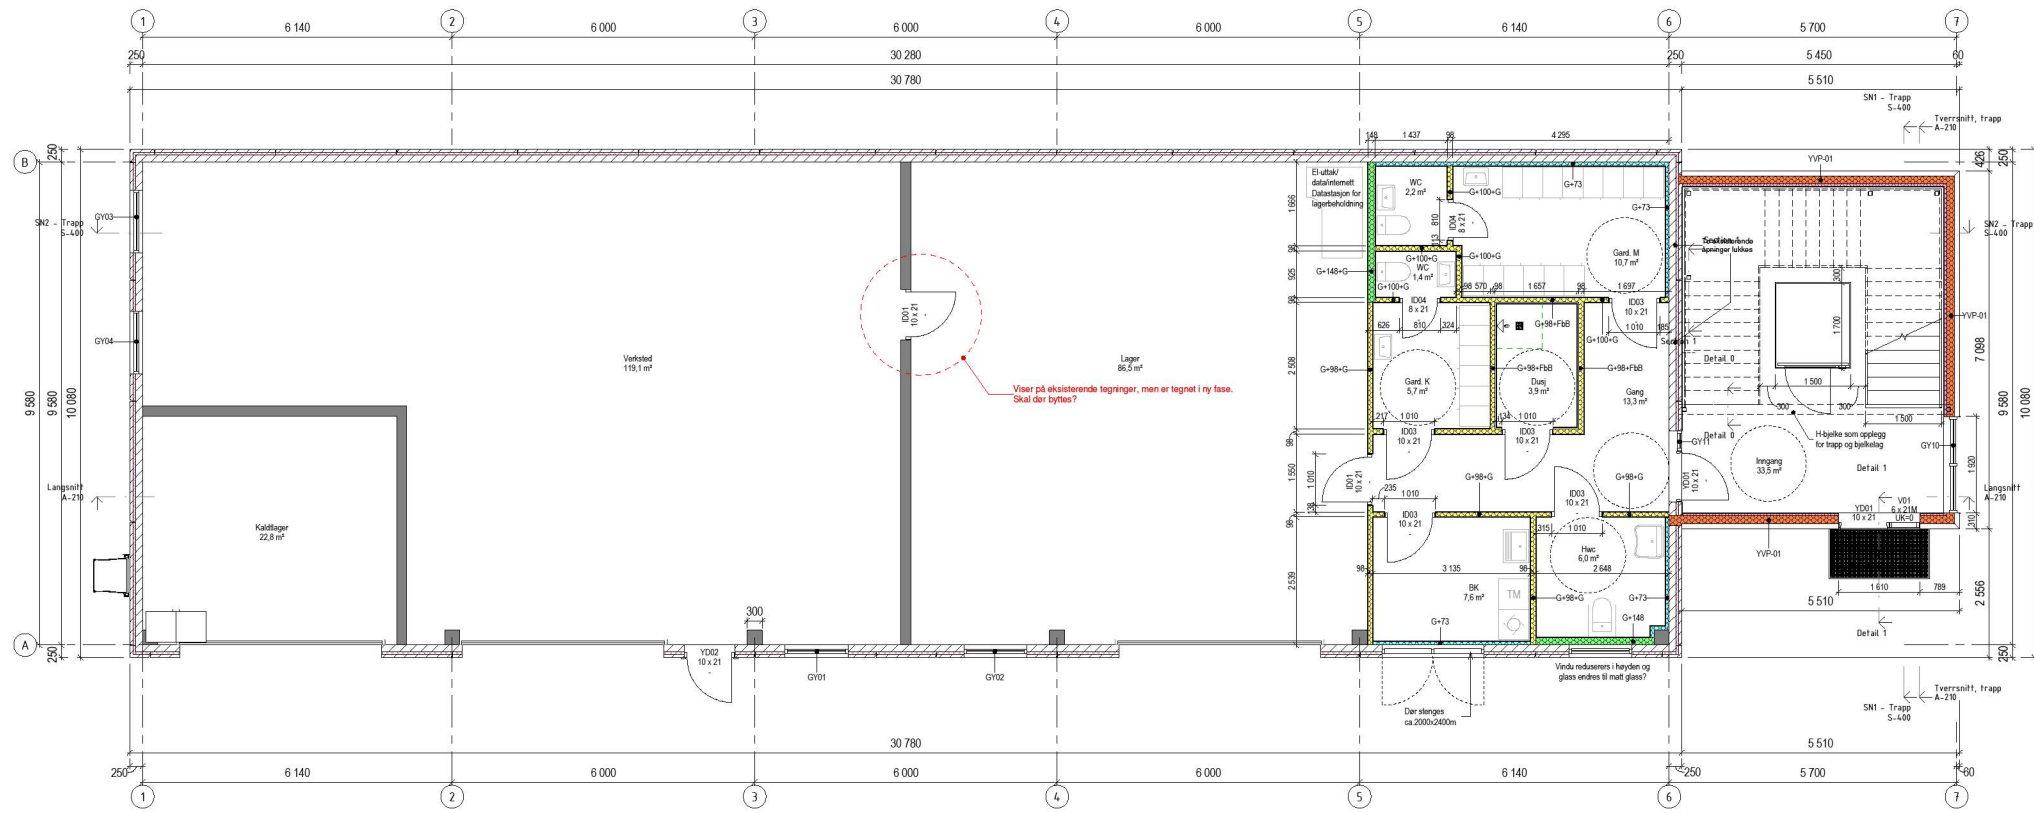

Endring fra lager til fire kontorer og oppholdsrom.
84,6 m2 BRA

Ny situasjon

