



Eksisterende situasjon

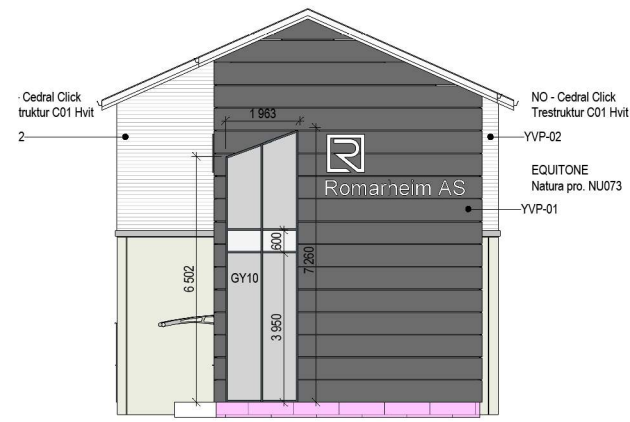


1:200

Sør-vest

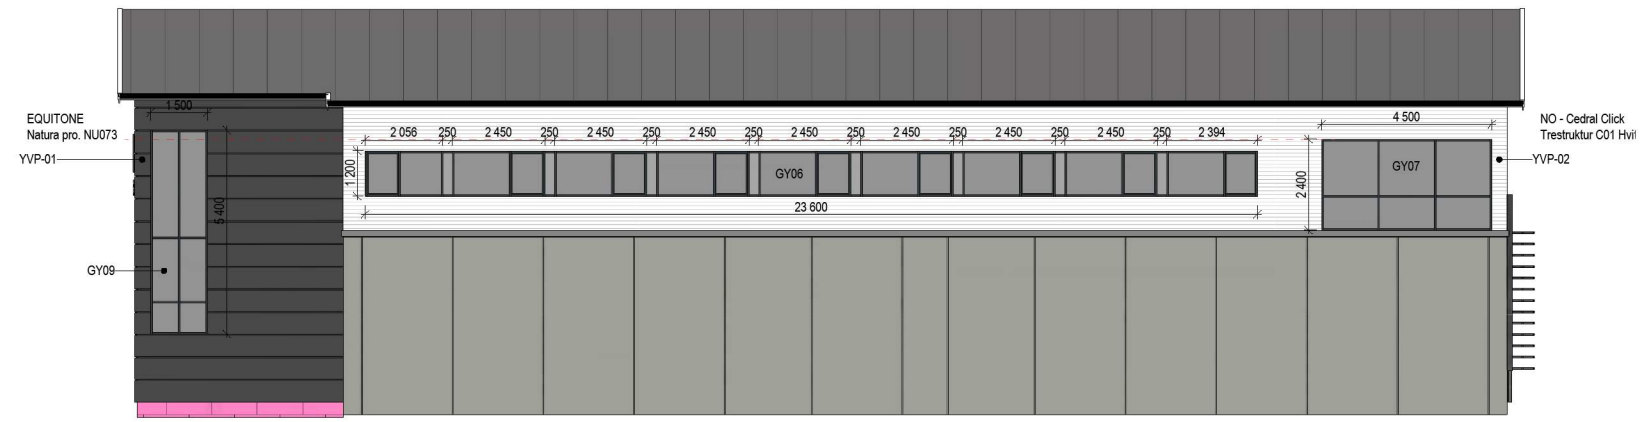


Sør-øst

Ny situasjon

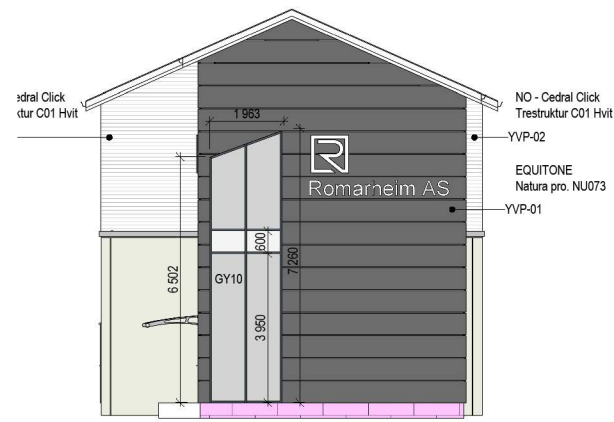

1:200



Sør-vest

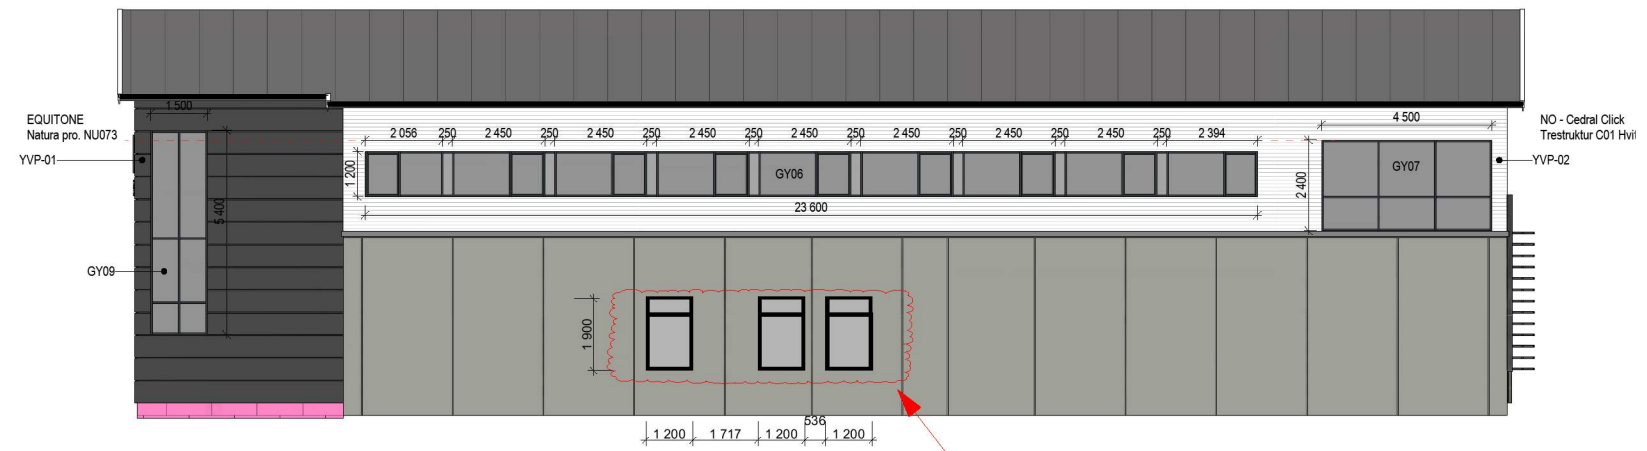

Sør-øst



Fasade mot Sør-Øst endres ved at det settes inn 3 nye vindu i fasade inn mot ny kontor del

Eksisterende situasjon

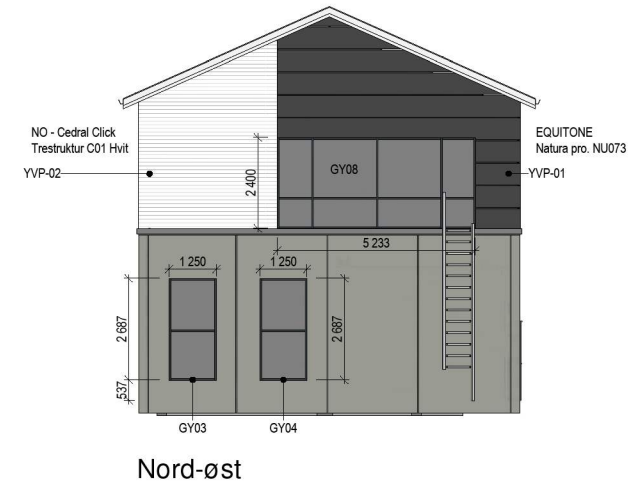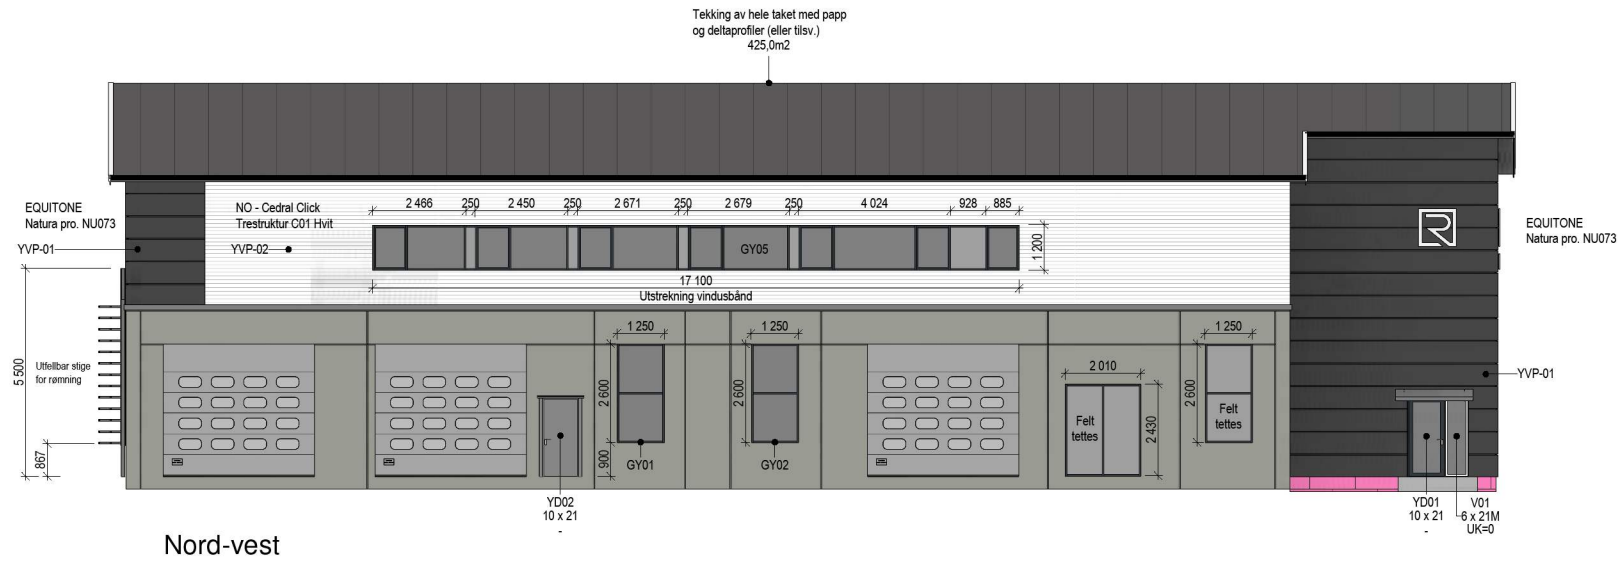

1:200

Ny situasjon

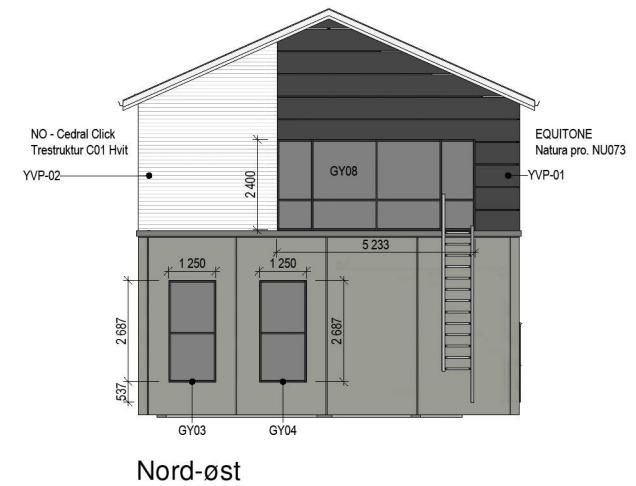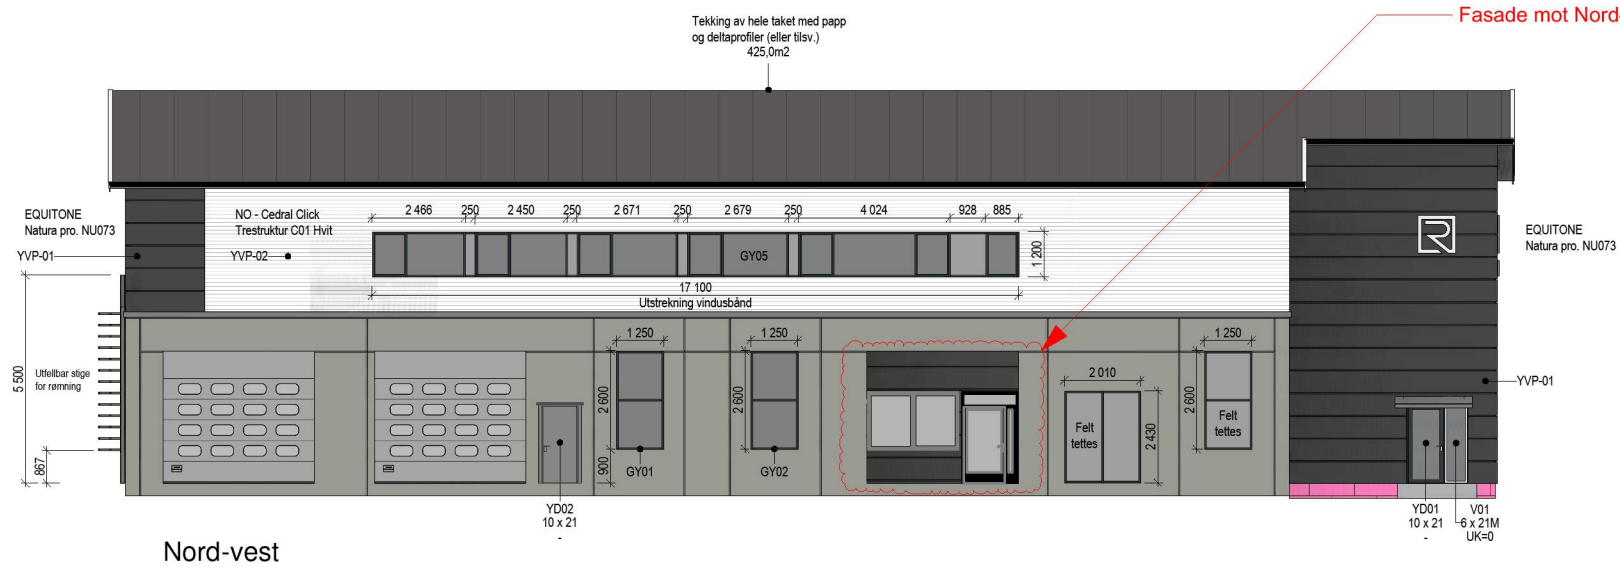

1:200