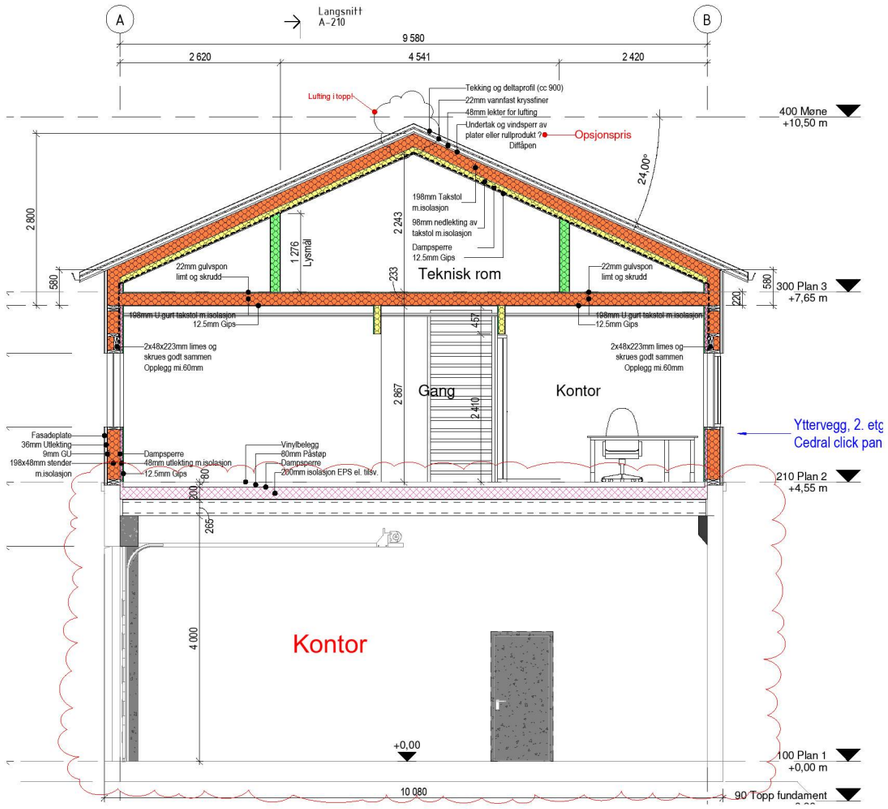
A
B
Langsnitt
A-210
9 580
2 620
4 541
2 420
Lufting i toppl.
Tekking og deltaprofil (cc 900)
22mm vannfast krysfiner
48mm lekter for lufting
Undertak og vindsperr av
plater eller rullprodukt ?
Diffåpen
Opsjonspris
400 Møne
+10,50 m
24,00°
198mm Takstol
m.isolasjon
98mm nedlekting av
takstol m.isolasjon
Dampsperre
12.5mm Gips
2 800
1 276
Lysmål
2 243
233
Teknisk rom
22mm gulvspon
limt og skrudd
590
300 Plan 3
+7,65 m
220
198mm U gurt takstol m isolasjon
12.5mm Gips
2x48x223mm limes og
skrues godt sammen
Opplegg mi.60mm
2 867
Gang
2 410
Kontor
Yttervegg, 2. etg
Cedral click pan
Fasadeplate
36mm Utlekting
9mm GU
198x48mm stender
m.isolasjon
Dampsperre
48mm utlekting m isolasjon
12.5mm Gips
Vinylbelegg
60mm Påstøp
Dampsperre
200mm isolasjon EPS el. lilsv.
210 Plan 2
+4,55 m
265
4 000
Kontor
+0,00
100 Plan 1
+0,00 m
10 080
90 Topp fundament

1:50 Snitt

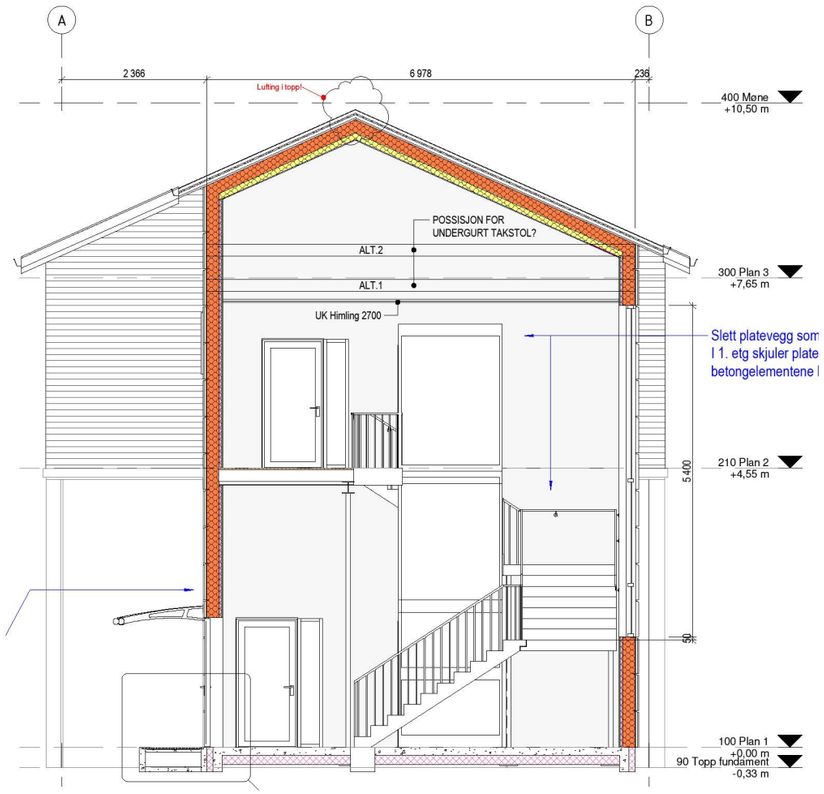
A
B
2 366
6 978
236
Lufting i toppl.
400 Møne
+10,50 m
POSSISJON FOR
UNDERGURT TAKSTOL?
ALT.2
ALT.1
300 Plan 3
+7,65 m
UK Himling 2700
Slett platevegg som
I 1. etg skjuler plate
betongelementene
5 400
210 Plan 2
+4,55 m
50
100 Plan 1
+0,00 m
90 Topp fundament
-0,33 m