


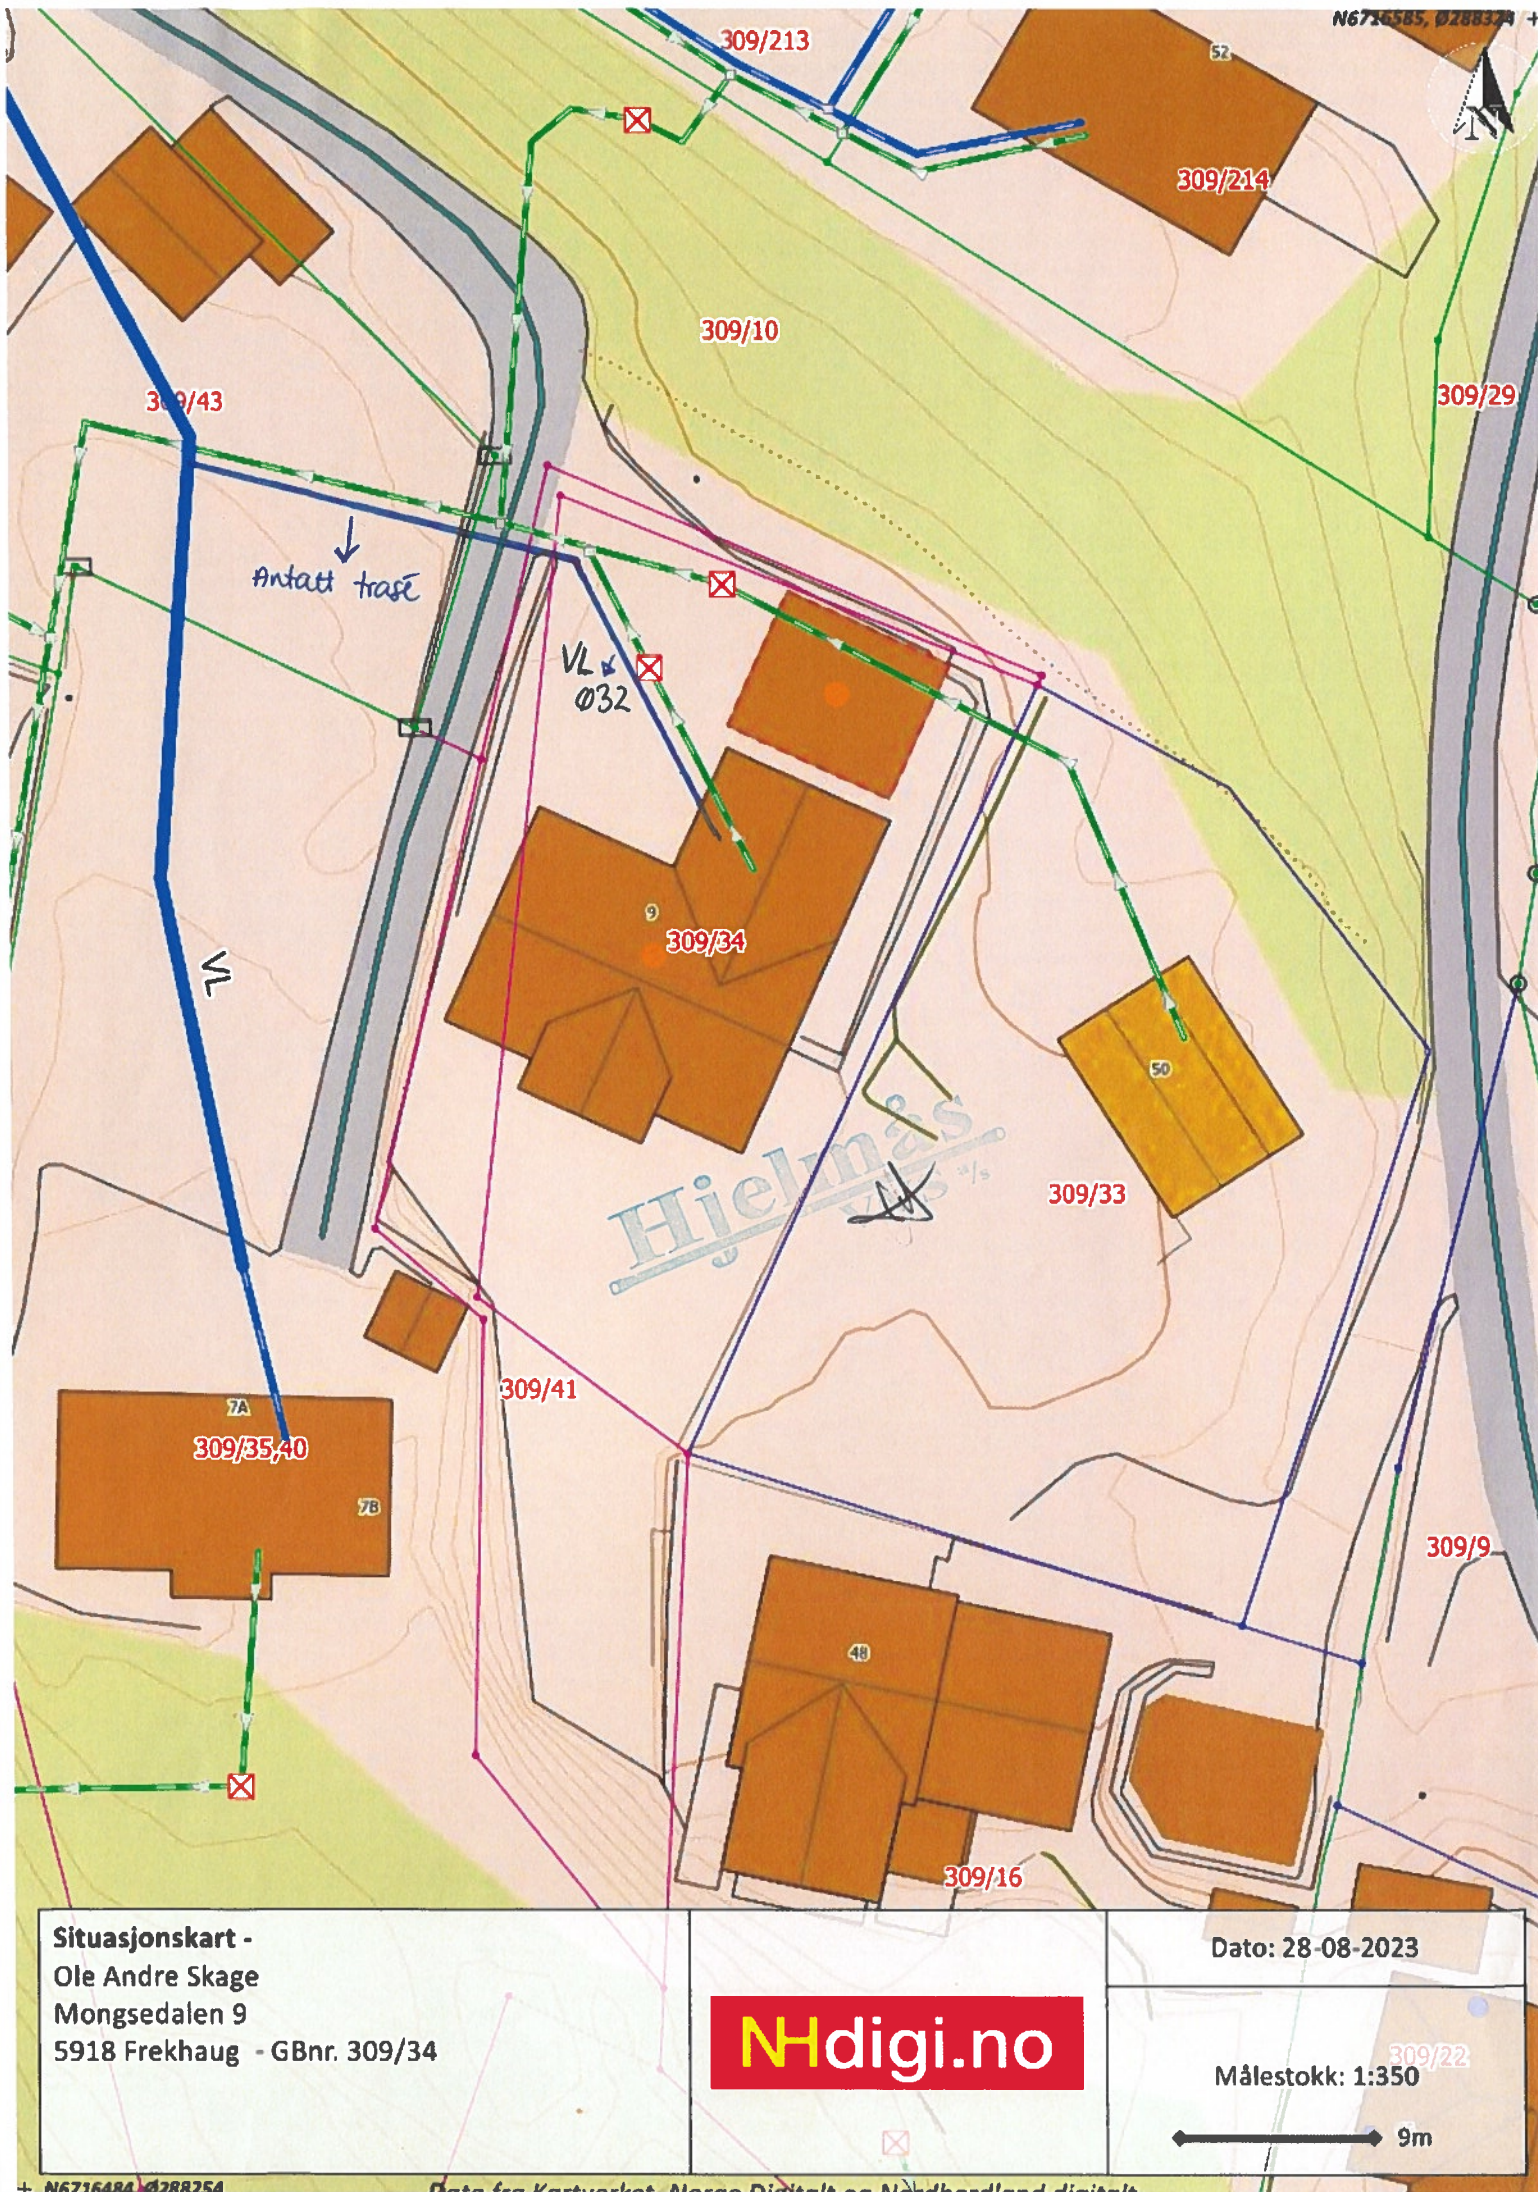

Situasjonskart -
Ole Andre Skage
Mongsedalen 9
5918 Frekhaug - GBnr. 309/34

Dato: 28-08-2023

NHdigi.no

Målestokk: 1:350

9m