


Sørøst

1,8 m

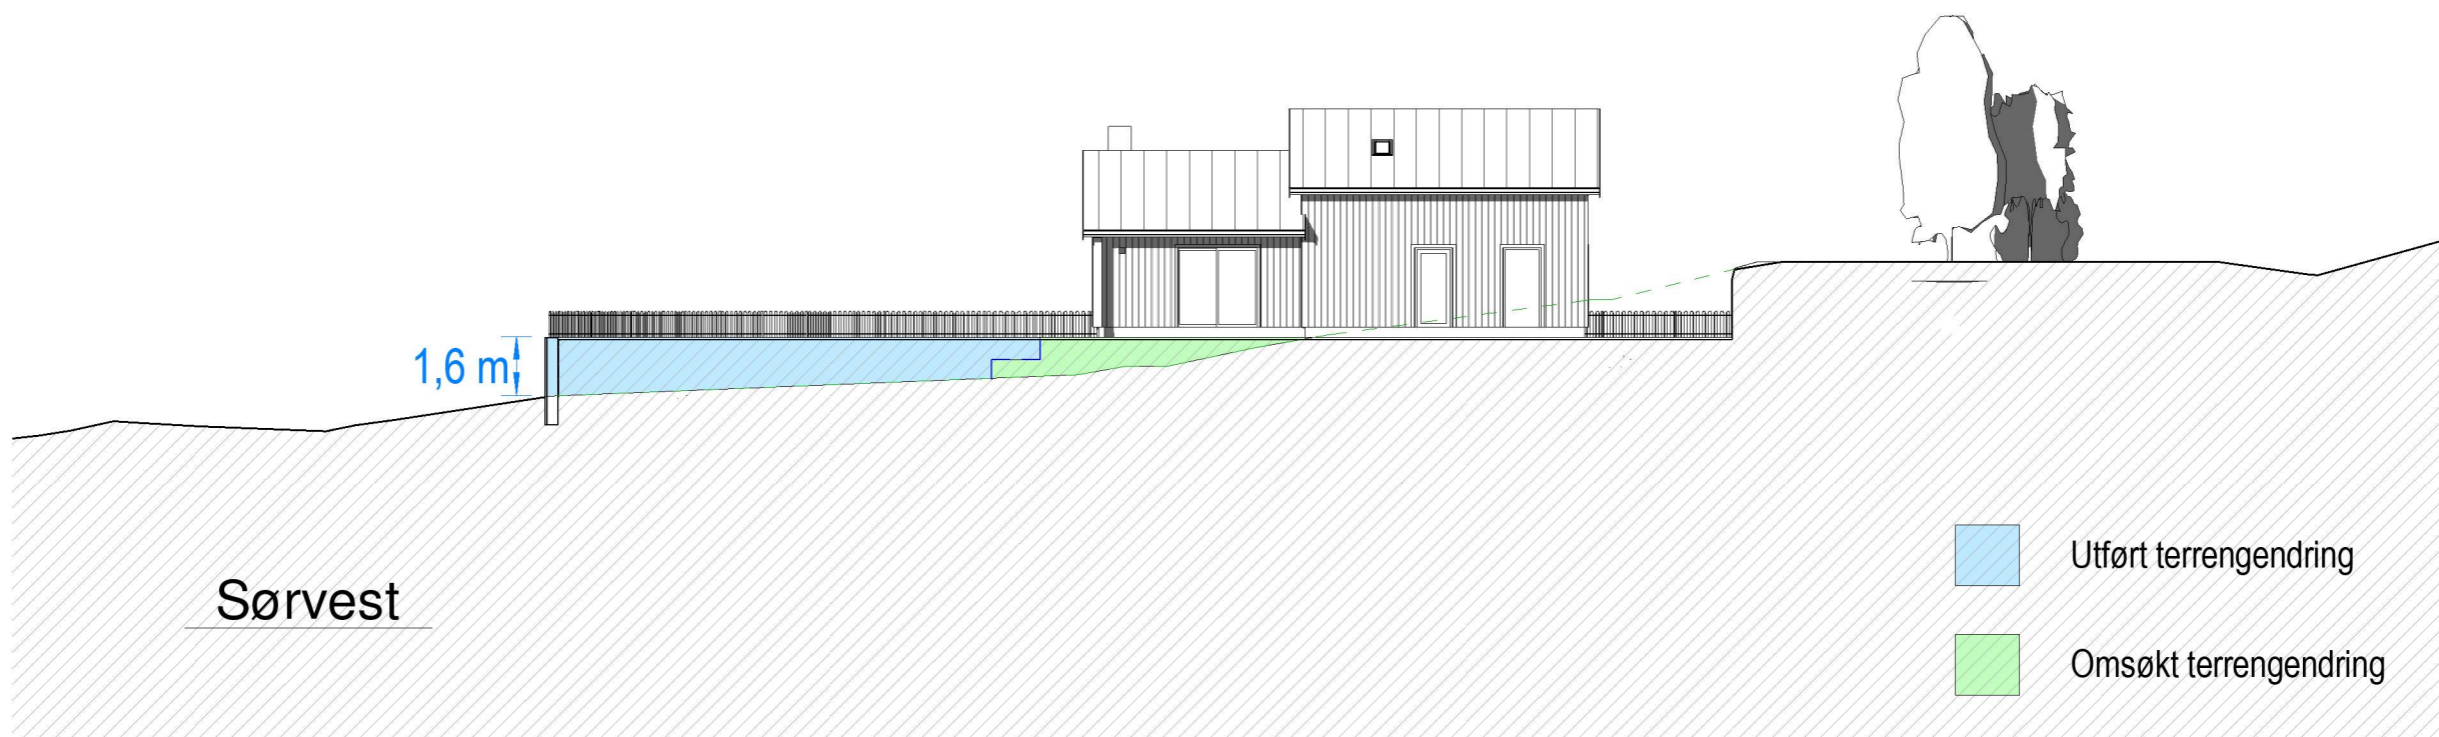

Sørvest

1,6 m

- Utført terrengendring
- Omsøkt terrengendring

HYTTE Gnr 60 Bnr 52, Langeneset Alver kommune P. nr. 2104	Fasader sørøst og sørvest SØKNAD OM ENDRING - PLASSERING Birgitte Wigestrang Fauske og Bjørn-Tore Fauske Kattuglebrotet 41, 5099 Bergen	Mål 1 : 200 / A3
		Tegn.nr A1-301
Arkitekt Mette Kyed Thorson Sivilarkitekt MNAL Medlem av Arkitektbedriftene Kvalen 16, N-5955 Lindås Tlf +47 901 48 834 mktho@online.no	Org.nr 987 788 682	Rev R
		Dato 08.09.2023