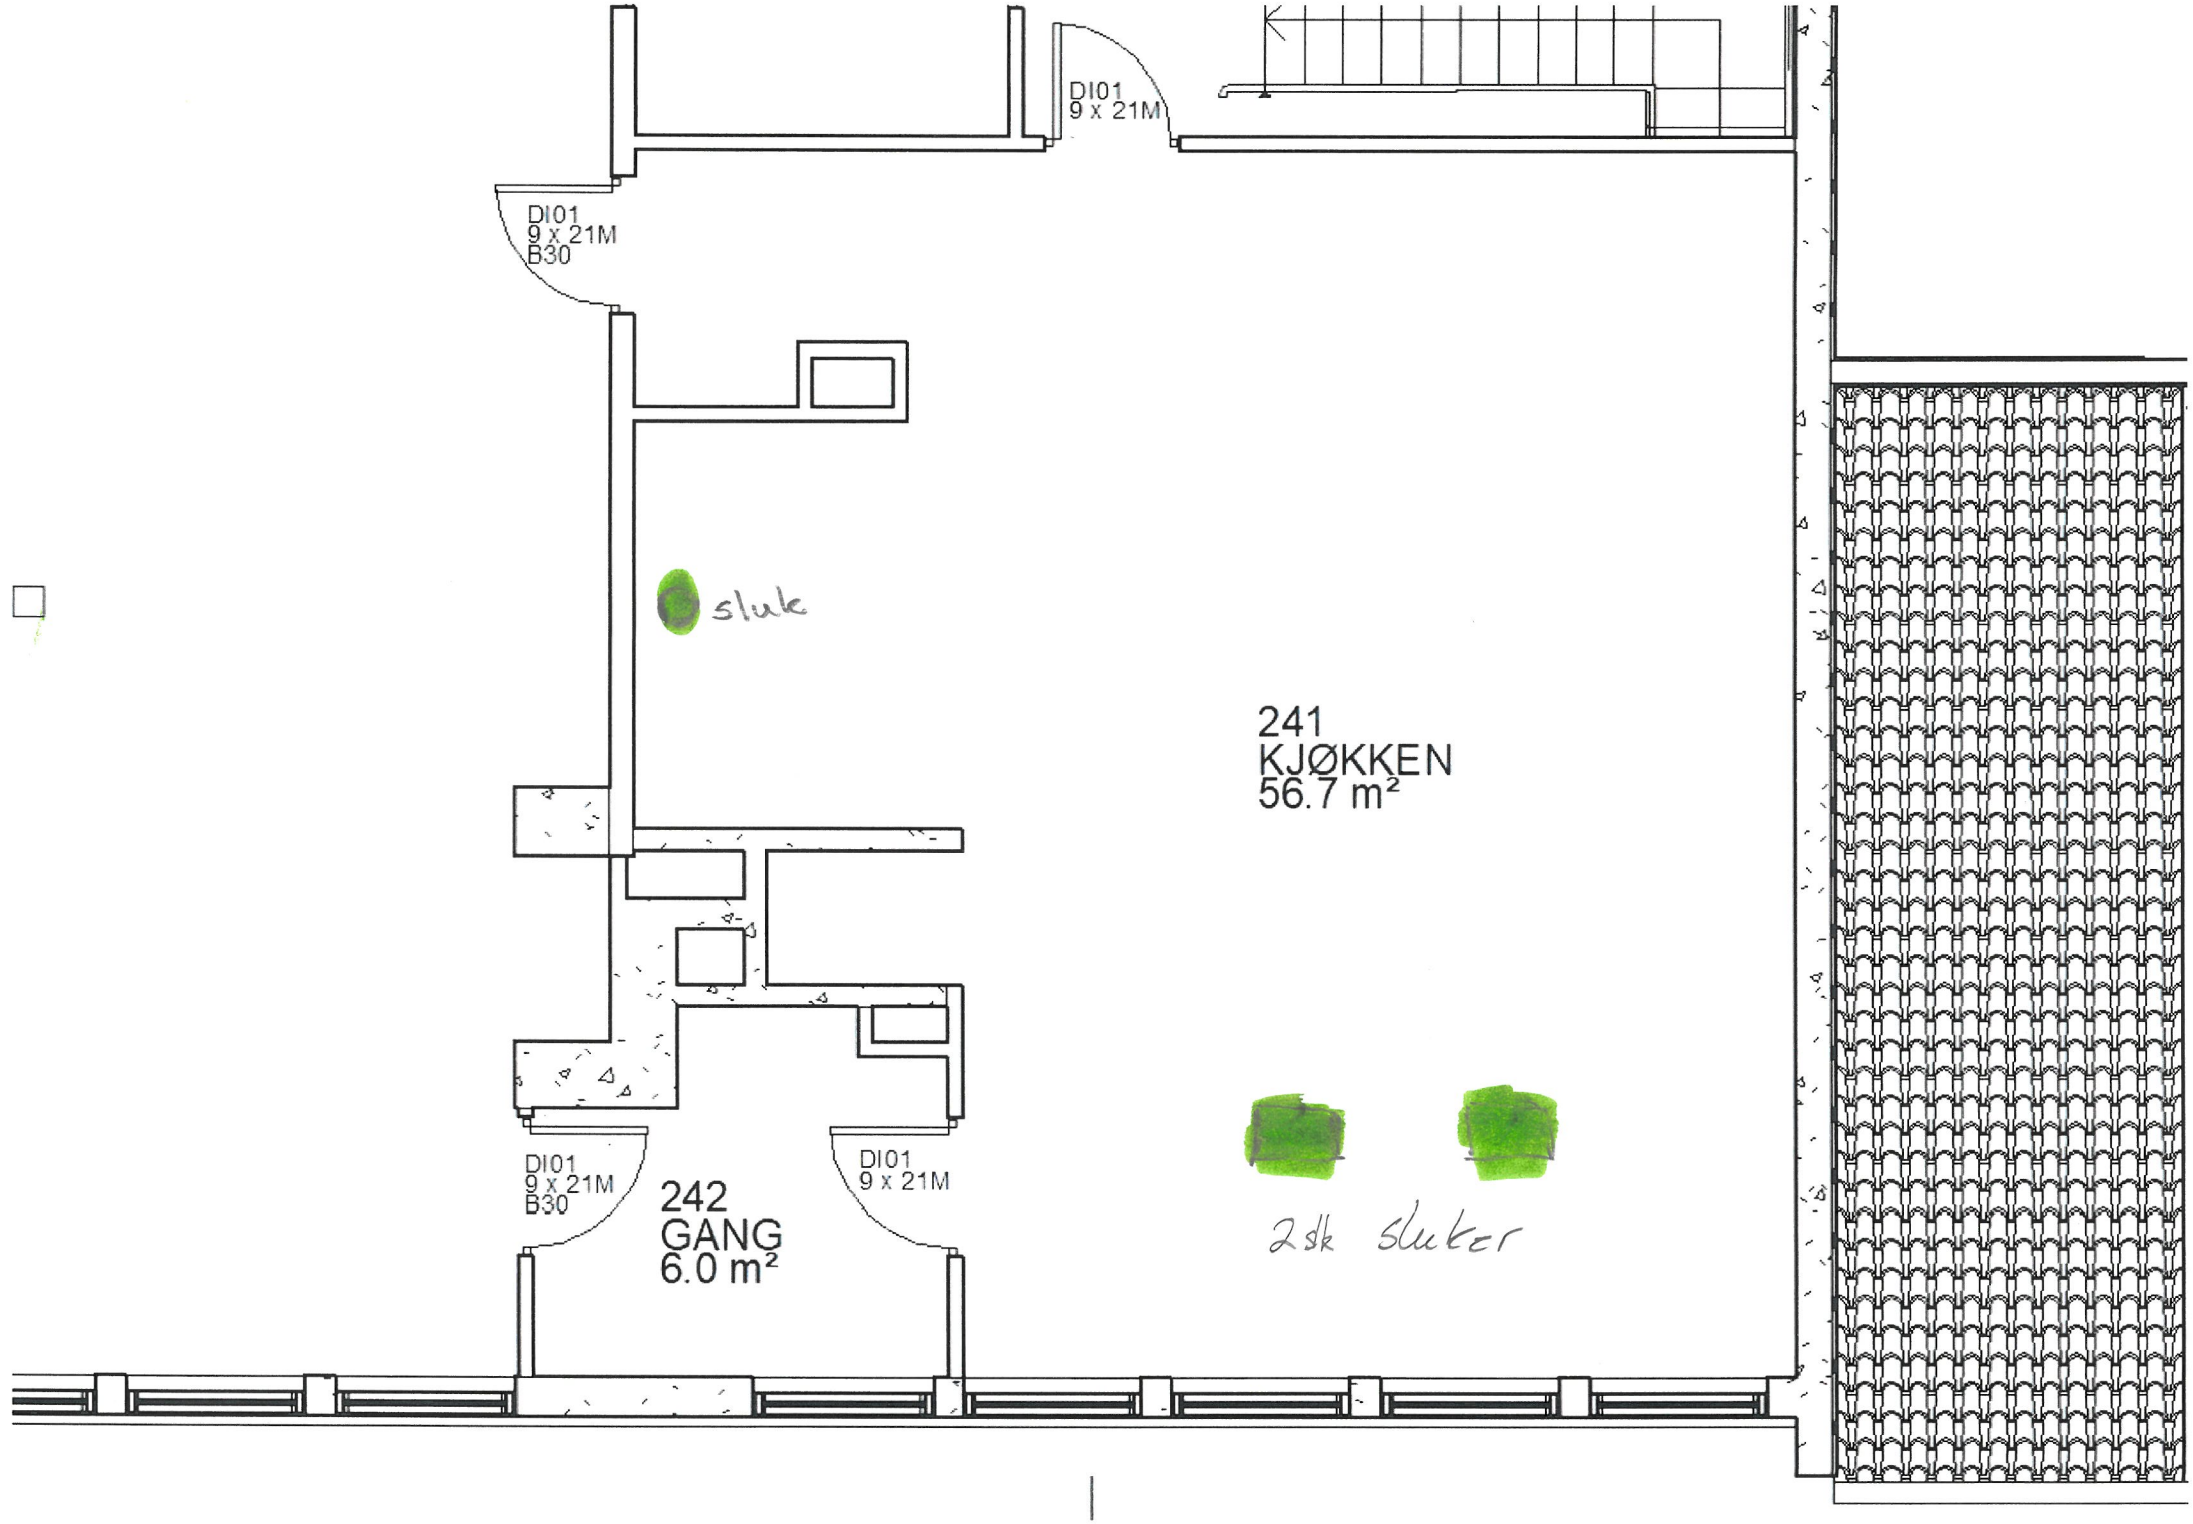
DI01
9 x 21M
DI01
9 x 21M
B30
sluk
241
KJØKKEN
56.7 m²
DI01
9 x 21M
B30
242
GANG
6.0 m²
DI01
9 x 21M
2sk sluker