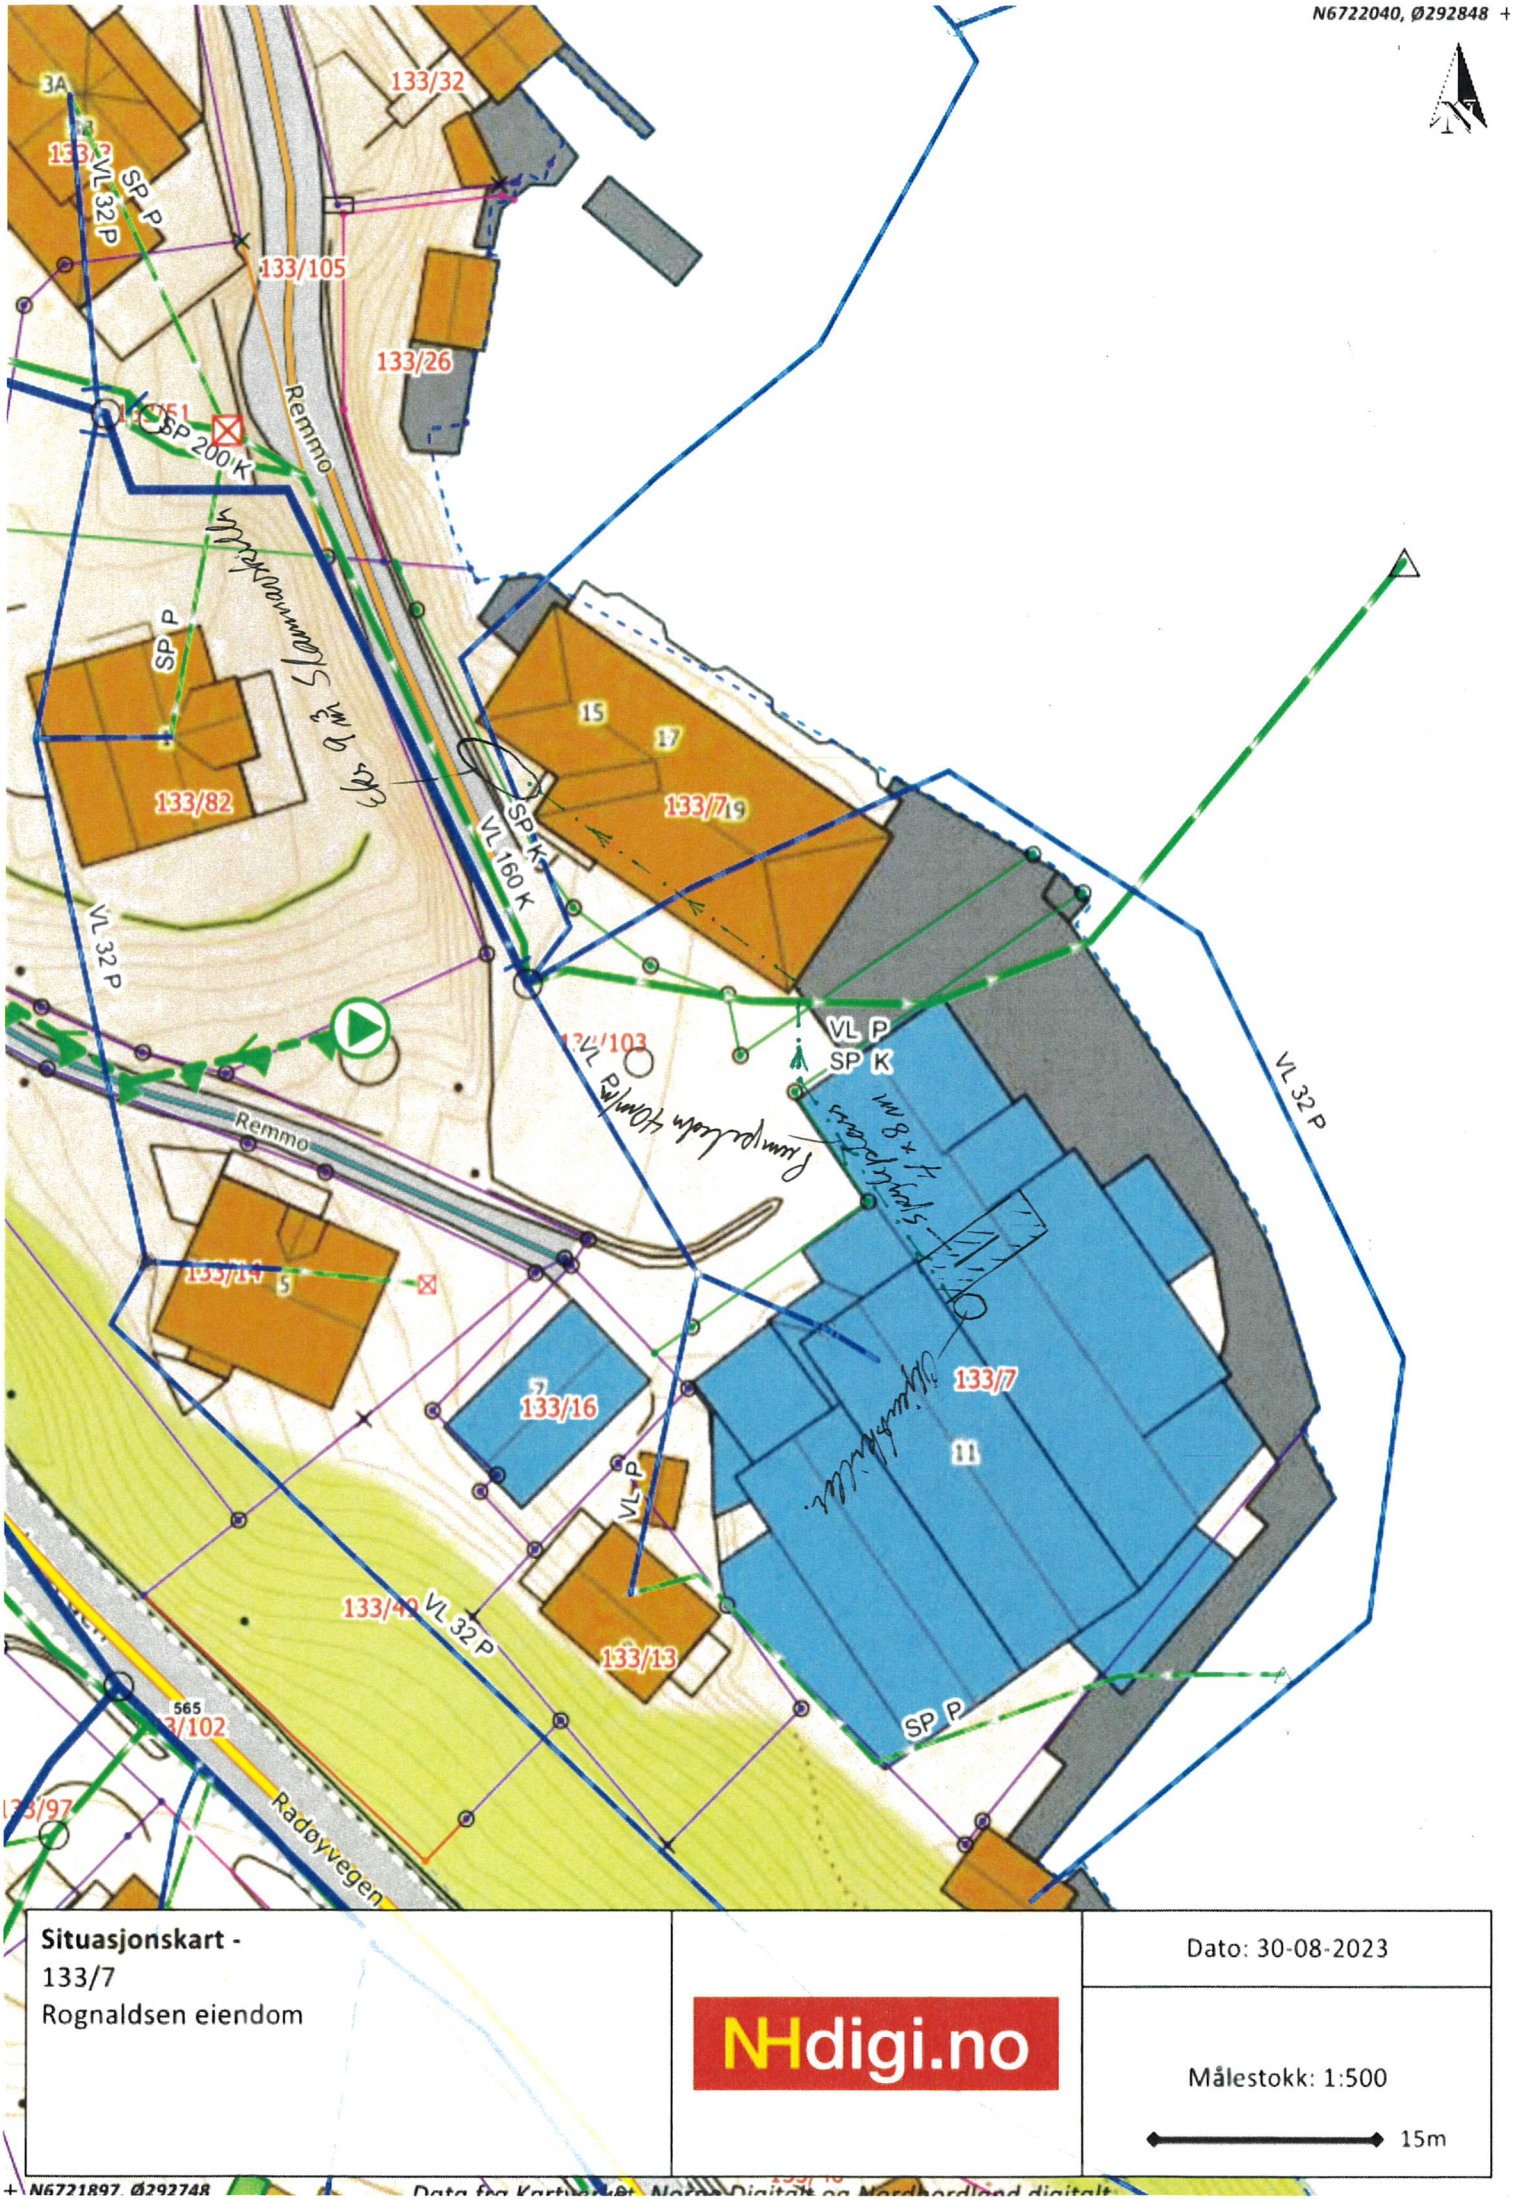

Situasjonskart -
133/7
Rognaldsen eiendom

NHdigi.no

Dato: 30-08-2023

Målestokk: 1:500

15m

Data fra Kartverket, Norge Digitalt og Nordhordland digitalt