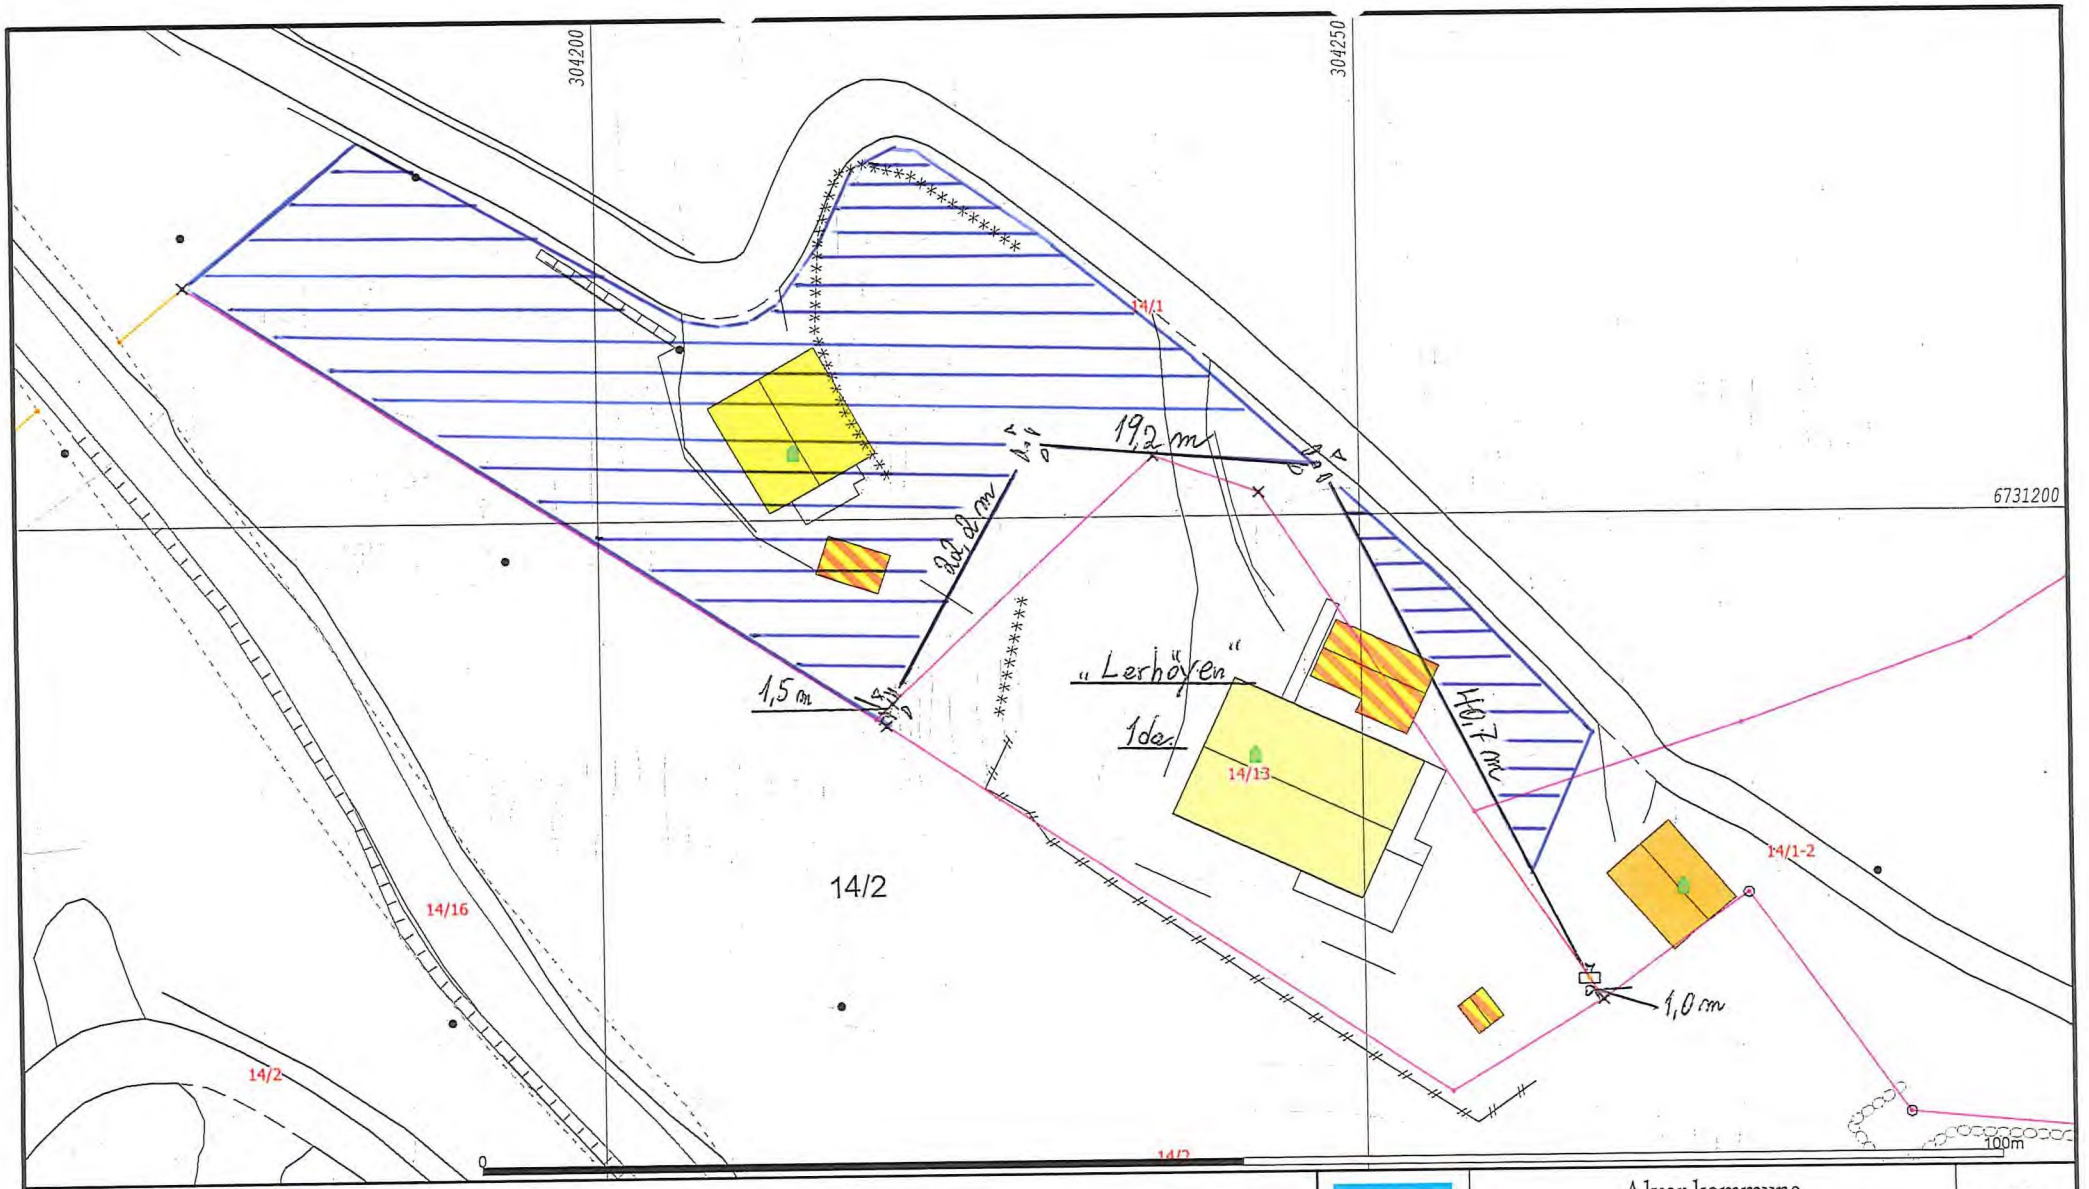

Målte Grenser
Registrerte Grenser
Udefinert grenser
Terrengmålte grense
Konstruert grensepunkt
Bolig
Bustad m/leilighet
Våningshus
Større bustader
Hytte/feriehus
Garasje/uthus
Industri/lager
Andre bygg

Beliggenhet og høyder må oppfattes som orienterende.
Koordinatsystem: EUREF89 - SONE 32 (EPSG:25832)
Høydesystem: NN 2000 høyder (EPSG:5941)

Kross i fjell.
Merkestein m/vidner.

Alver kommune
Kart og Oppmåling

Grunnkart. „Prinsipp-skisse."

Dato: 2022.08.02
Sign: SSO S. Solberg

G.nr. 14, b.nr.13.

N

Målestokk
1:500