


17.4.2023

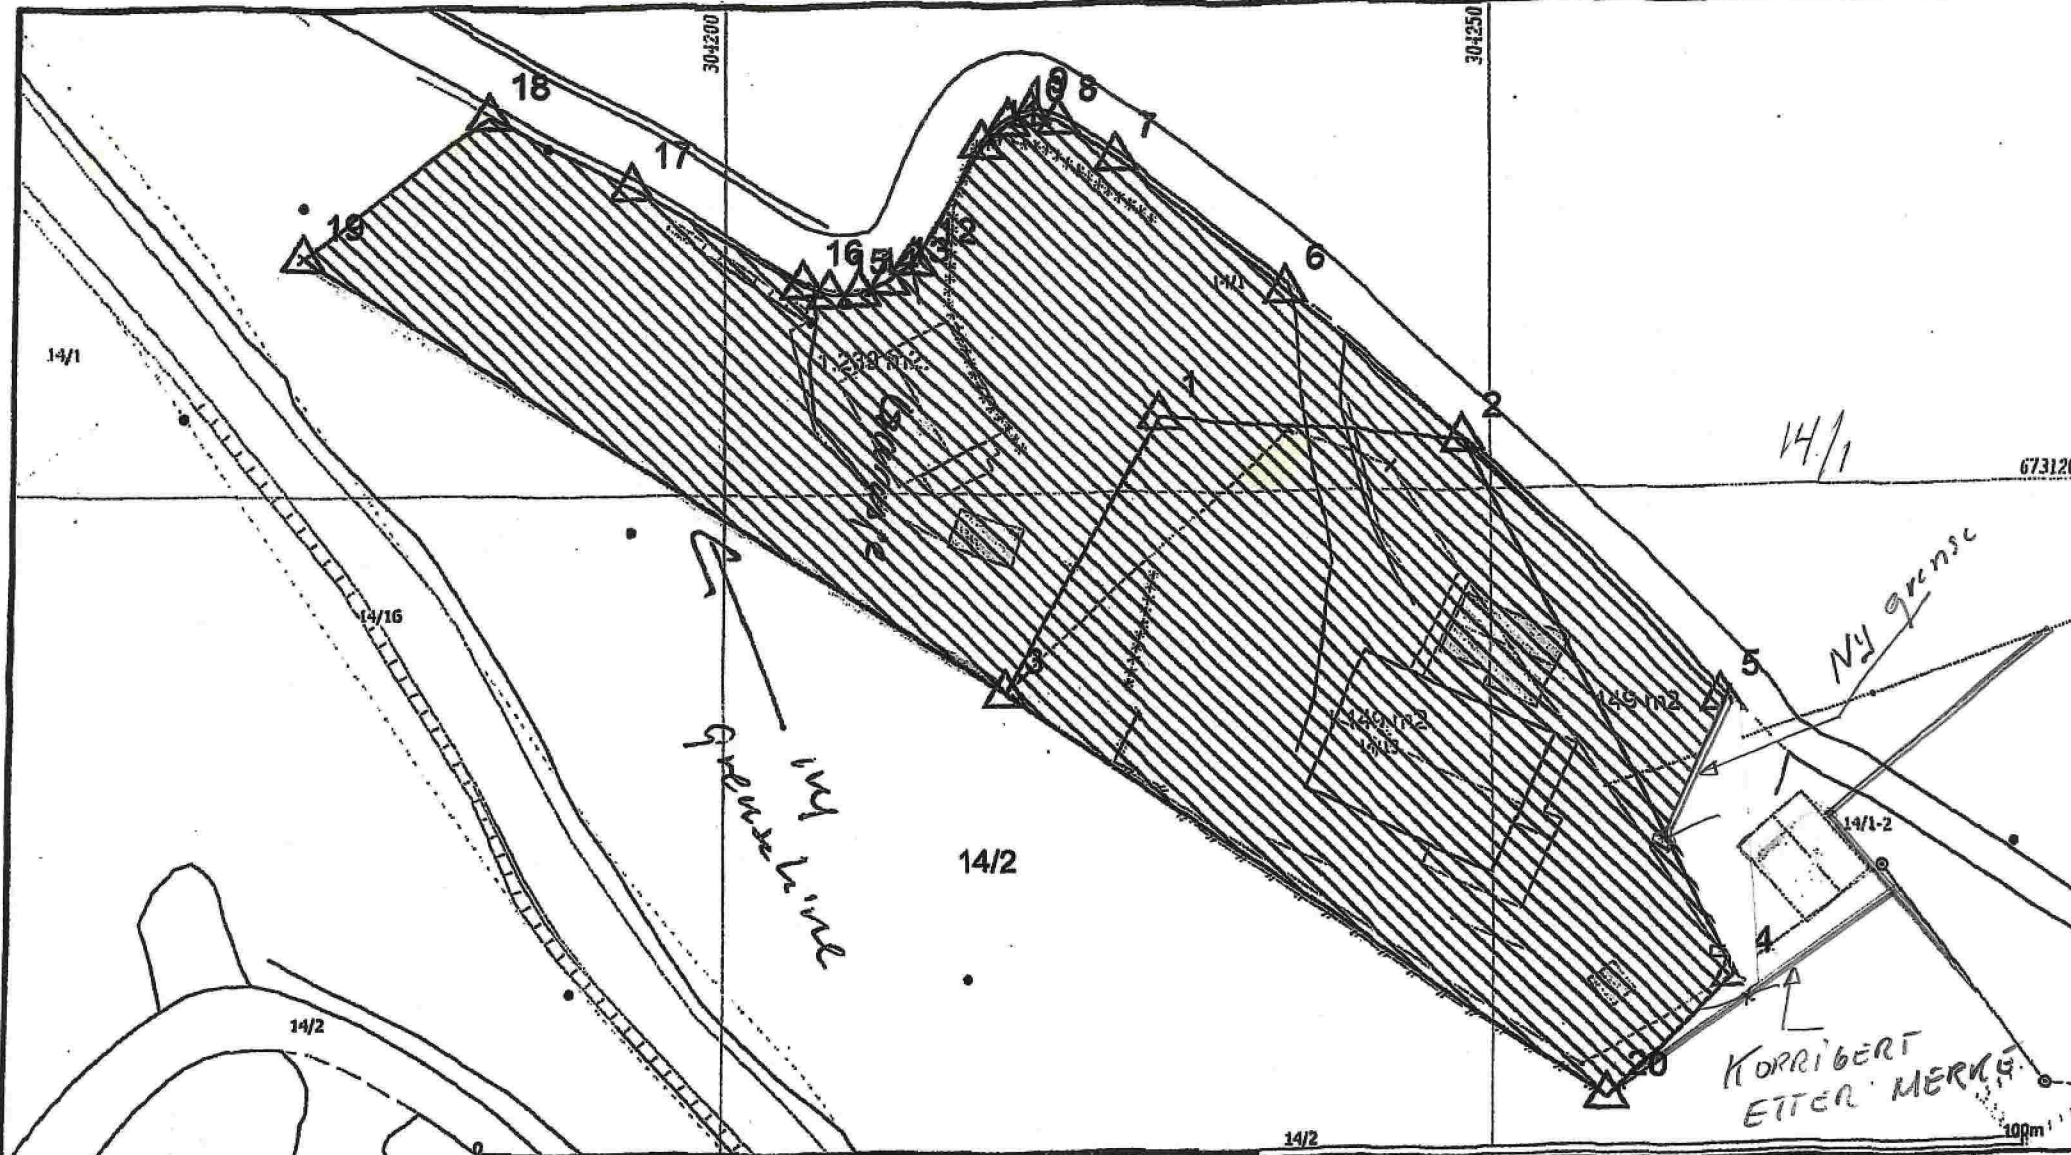

Målte Grenser	Våningshus
Registrerte Grenser	Større bustader
Udefinert grense	Hytteferiethus
Terrengmålte grense	Garasje/Utbus
Konstruert grensepunkt	Industribygger
Bolig	Andre bygg
Bustad m/efelighet	

Eieligheten og høyder må oppfattes som orienterende.
 Koordinatsystem: EUREF89 - SONE 32 (EPSG:25832)
 Høydesystem: NN 2000 høyder (EPSG:6941)



Alver kommune
 Kart og Oppmåling
 Grunnkart. HYTTETOMT.

Dato: 2022.06.02
 Sign: SDO

G.nr. 14, b.nr.13.

