

DEL AV DENNE SØKNADEN

- Renovasjonsanlegg:
- Varelevering:
- Innkjøring til parkering

Situasjonskart -

- Tegneforklaring:**
- - - Formålsgrense/Byggesone
 - ↔ Inn- / Utkjørsel
 - ▲ Adkomst til bolig
 - Nytt bolig kvartale!


Nhdigi.no

Dato: 24-06-2023

Målestokk: 1:1 000

30m

REV	BESKRIVELSE	DATE	SIGN	KVTR
LOKALISERINGSFIGUR				
<p>TILTAKSHAVER: BONAVA</p> <p>Bonava Norge AS Org.nr 946810207 Oslo Halden Vll 2 gnr 2 10 016 0181 Oslo</p>				
<p>ENTREPRENØR:</p>				
<p>Sweco Architects</p> <p>Sweco Architects, T/A Nassagaten 44, 5011 Bergen Org.nr: 804 807 282</p>				
<p>PROSJEKTNAVN: Kvasnesvegen</p>				
TEGN STATUS:	FAK			
Søknad om rammetillatelse	ARK			
KONSULENT PROSJEKTNR:	SAKSB	TEGN	GNR	
		AO	188	
PROSJEKTNR	TEGNINGSDATO	MÅLESTOKK	KONTR.	BURG
T22044	30/06/2023	1:1000	MT	66
<p>TEGNINGSNAVN: Situasjonskart</p>				
TEGNINGSNUMMER:	FORMÅT:	REV		
BS18-10-001	A3			

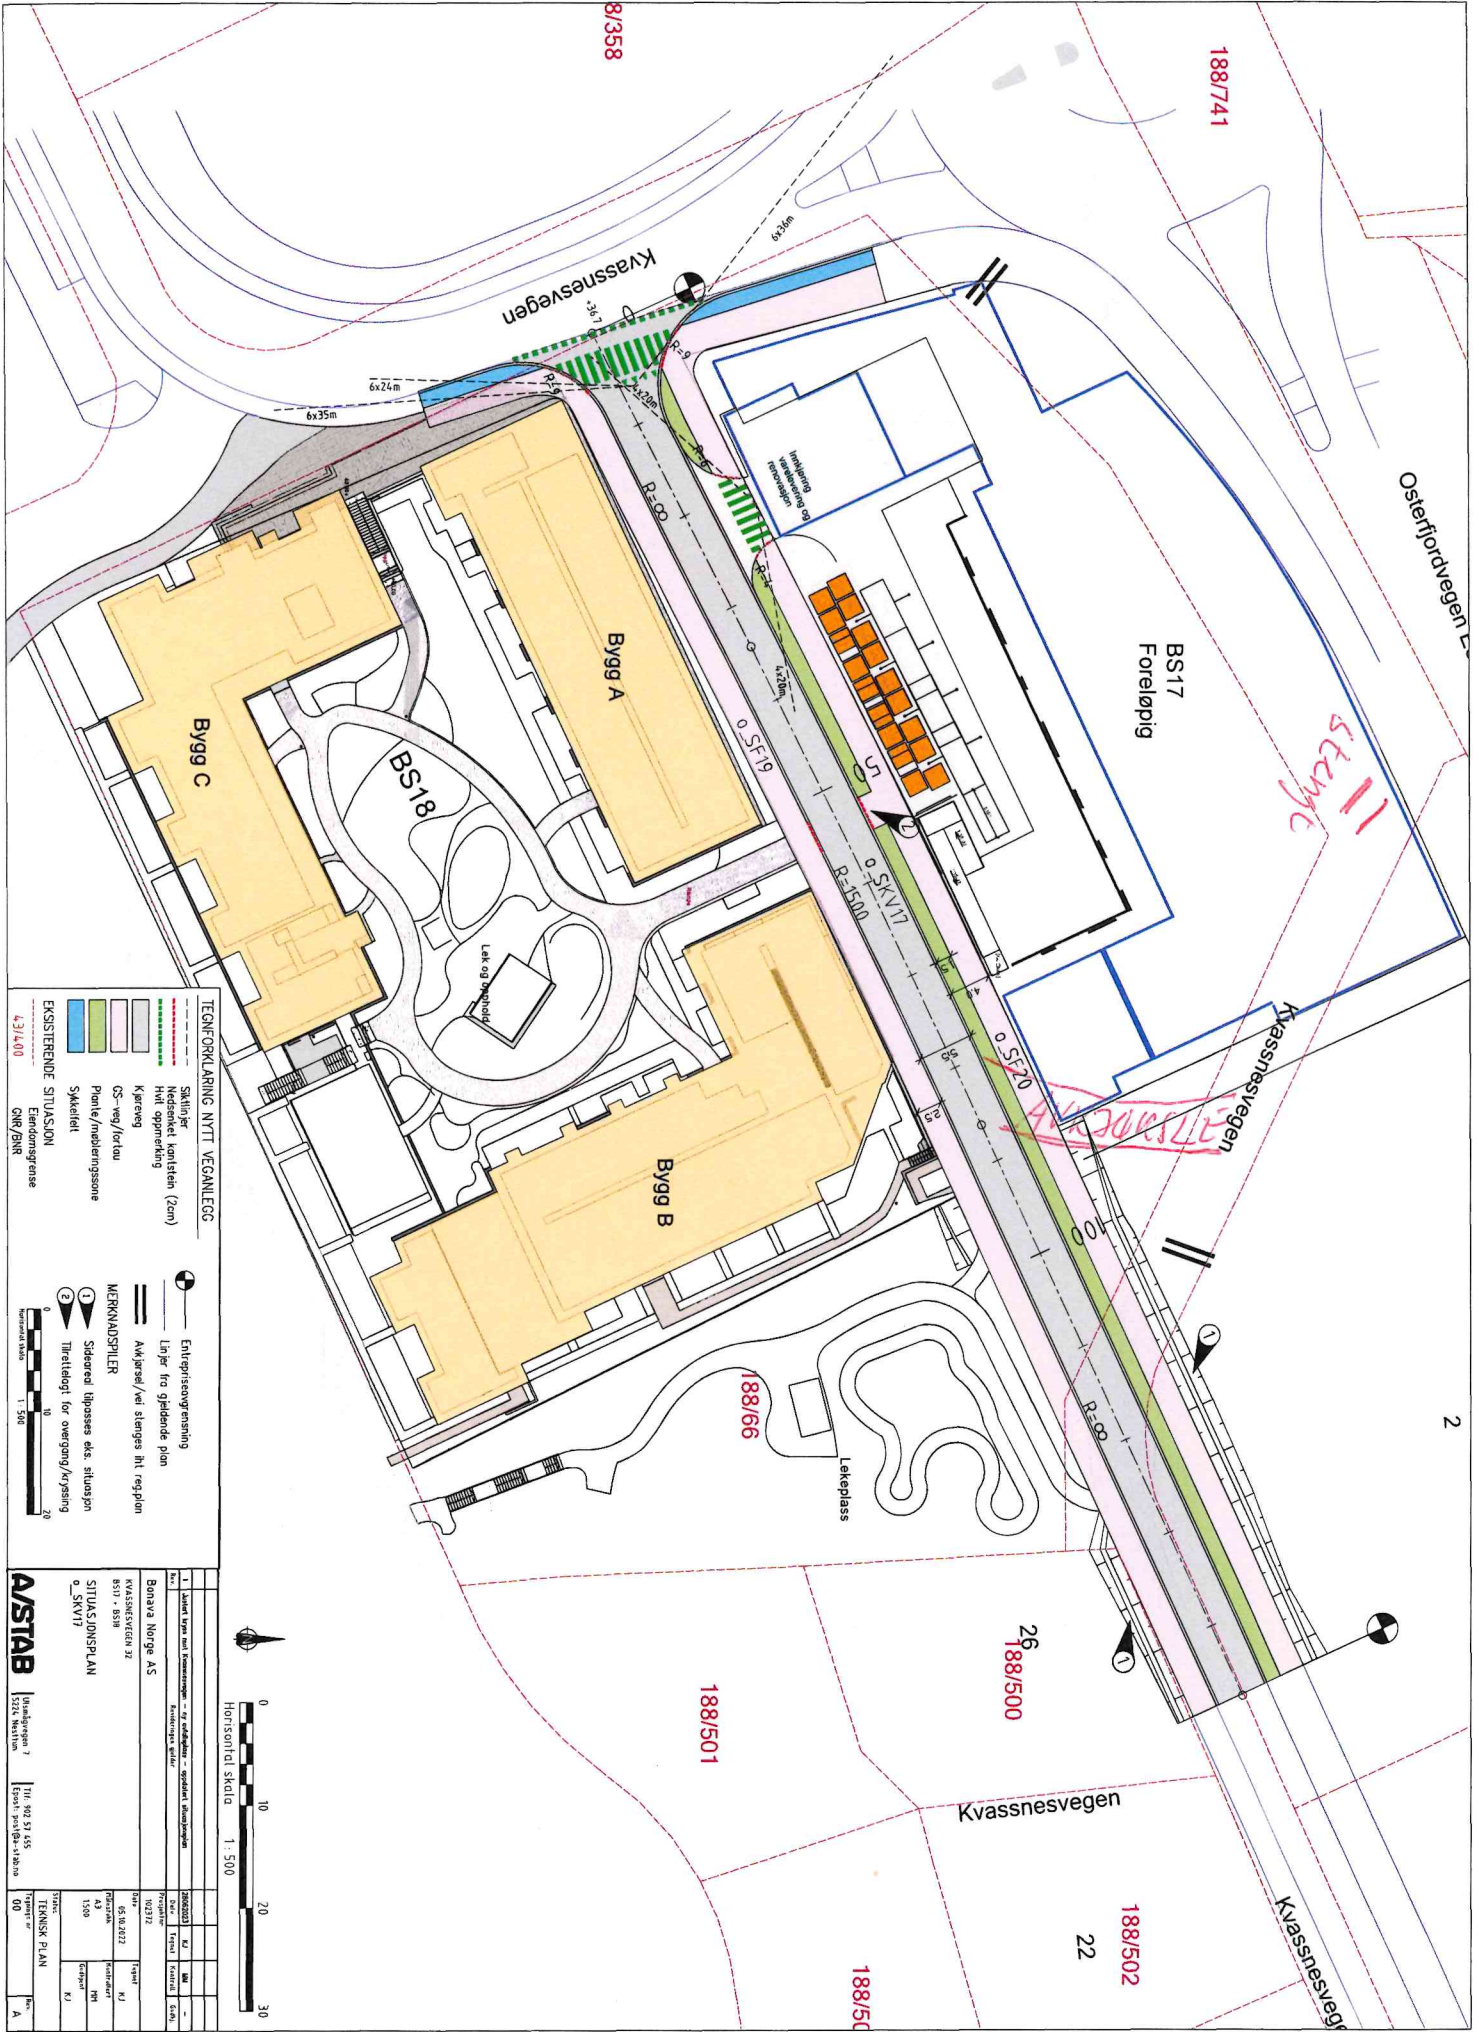













