



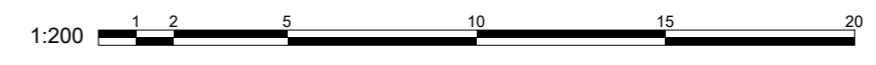

Materialbeskrivelse til fasader vises på tegningen BS18-100-103

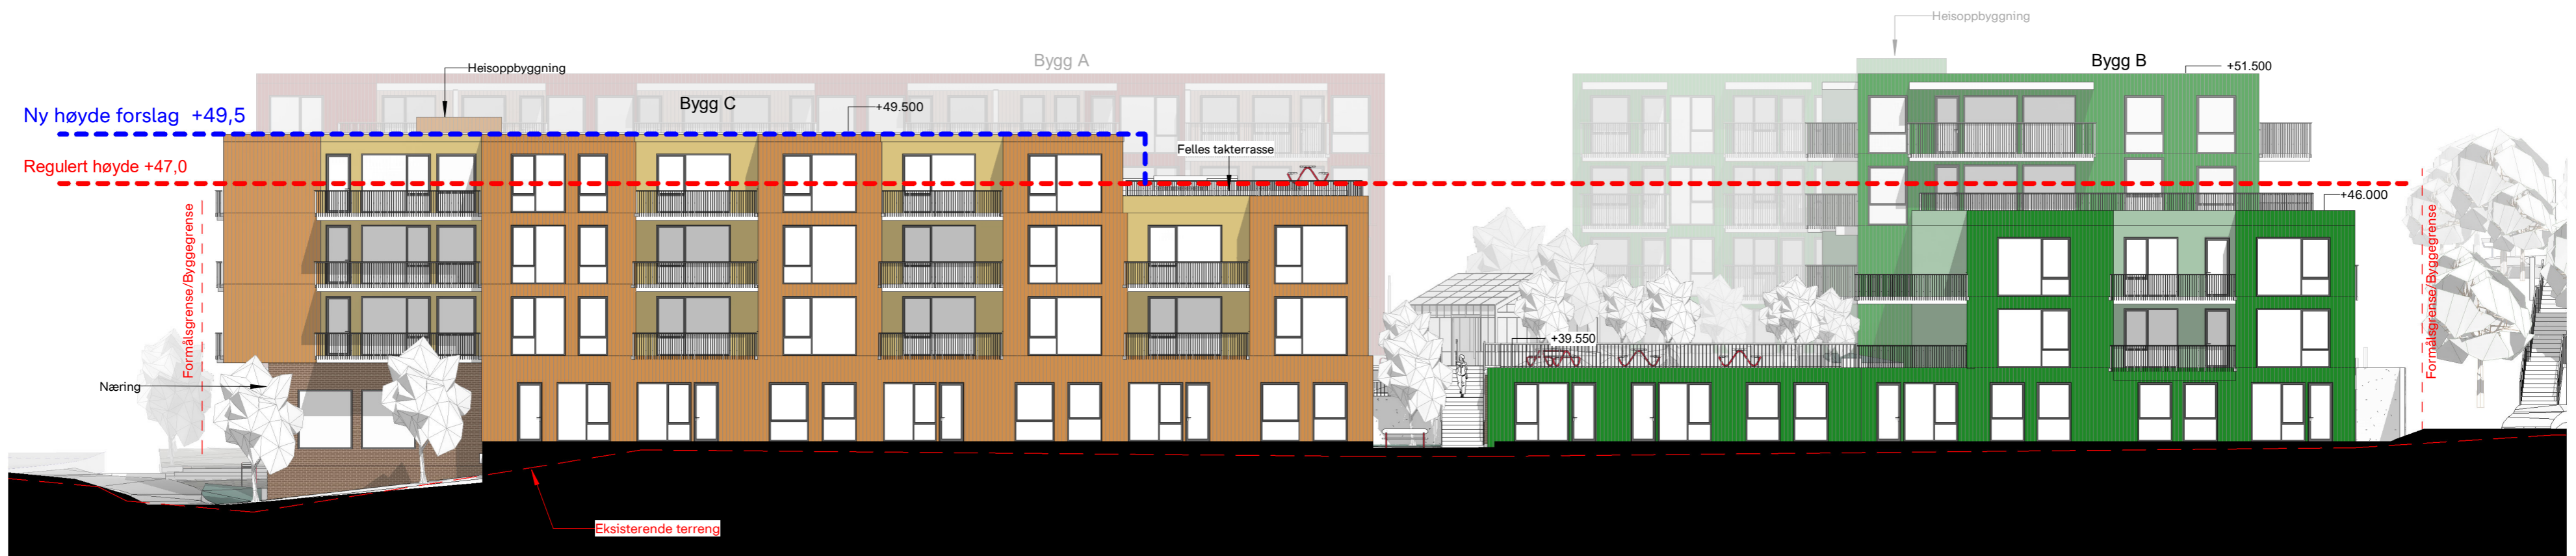


2	Oppdatering av fasadetegninger	17/10/2023	AO	
REV	BESKRIVELSE	DATO	SIGN	KNTR
LOKALISERINGSFIGUR:				
TILTAKSHAVER:		Bonava Norge AS		
Org.nr: 946810207		Oslo		
ENTREPRENØR:		Haakon VII's gate 2, 10 etg. 0161 Oslo		
		Sweco Architects, TAG Nøstegaten 44, 5011 Bergen Org.nr: 894 607 262		
PROSJEKTNAMN: <b>Kvassnesvegen</b>				
TEGN STATUS:		Søknad om rammetillatelse		FAG: ARK
KONSULENT PROSJEKTNR:	SAKSB:	TEGN:	GNR:	
T22044	30/06/2023	AN/AO	188	
PROSJEKTNR:	TEGNINGSDATO:	MÅLESTOKK:	KONTR:	BNR:
T22044	30/06/2023	1:200	MT	66
TEGNINGSNAVN: <b>Fasade Vest</b>				
TEGNINGSNUMMER:		FORMAT:	REV:	
BS18-30-100		A2	2	



Materialbeskrivelse til fasader vises på tegningen BS18-100-103



REV	BESKRIVELSE	DATO	SIGN	KNTR
LOKALISERINGSFIGUR:				
TILTAKSHAVER:		Bonava Norge AS		
Org.nr: 946810207		Oslo		
ENTREPRENØR:		Haakon VII's gate 2, 10 etg. 0161 Oslo		
TILTAKEFØRER:		Sweco Architects, TAG		
Org.nr: 894 607 262		Nøstegaten 44, 5011 Bergen		
PROSJEKTNAVN: <b>Kvassnesvegen</b>				
TEGN STATUS: Søknad om rammetillatelse				FAG: ARK
KONSULENT PROSJEKTNR:	SAKSB:	TEGN:	GNR:	
T22044	30/06/2023	AN/AO	188	
PROSJEKTNR:	TEGNINGSDATO:	MÅLESTOKK:	KONTR:	BNR:
T22044	30/06/2023	1:200	MT	66
TEGNINGSNAVN: <b>Fasade Sør</b>				
TEGNINGSNUMMER: <b>BS18-30-101</b>			FORMAT:	REV:
			A2	

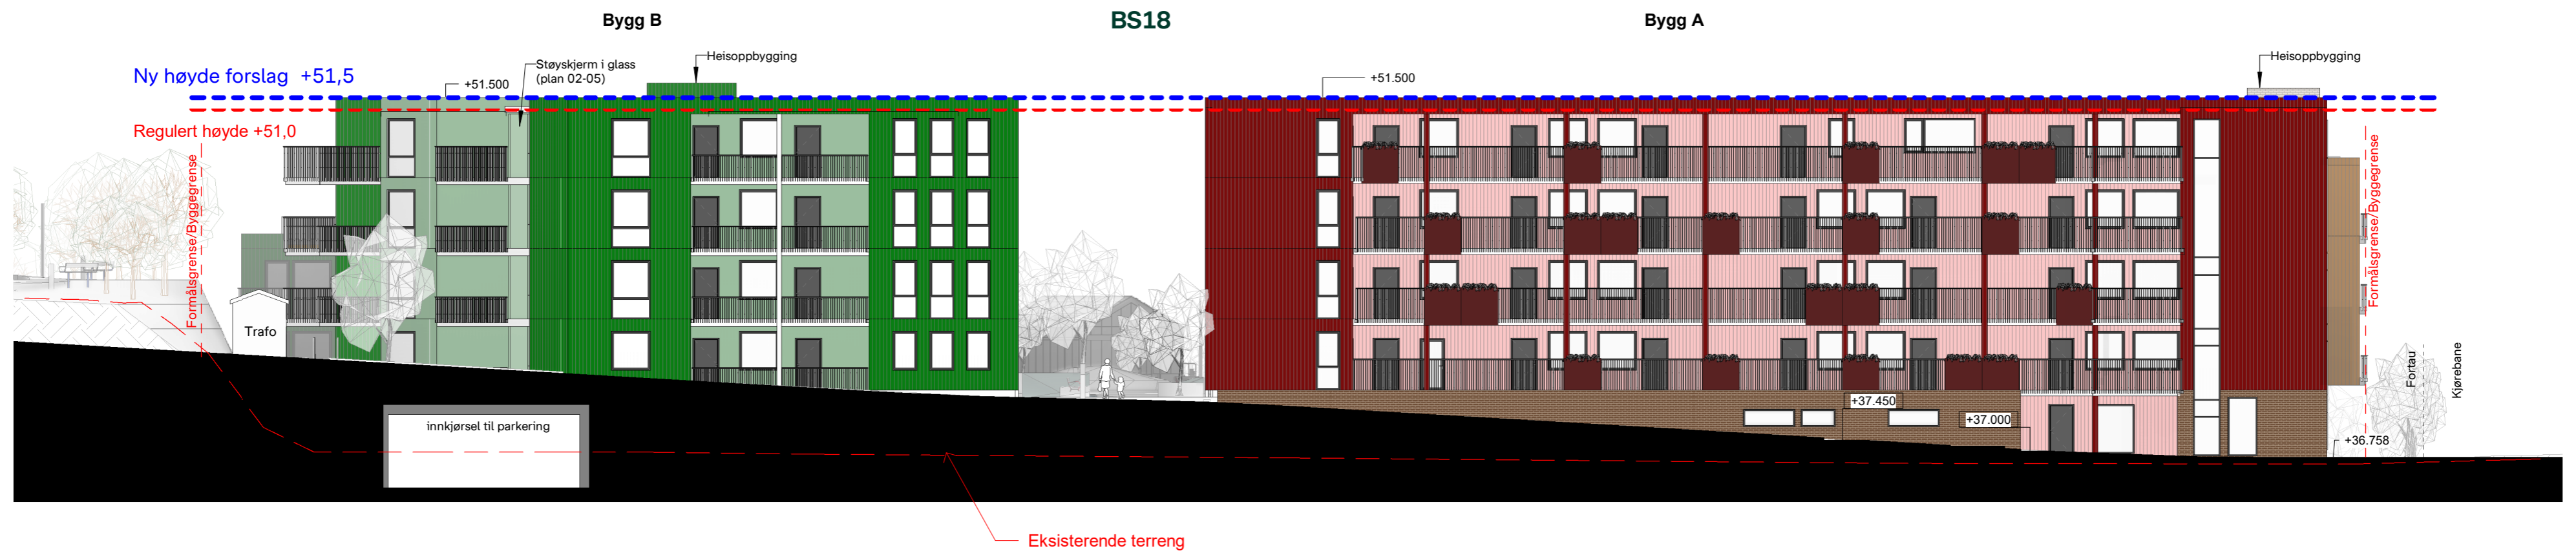


Materialbeskrivelse til fasader vises på tegningen BS18-100-103



2	Oppdatering av fasadetegninger	17/10/2023	AO	
REV	BESKRIVELSE	DATO	SIGN	KNTR
LOKALISERINGSFIGUR:				
TILTAKSHAVER:		Bonava Norge AS		
Org.nr: 946810207		Oslo		
ENTREPRENØR:		Haakon VII's gate 2, 10 etg. 0161 Oslo		
PROSJEKTNAMN:		Kvassnesvegen		
TEGN STATUS:		Søknad om rammetillatelse		FAG: ARK
KONSULENT PROSJEKTNR:	SAKSB:	TEGN:	GNR:	
T22044	30/06/2023	AN/AO	188	
PROSJEKTNR:	TEGNINGSDATO:	MÅLESTOKK:	KONTR:	BNR:
T22044	30/06/2023	1:200	MT	66
TEGNINGSNAVN:				
Fasade Nord				
TEGNINGSNUMMER:		FORMAT:	REV:	
BS18-30-102		A2	2	



Materialbeskrivelse til fasader vises på tegningen BS18-100-103

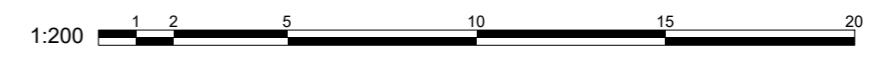

REV	BESKRIVELSE	DATO	SIGN	KNTR
LOKALISERINGSFIGUR:				
TILTAKSHAVER:		Bonava Norge AS		
		Org.nr: 946810207 Oslo Haakon VII's gate 2, 10 etg. 0161 Oslo		
ENTREPRENØR:				
Sweco Architects		Sweco Architects, TAG Nøstegaten 44, 5011 Bergen Org.nr: 894 607 262		
PROSJEKTNAMN: <b>Kvassnesvegen</b>				
TEGN STATUS: Søknad om rammetillatelse				FAG: ARK
KONSULENT PROSJEKTNR:	SAKSB:	TEGN:	GNR:	
T22044	30/06/2023	AN/AO	188	
PROSJEKTNR:	TEGNINGSDATO:	MÅLESTOKK:	KONTR:	BNR:
T22044	30/06/2023	1:200	MT	66
TEGNINGSNAVN: <b>Fasade Øst</b>				
TEGNINGSNUMMER: <b>BS18-30-103</b>			FORMAT:	REV:
			A2	