


17.4.2023

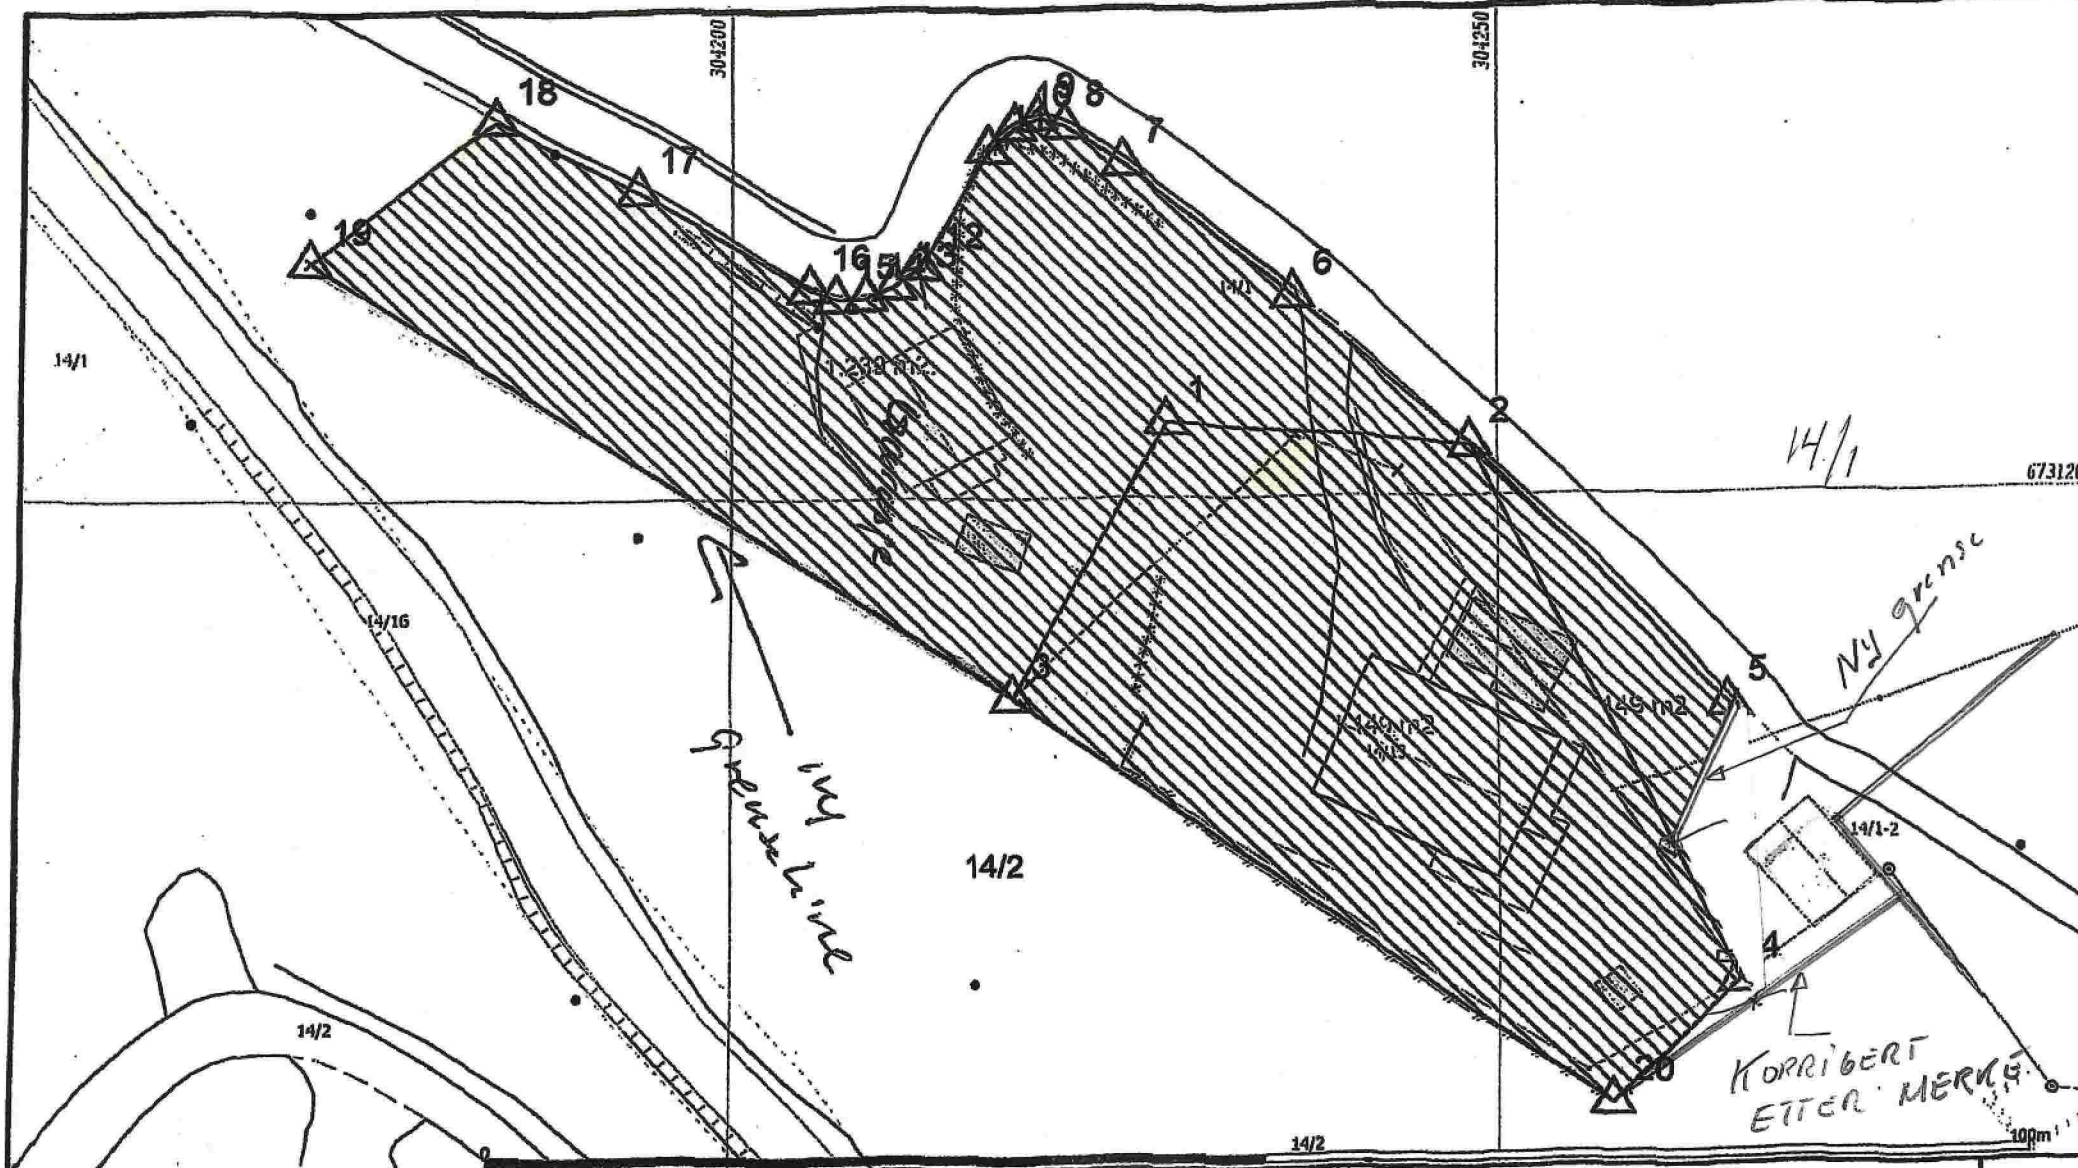

Målte Grenser	Våningsstus
Registrerte Grenser	Større bustader
Udefinert grense	Hytteferdsstus
Terrengmålte grense	Garasje/Utbus
Konstruert grensepunkt	Industribilager
Bolig	Andre bygg
Bustad m/efelighet	

Enlignenhet og høyder må oppfattes som orienterende.
 Koordinatsystem: EUREF89 - SONE 32 (EPSG:25832)
 Høydesystem: NN 2000 høyder (EPSG:6941)



Alver kommune
 Kart og Oppmåling
 Grunnkart. HYTTETOMT.



Dato: 2022.06.02
 Sign: SDO

G.nr. 14, b.nr.13.

Skala: 1:500