


# Søknad om ferdigattest

Pbl § 21-10, SAK10 §§ 8-1 og 8-2

Søknaden gjeld								
Eigedom/ byggjestad	Gnr.	Bnr.	Fest.nr.	Seksjonsnr.	Bygningsnr.	Bustadnr.	Kommune	
	335	2					Alver	
	Adresse				Postnr.	Poststad		
	Gripavegen 86				5919	Frekhaug		
Ferdigattest								
Tilfredsstillert tiltaket krava til ferdigattest?				<input checked="" type="checkbox"/>	Dersom nei, fyll ut informasjonen nedanfor			
Det står att følgjande arbeid av mindre vesentleg betydning som vil bli utført innan 14 dagar:				Dato				
Type arbeid								
Stadfesting av at desse arbeida er utførte vil vere kommunen i hende innan:					Dato			
Oppdatert dokumentasjon								
Er det utført ikkje søknadspliktige endringar/justeringar i forhold til løyvet?								
<input checked="" type="checkbox"/>	Ja	<input type="checkbox"/>	Nei	Dersom ja, legg ved oppdatert situasjonsplan, teikningar eller dokumentasjon som viser kva som er utført.				
Sluttrapport for avfall								
Sluttrapport av	Dato	skal leggjast ved søknaden					Vedlegg nr.	
							K -	
Ansvarleg søker forpliktar seg til å sjå til at sluttrapporten vert ajourført og oppbevart								
Varmesystem								
Energiforsyning				Varmefordeling			Ikkje relevant	
<input type="checkbox"/>	Elektrisitet	<input type="checkbox"/>	Sol	<input type="checkbox"/>	Vassboren golvarme	<input type="checkbox"/>		Luftoppvarming
<input type="checkbox"/>	Biobrensel	<input type="checkbox"/>	Gass	<input type="checkbox"/>	Vassboren radiator	<input type="checkbox"/>		Kamin/omn/peis
<input type="checkbox"/>	Varmepumpe - luft	<input type="checkbox"/>	Olje/parafin	<input type="checkbox"/>	Elektriske varmekabler	<input type="checkbox"/>		Anna
<input type="checkbox"/>	Varmepumpe - berg/sjø	<input type="checkbox"/>	Anna	<input type="checkbox"/>	Elektriske panelomnar			
<input type="checkbox"/>	Fjernvarme/spillvarme							
Erklæring								
<input checked="" type="checkbox"/>	Ein stadfester at tilstrekkeleg dokumentasjon som grunnlag for driftsfasen er overlevert eigaren av byggverket							
Vedlegg								
Beskrivelse av vedlegg				Gruppe	Nr. frå – til	Ikkje relevant		
Situasjonsplan, avkøyringsplan				D	1 – 1	<input type="checkbox"/>	<input type="checkbox"/>	
Teikningar, plan, snitt, fasade				E	-	<input checked="" type="checkbox"/>	<input type="checkbox"/>	
Utgreiingar/kart				F	-	<input checked="" type="checkbox"/>	<input type="checkbox"/>	
Gjennomføringsplan				G	1 – 1	<input type="checkbox"/>	<input type="checkbox"/>	
Sluttrapport for avfallsplan og miljøsaneringsbeskrivelse				K	-	<input checked="" type="checkbox"/>	<input type="checkbox"/>	
Bustadspesifikasjon i matrikkelen				H	-	<input checked="" type="checkbox"/>	<input type="checkbox"/>	
Uttaler frå andre offentlege myndigheiter				I	-	<input checked="" type="checkbox"/>	<input type="checkbox"/>	
Andre vedlegg				Q	-	<input checked="" type="checkbox"/>	<input type="checkbox"/>	
Underskrifter								
Ansvarleg søker for tiltaket (for tiltak etter pbl § 20-1)				Tiltakshavar (berre for tiltak utan ansvarleg søker pbl § 20-4)				
Føretak Vest VVS AS				Namn				
Organisasjonsnummer 822810772				Organisasjonsnummer				
Kontaktperson Einar Stusdal		Telefon 56363600	Mobiltelefon 99167795	Kontaktperson		Telefon	Mobiltelefon	
E-post einar@vestvvs.no				E-post				
Dato 07/11-23		Underskrift <i>Einar Stusdal</i>		Dato		Underskrift		
Gjenta med blokkbokstavar EINAR STUSDAL				Gjenta med blokkbokstavar				



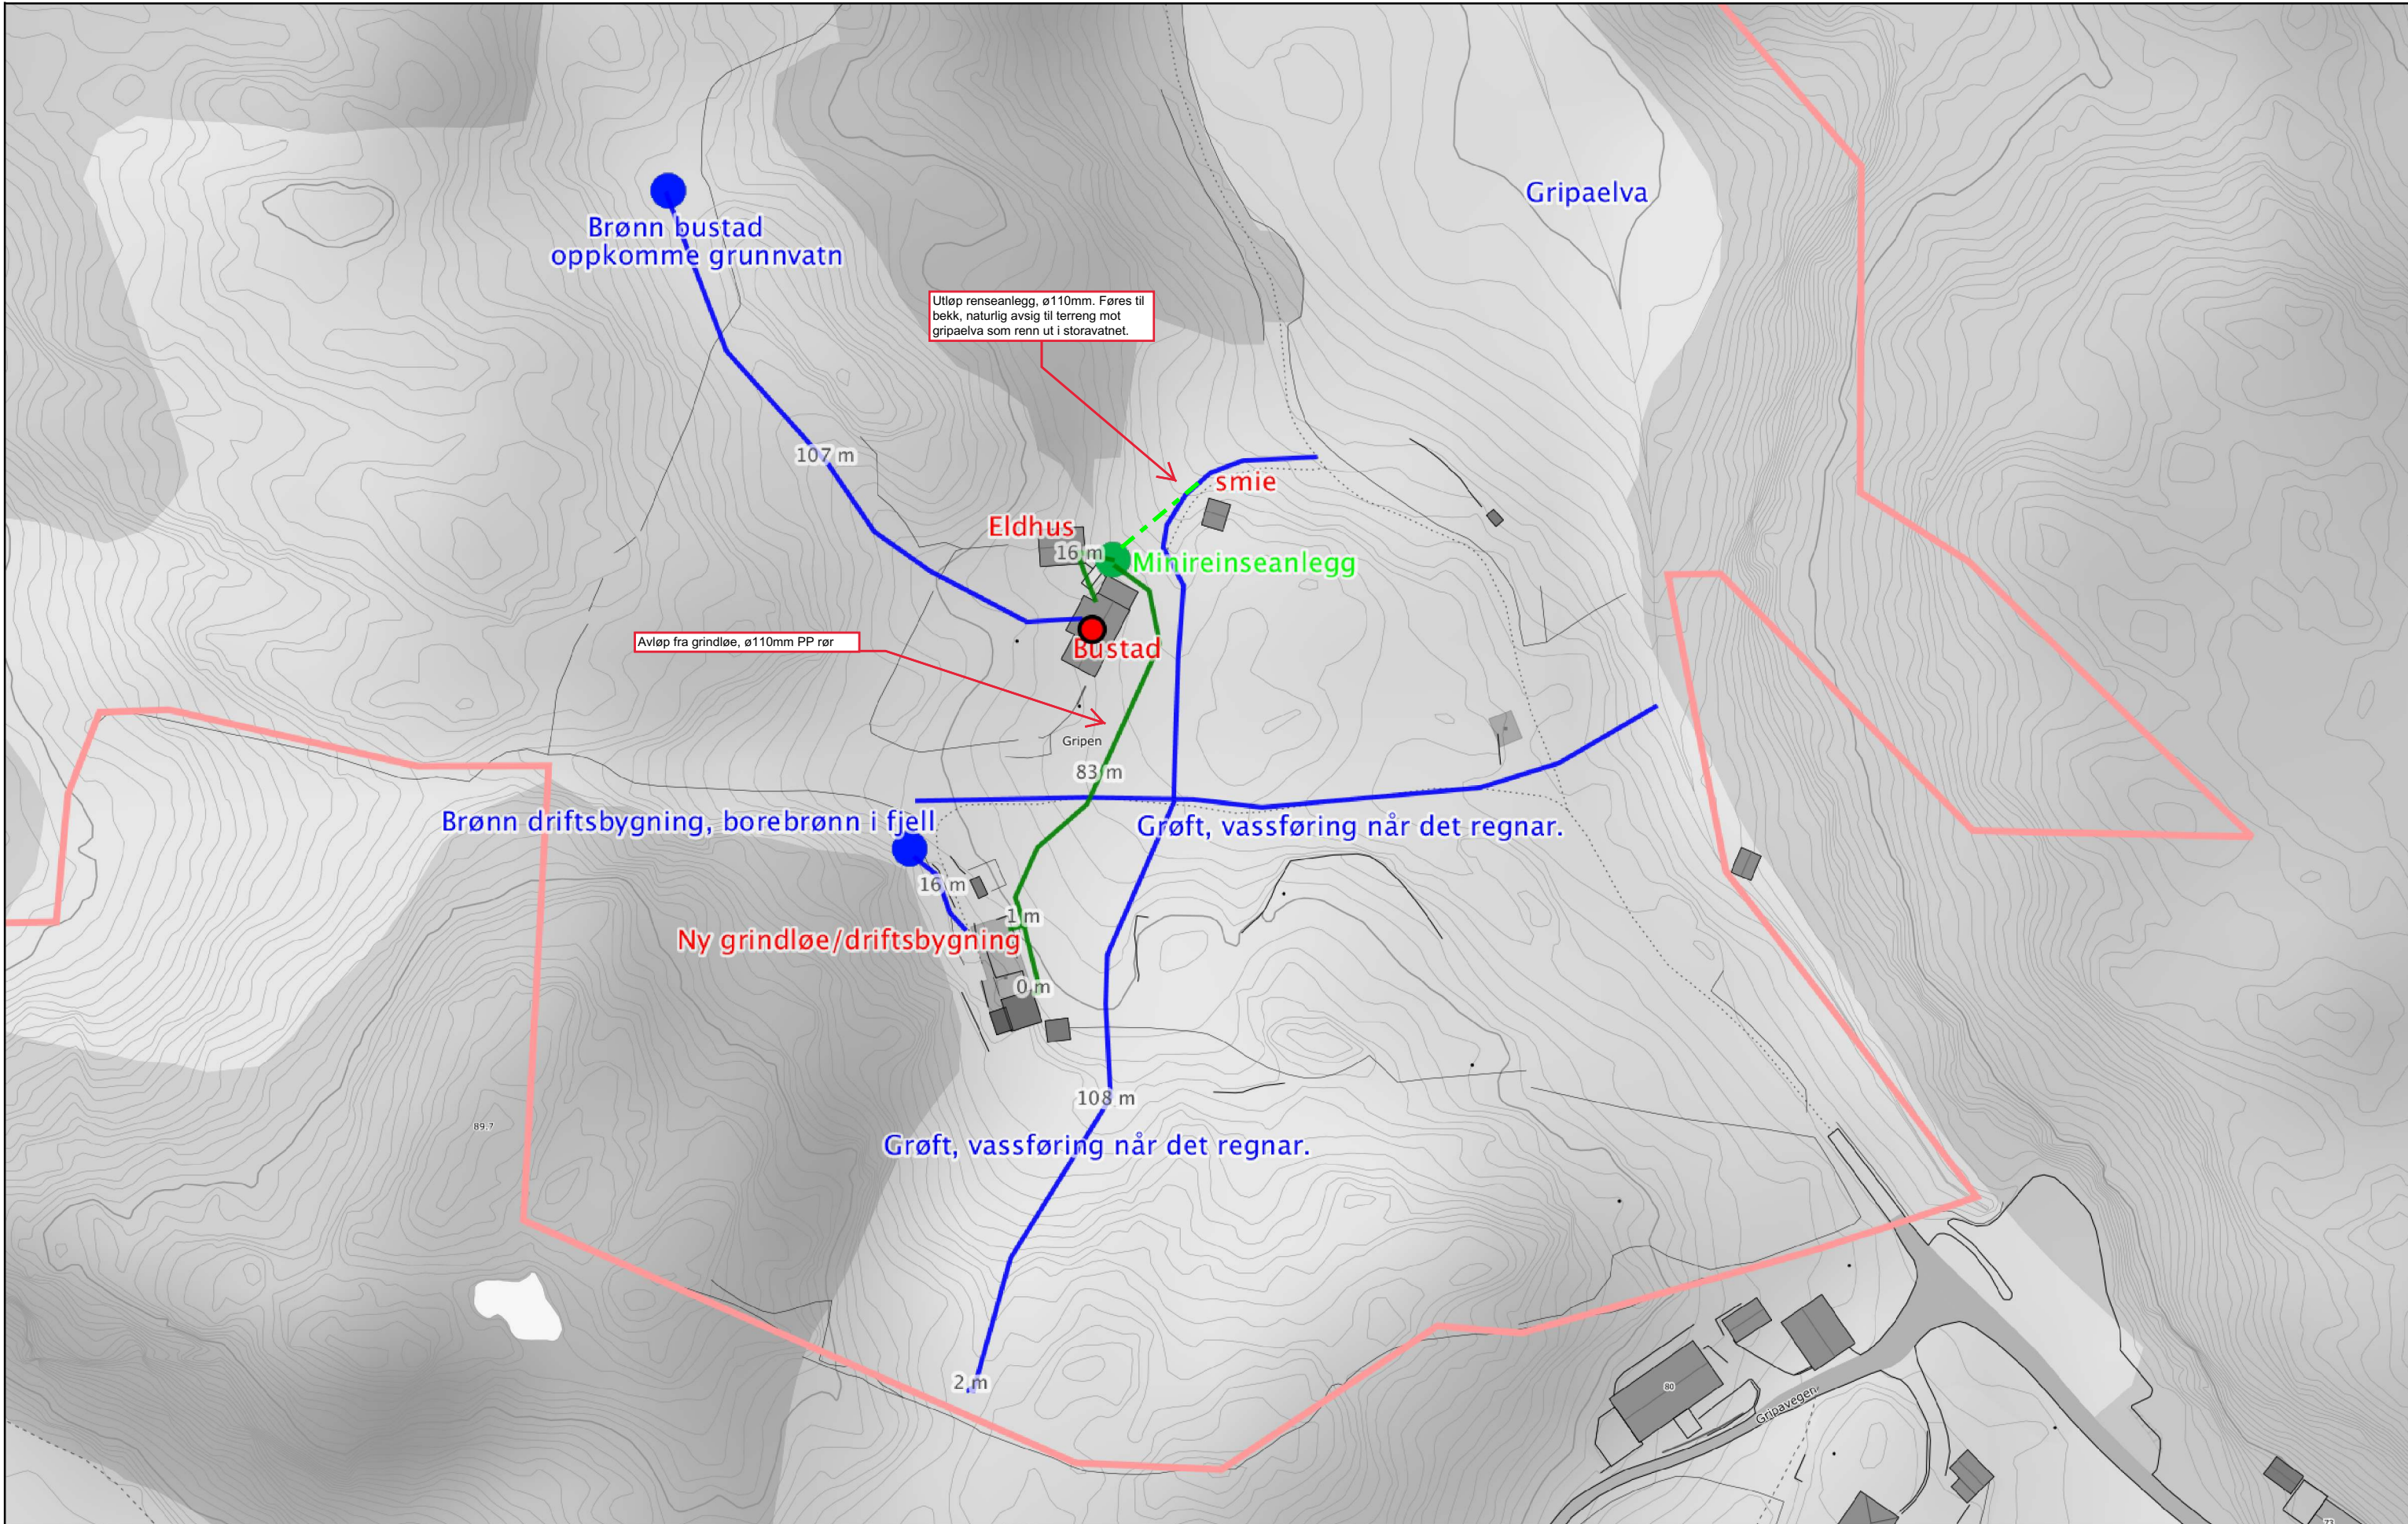

Målestokk 1:1000 ved A3 liggende utskrift



Kommunens saksnr.	Vedlegg G	Side av	Versjonsnr.
-------------------	--------------	------------	-------------

G1

Nullstill



## Gjennomføringsplan

Ansvarlig søker Vest VVS AS					Organisasjonsnummer 822810772	Tiltaksklasse 1	Dato. 7/11-23	Signatur, ansv. søker <i>Einar Stusdal</i>	
Eiendom/ byggested	Gnr.	Bnr.	Festenr.	Seksj.nr.	Bygn.nr.	Kommune	Adresse	Postnr.	Poststed
	335	2				Alver	Gripavegen 86	5919	Frekhaug

Beskrivelse av funksjon, ansvarsområde, tiltaksklasse			Foretakets navn og org.nr.	Kryss for planlagt samsvarserklæring / kontrollerklæring erstattes med dato når denne foreligger				Sett kryss når arbeidet innen ansvarsområdet er avsluttet
Funksjon (PRO, UTF, KONTROLL)	Beskrivelse av ansvarsområdet hentet fra erklæring om ansvarsrett	Tiltaksklasse		Søknad om rammetillatelse	Søknad om igangsettsings-tillatelse/ett-trinnsøknad	Søknad om midlertidig brukstillatelse	Søknad om ferdigattest	
(1)	(2)	(3)	(4)	(5)	(6)	(7)	(8)	(9)
PRO	Nedgraving og montering av rensesanlegg	1	Vest VVS AS 822810772		x			x
UTF	Nedgraving og montering av rensesanlegg	1	Vest VVS AS 822810772				x	x