


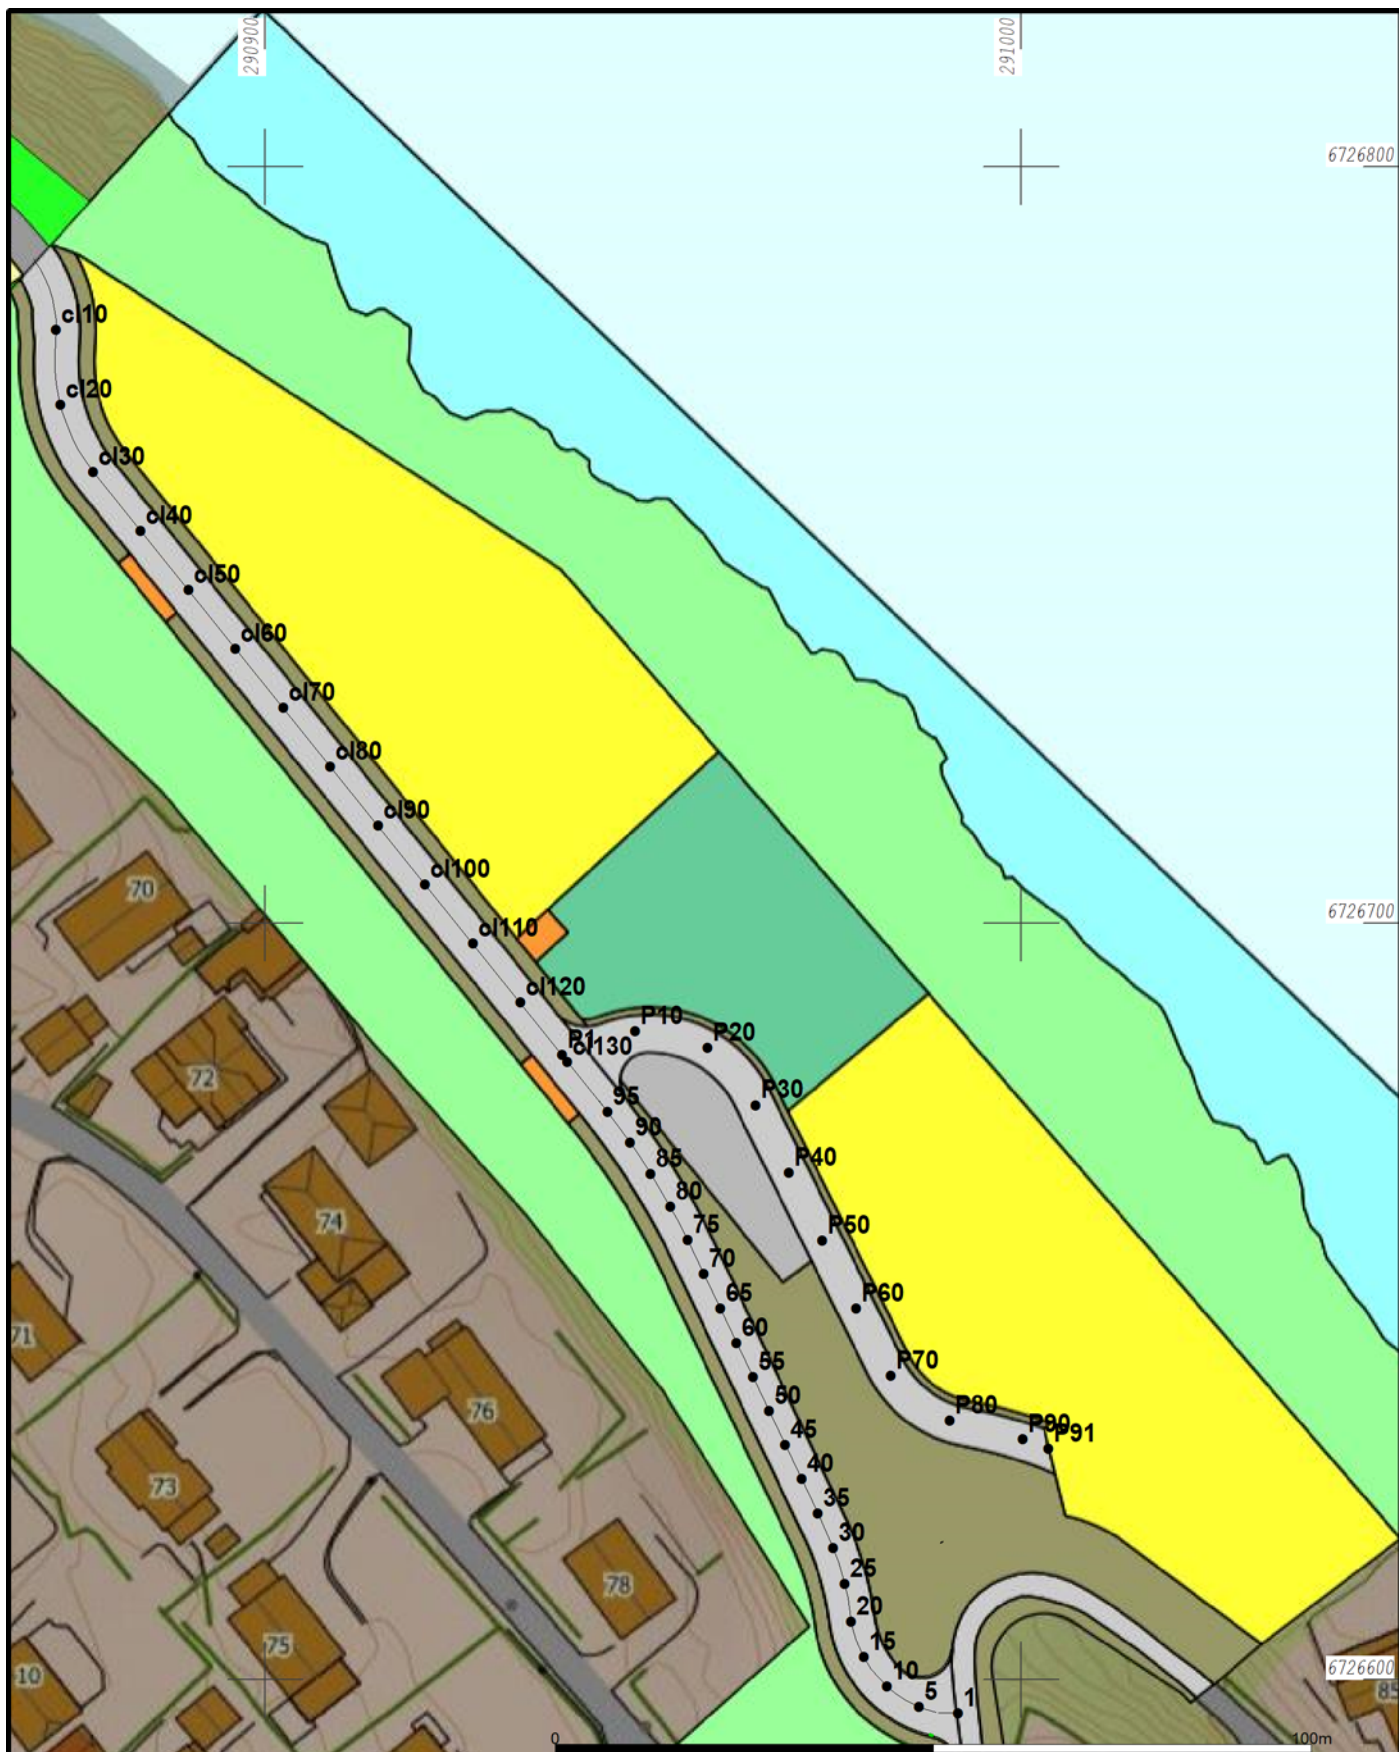

Vest Oppmåling AS
5281 Valestrandsfossen
helge@vestoppmaaling.no



Målestokk
1:1000

Dato: 2020.02.25
Sign: SUP

innmålt senter vei

Adresse: Hauge, 5281 Valestrandsfossen

Tlf: 905 12 583 Mobil: 905 12 583 Fax: 56392586