



Oversiktskart for 91 / 19

Målestokk 1:1.000
EUREF89 UTM Sone 32

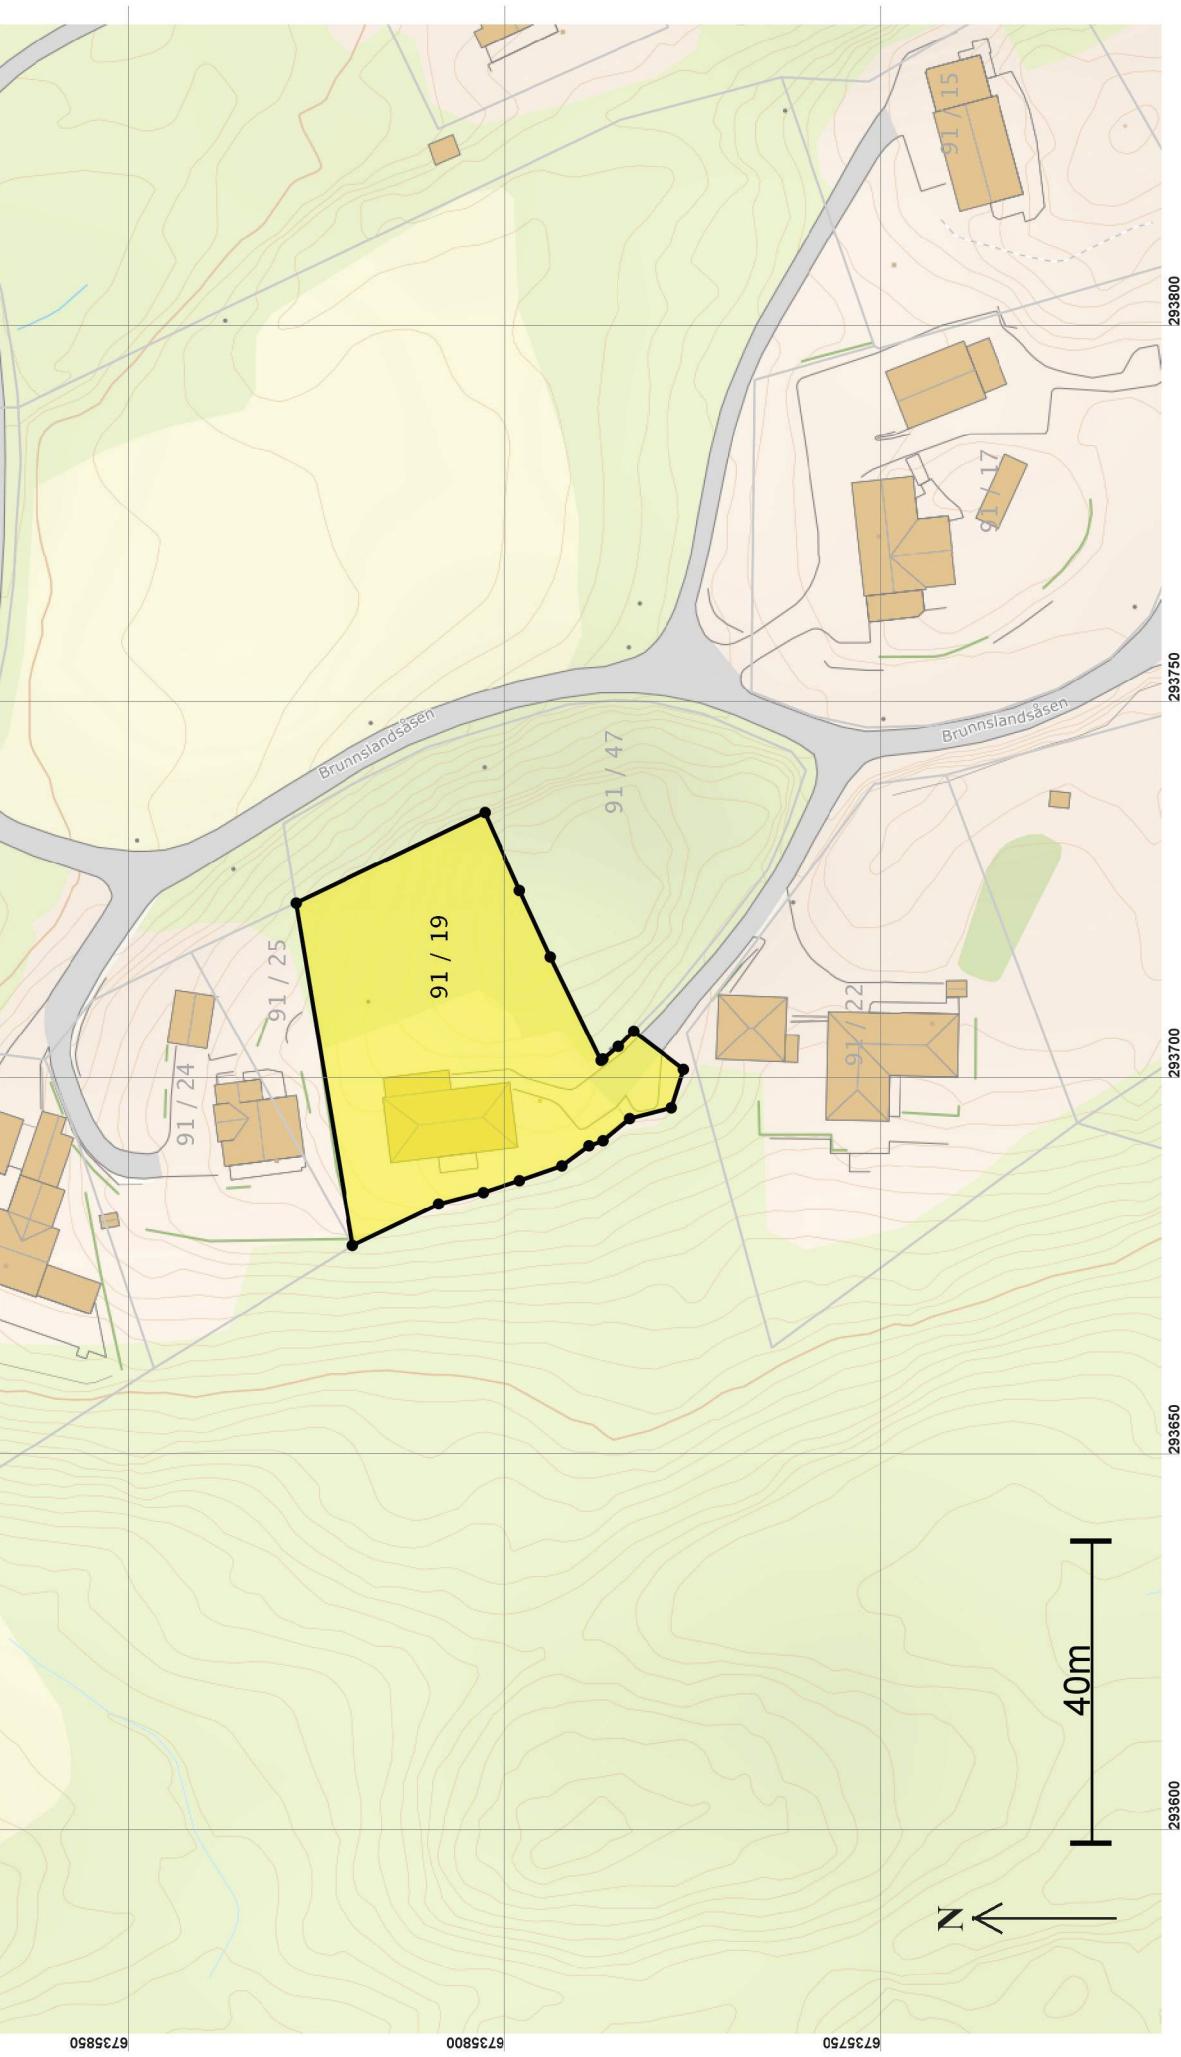

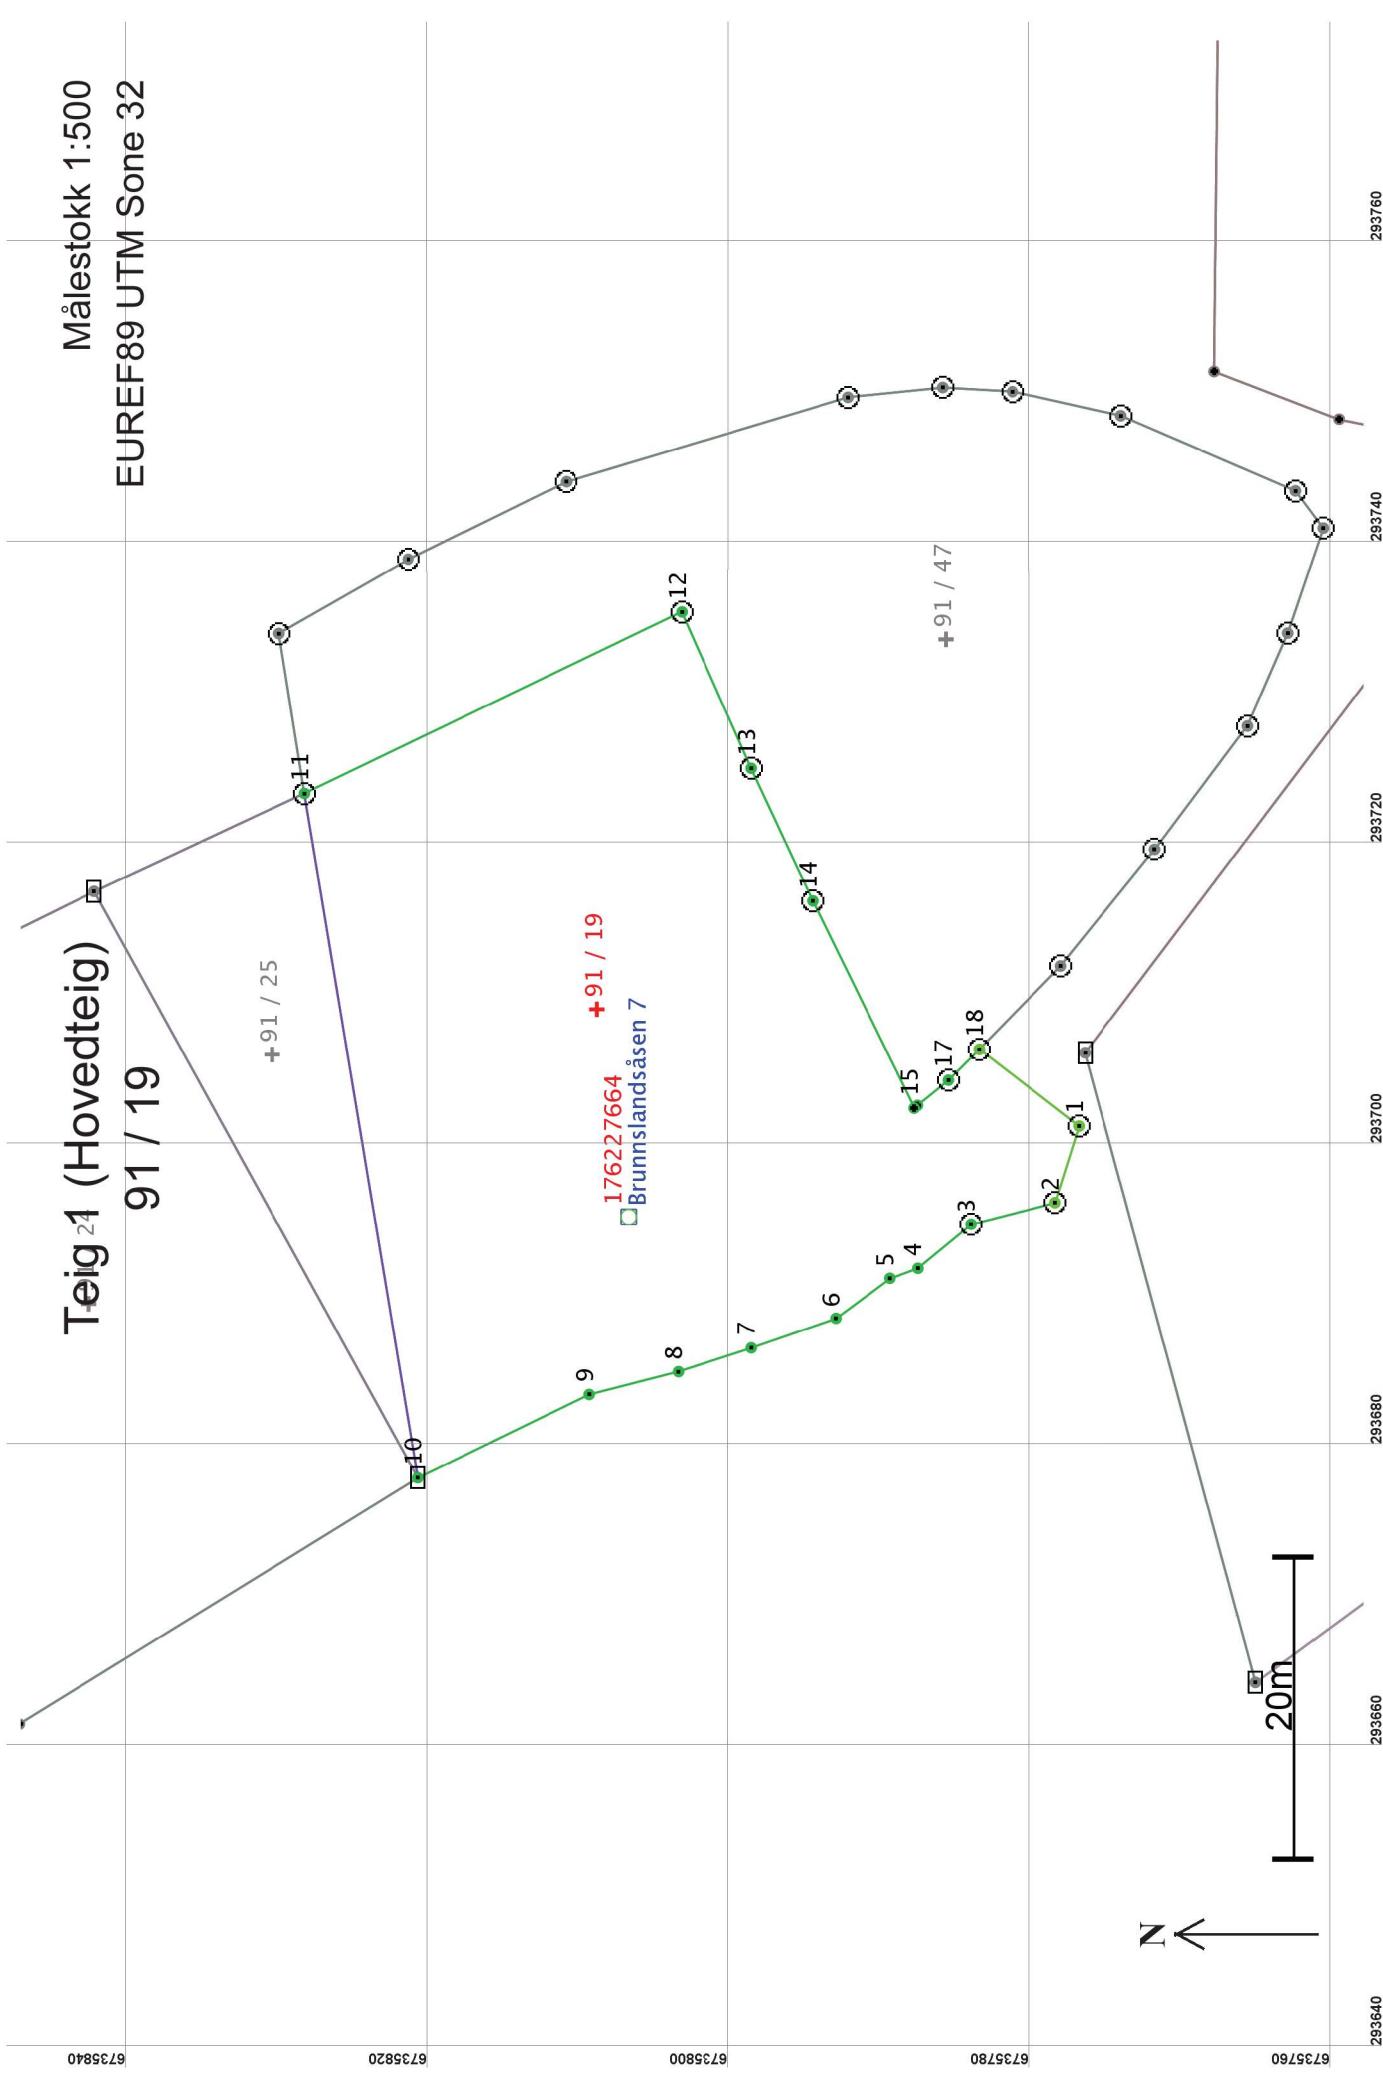

Areal og koordinater

Areal: 1 618,4

Arealmerknad:
Representasjonspunkt: Koordinatsystem: EUREF89 UTM Sone 32

Nord: 6735809
Øst: 293709

Grensepunkt / Grenselinje

Ytre avgrensing

Løpenr	Nord	Øst	Grensemerke nedsatt i / Grensepunkttype / Lengde Hjelpe linjetype	Målemetode	Nøyaktighet	Radius
1	6735777,10	293701,04	Jord Offentlig godkjent grensemerke	96 GPS kinematisk (Real time kinematic)	10	
			5,33 Ikke hjelpe linje			
2	6735778,71	293695,96	Jord Offentlig godkjent grensemerke	96 GPS kinematisk (Real time kinematic)	10	
			5,76 Ikke hjelpe linje			
3	6735784,29	293694,53	Fjell Offentlig godkjent grensemerke	96 GPS kinematisk (Real time kinematic)	13	
			4,59 Ikke hjelpe linje			
4	6735787,82	293691,59	Mur Murhjørne	96 GPS kinematisk (Real time kinematic)	13	
			1,97 Ikke hjelpe linje			
5	6735789,67	293690,93	Mur Murhjørne	96 GPS kinematisk (Real time kinematic)	13	
			4,47 Ikke hjelpe linje			
6	6735793,26	293688,26	Mur Murhjørne	96 GPS kinematisk (Real time kinematic)	13	
			5,95 Ikke hjelpe linje			
7	6735798,87	293686,31	Mur Murhjørne	96 GPS kinematisk (Real time kinematic)	13	
			5,09 Ikke hjelpe linje			
8	6735803,71	293684,72	Mur Murhjørne	96 GPS kinematisk (Real time kinematic)	13	
			6,11 Ikke hjelpe linje			
9	6735809,63	293683,21	Mur Murhjørne	96 GPS kinematisk (Real time kinematic)	13	
			12,68 Ikke hjelpe linje			
10	6735821,04	293677,67	Ikke spesifisert Stein eller røys	12 Terregnmålt: Teodolitt med elektronisk avstandsmåler	13	
			46,06 Ikke hjelpe linje			
11	6735828,54	293723,12	Jord Offentlig godkjent grensemerke	12 Terregnmålt: Teodolitt med elektronisk avstandsmåler	13	
			27,81 Ikke hjelpe linje			
12	6735803,48	293735,18	Fjell Offentlig godkjent grensemerke	96 GPS kinematisk (Real time kinematic)	13	
			11,36 Ikke hjelpe linje			
13	6735798,88	293724,79	Fjell Offentlig godkjent grensemerke	96 GPS kinematisk (Real time kinematic)	13	
			9,71 Ikke hjelpe linje			

Løpenr	Nord	Øst	Grensemerke nedsatt i / Grensepunkttype / Lengde Hjelpe linjetype	Målemetode	Nøyaktighet	Radius
14	6735794,79	293715,99	Fjell Offentlig godkjent grensemerke	96 GPS kinematisk (Real time kinematic)	13	
			15,31 Ikke hjelpe linje		14	
15	6735788,06	293702,24	Ikke spesifisert Umerket	69 Beregnet		
			0,29 Ikke hjelpe linje		13	
16	6735787,84	293702,42	Mur Umerket	96 GPS kinematisk (Real time kinematic)	13	
			2,64 Ikke hjelpe linje		14	
17	6735785,79	293704,09	Fjell Offentlig godkjent grensemerke	96 GPS kinematisk (Real time kinematic)	13	
			2,90 Ikke hjelpe linje		14	
18	6735783,74	293706,14	Jord Offentlig godkjent grensemerke	96 GPS kinematisk (Real time kinematic)	10	
			8,37 Ikke hjelpe linje			