
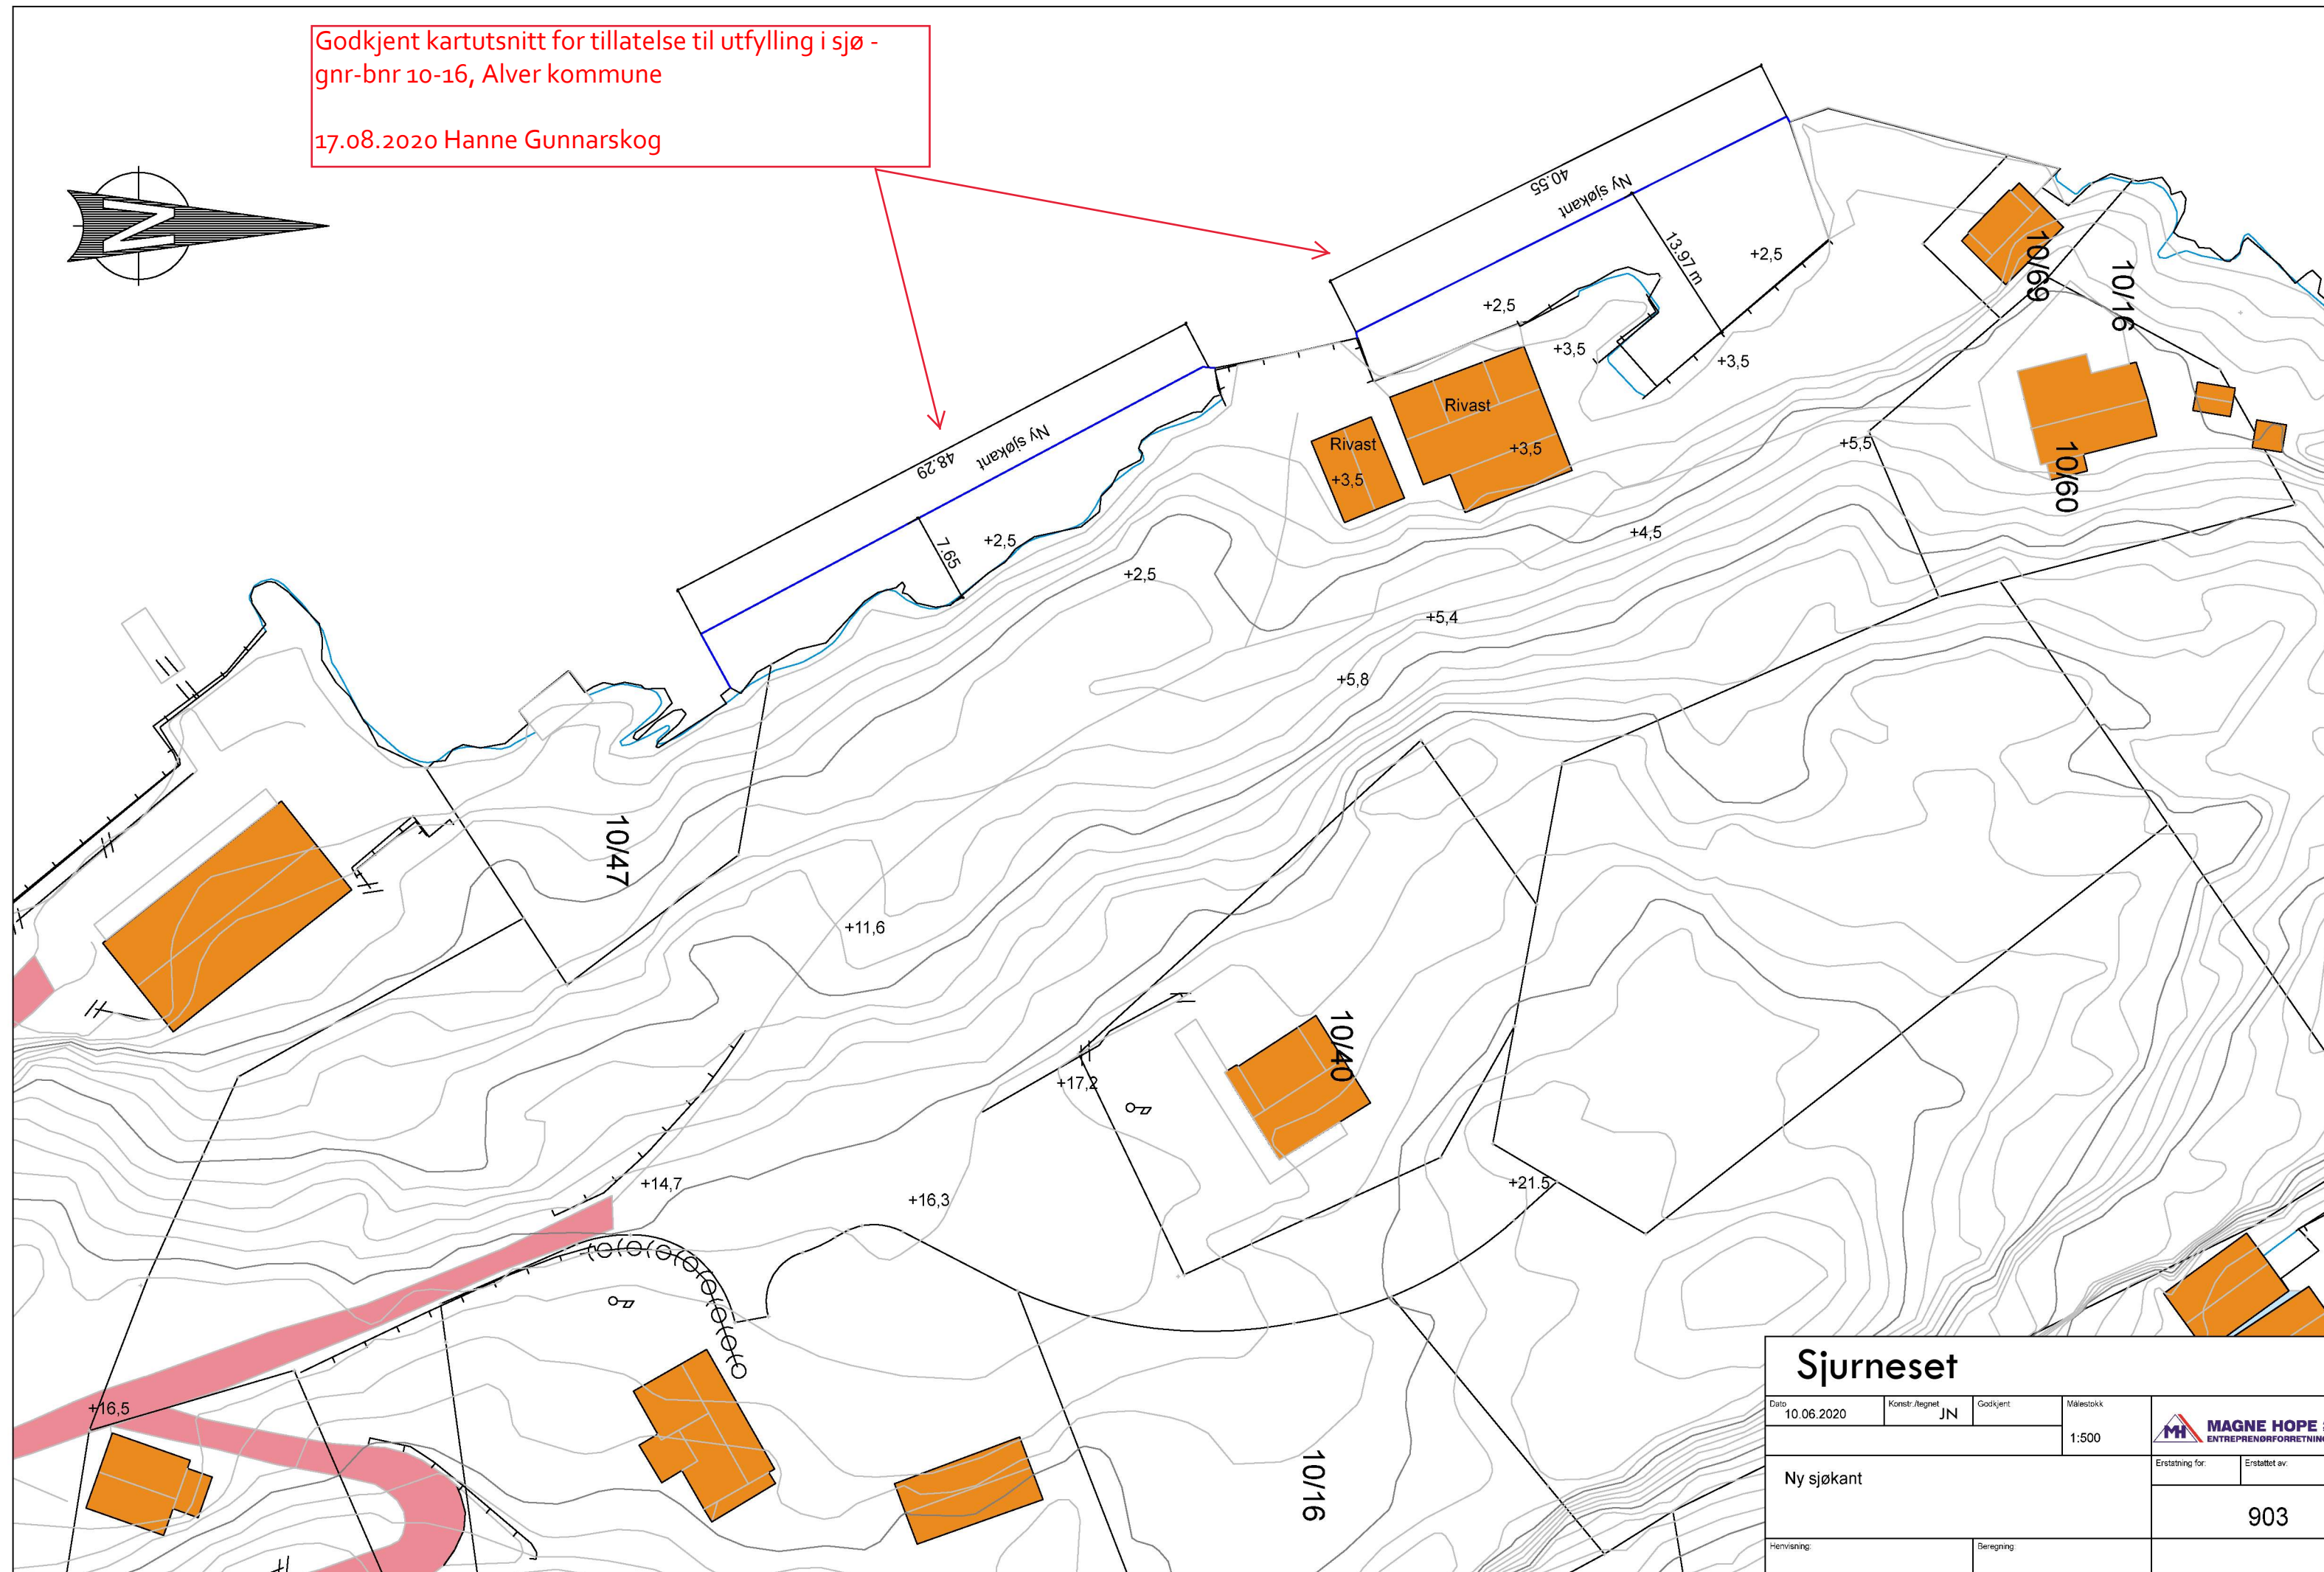


Godkjent kartutsnitt for tillatelse til utfylling i sjø -
gnr-bnr 10-16, Alver kommune

17.08.2020 Hanne Gunnarskog

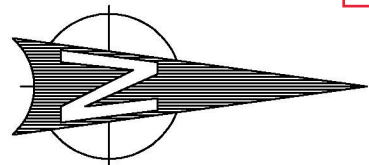

Sjørneset

Dato	10.06.2020	Konstr./tegnet	JN	Godkjent	Målestokk	 MAGNE HOPE ENTREPRENØRFORRETNING	
					1:500		
Ny sjøkant						Erstatning for:	Erstattet av:
						903	
Henvisning:				Beregning:			