

Vedlegg nr.
C - 1

31.8.2020

side: 1 av 4



Opplysninger gitt i nabovarsel sendes kommunen sammen med søknaden

(Gjenpart av nabovarsel)

Pbl § 21-3

Tiltak på eiendommen:					
Gnr.	Bnr.	Festenr.	Seksjonsnr.	Eiendommens adresse	Postnr. Poststed
188	182			STRANDVEGEN 1A	5914 ISDALSTØ
Eier/fester				Kommune	
				ALVER	

Det varsles herved om

☐ Nybygg	☐ Anlegg	☐ Endring av fasade	☐ Riving
☒ Påbygg/tilbygg	☐ Skilt/reklame	☐ Innhegning mot veg	☐ Bruksendring
☐ Midlertidig bygning, konstruksjon eller anlegg	☐ Antennesystem	☐ Oppretting/endring av matrikkelenhet (eiendomsdeling) eller bortfeste	☐ Annet

Dispensasjon etter plan- og bygningsloven kapittel 19

☐ Plan- og bygningsloven med forskrifter	☐ Kommunale vedtekter	☐ Arealplaner	☐ Vegloven	Vedlegg nr. B -
---	--	--------------------------------------	-----------------------------------	--------------------

Arealdisponering

Sett kryss for gjeldende plan

☐ Arealdel av kommuneplan	☒ Reguleringsplan	☐ Bebyggelsesplan	☐ Eventuelt andre planer
--	---	--	---

Navn på plan

Beskriv nærmere hva nabovarslet gjelder

TILBYGG

Vedlegg nr.
Q -

Spørsmål vedrørende nabovarsel rettes til

Foretak/tiltakshaver			
Freka Invest AS			
Kontaktperson, navn	E-post	Telefon	Mobil
Alf Helge Moldekleiv	freka.invest@gmail.com		906 99 000
Søknaden kan ses på hjemmeside: (ikke obligatorisk):			

Merknader sendes til

Eventuelle merknader skal være mottatt innen 2 uker etter at dette varsel er sendt.
Ansvarlig søker/tiltakshaver skal sammen med søknad sende innkomne merknader og redegjøre for ev. endringer.

Navn	Postadresse
Freka Invest AS	Kvernhusmyrane 25
Postnr. Poststed	E-post
5914 ISDALSTØ	freka.invest@gmail.com

Følgende vedlegg er sendt med nabovarselet


Beskrivelse av vedlegg	Gruppe	Nr. fra - til	Ikke relevant
Dispensasjonssøknad/vedtak	B	—	☒
Situasjonsplan	D	1 — 1	☐
Tegninger snitt, fasade	E	1 — 2	☐
Redegjørelser/kart	F	—	☒
Andre vedlegg	Q	—	☒

Underskrift

Tilsvarende opplysninger med vedlegg er sendt i nabovarsel til berørte naboer og gjenboere.
Mottagere av nabovarsel fremgår av kvittering for nabovarsel.

Sted	Dato	Underskrift ansvarlig søker eller tiltakshaver
ISDALSTØ	27.08.2020	
		Gjentas med blokkbokstaver ALF HELGE MOLDEKLEIV FREKA INVEST AS

C-1
Side: 2 av 4

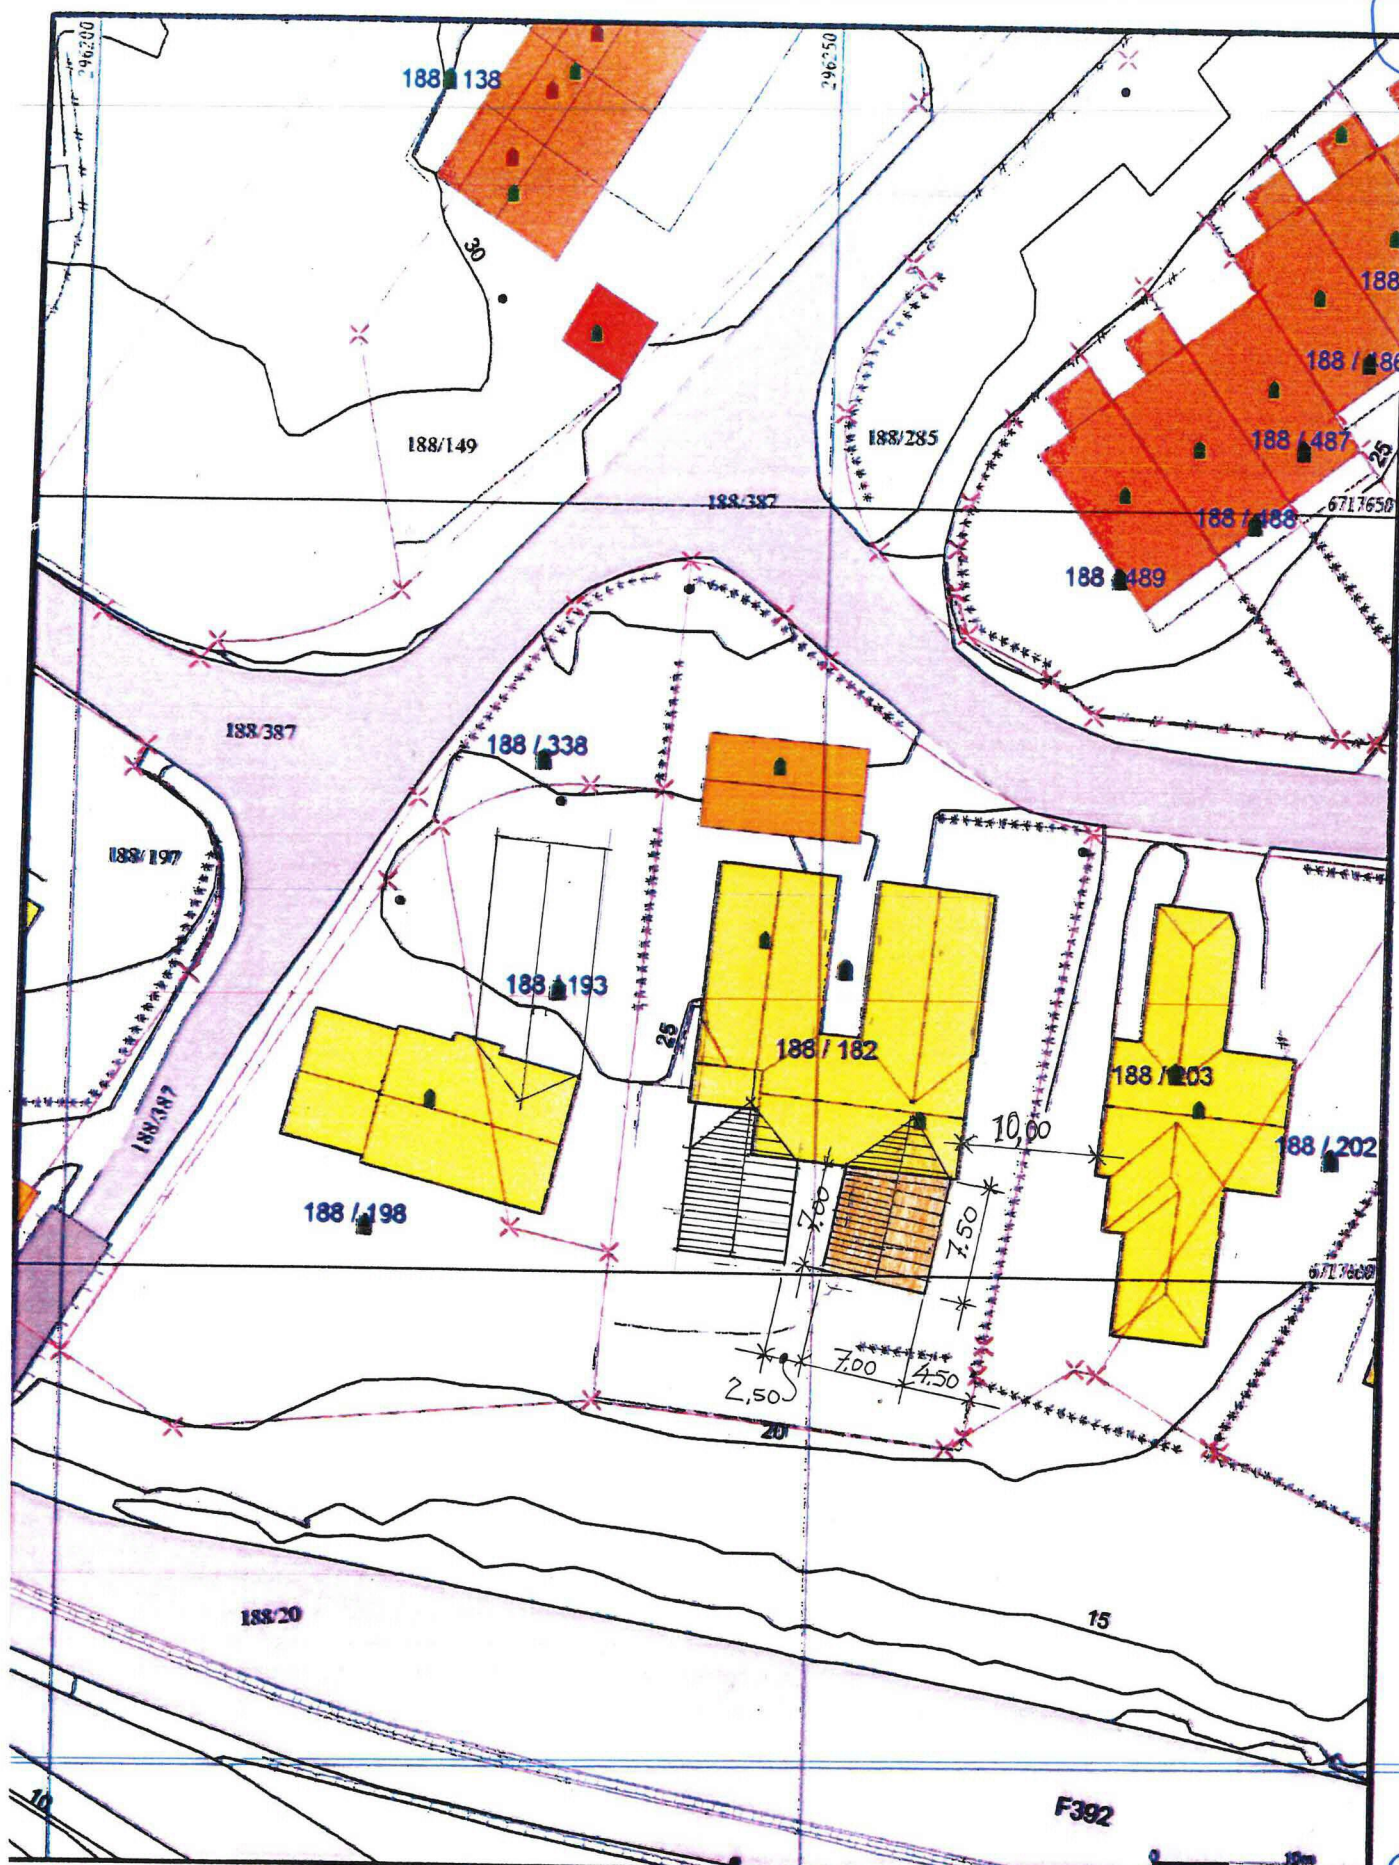

Måle Grenser	Våningshus
Registrerte Grenser	Større bustader
Udefinerte grenser	Hytter/feriehus
Terrengmålte grenser	Garasjer/uthus
Konstruert grensepunkt	Industri/lager
Bolig	Andre bygg
Bustad med lighet	

Beliggenhet og høyder må oppfattes som orienterende.
 Koordinatsystem: UTM(EUREF89) - SONE 32 (EPSG:32632)
 Høydesystem: (EPSG:)



Lindås kommune
Geodata avdeling

Grunnkart.


Dato: 2019.12.01

G.nr. 188, b.nr. 182.

N



Skala: 1:500

28/08-20
K.V.

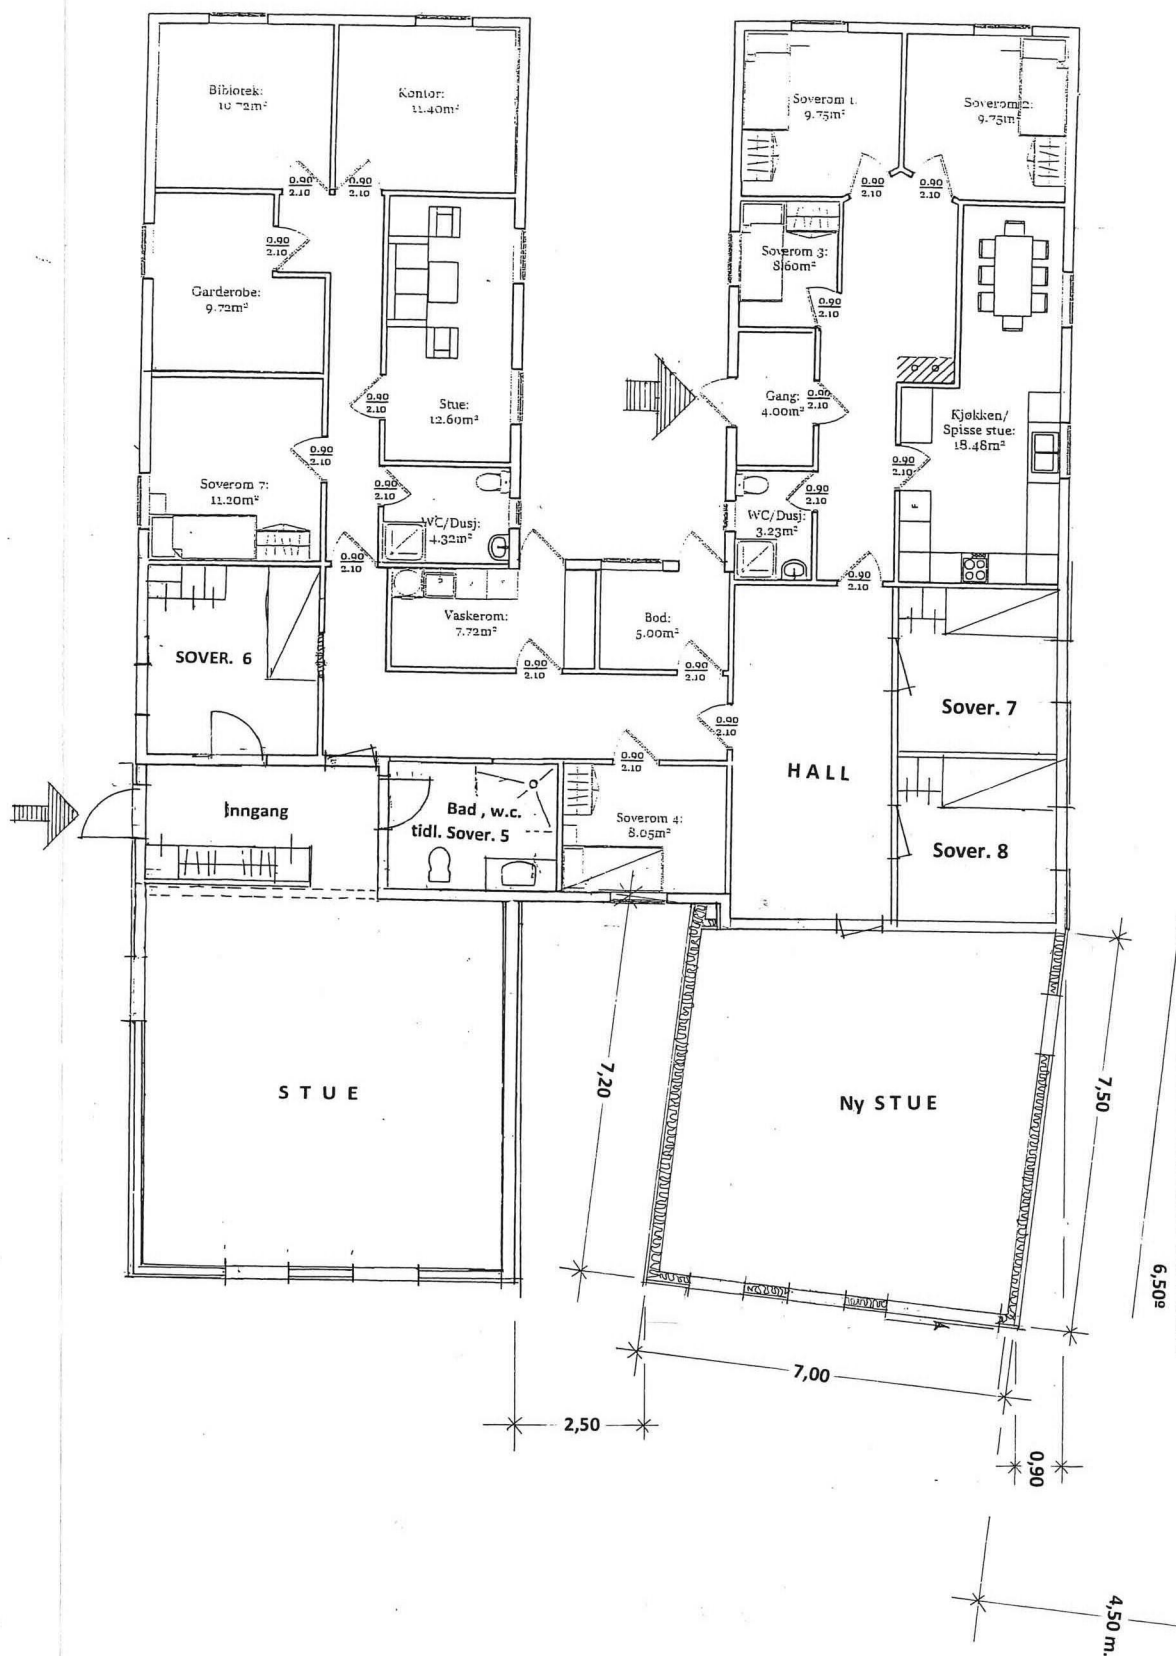

Prosj. tilbygg på gnr. 188, bnr. 182, Gjerвик Ytre, Alver kommune.
 Etasjeplan i Mål = 1 : 100
 Knaarvik, 28. 08. 2020, Ingeniør / Taksstmann Alf Helge Moldekleiv

C-1
 side: 3 av 4
 01

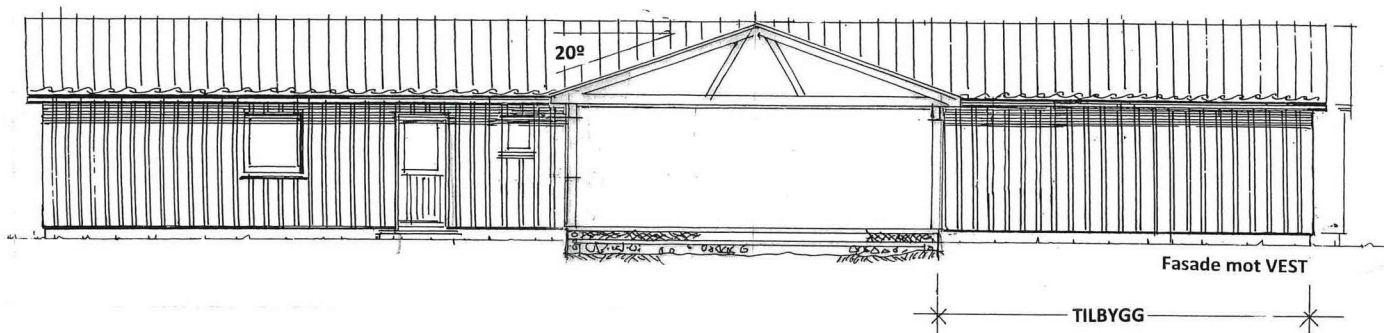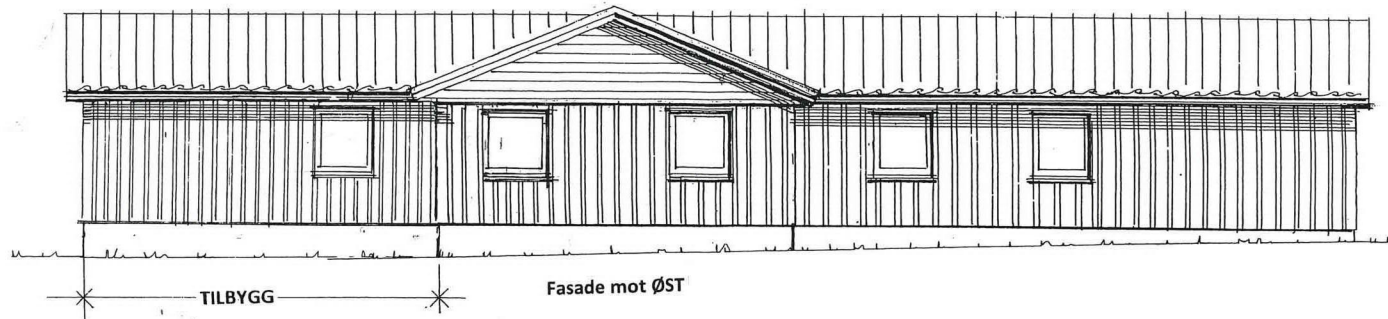

Prosj. tilbygg på Strandveien 1, Knarvik . Gnr. 188 , Bnr. 182 i Lindås kommune.

Fasader i Mål = 1 : 100

Isdalstø , 19. 08. 2020, Ingeniør/Takstmann Alf Helge Moldekleiv

side: 4 av 4

03

C-2



Knarvik Post i Butikk

Meny Knarvik

Postboks 216

5903 Isdalstø

Org.nr. 979679971 MVA

Salgskvittering

Ant.	Varetekst.	Beløp MVA
*	1 Rek Små Innland (ERLING PAUL ØKSNES) (STRANDVEGEN 3) (5914) (ISDALSTØ) (Vekt Manuell:0,200 kg) (Destinasjon:Norge) (Nr.:RR590308697N0)	kr 200,00 25%
*	1 Rek Små Innland (ALVER KOMMUNE) (POSTBOKS4) (5906) (FREKHAUG) (Vekt Manuell:0,028 kg) (Destinasjon:Norge) (Nr.:RR590308706N0)	kr 200,00 25%
*	1 Rek Små Innland (VESTLAND FYLKESKOMMUNE) (POSTBOKS 7900) (5020) (BERGEN) (Vekt Manuell:0,029 kg) (Destinasjon:Norge) (Nr.:RR590308710N0)	kr 200,00 25%

Total kr 600,00

Kortbetaling kr 600,00

Hva sat	Grunnlag	Hva sun
25%	kr 480,00	kr 120,00

Bax: 14950915-600291 Resp.: 00
28/08/2020 18:26 Overf.: 505

Bankaksept KJØP
Contactless NOK 600,00
*****7798-1 GODKJENT
AID: 05780000021010
TVR: 8000046000
Ref.: 541168 003066 KA1

* Solgt på vegne av Posten Norge AS
Org.nr. 984661185 MVA

Bonsnr. 47-19079-1-3780788-2

Dato Tid Kasse

28.08.2020 18:26:50 KASSE1

Signatur : - - - - -

Kvittering for nabovarsel sendes kommunen sammen med søknaden

Nabovarsel kan enten sendes som rekommandert sending, overleveres personlig mot kvittering eller sendes på e-post mot kvittering. Med kvittering for mottatt e-post menes en e-post fra nabo/gjenboer som bekrefter å ha mottatt nabovarselet. Ved personlig overlevering vil signatur gjelde som bekreftelse på at varslet er mottatt. Det kan også signeres på at man gir samtykke til tiltaket.

Tiltaket gjelder							
Eiendom/ byggested	Gnr.	Bnr.	Festenr.	Seksjonsnr.	Bygningsnr.	Bolignr.	Kommune
	188	182					ALVER
	Adresse				Postnr.	Poststed	
	STRANDVEGEN 1A				5914	ISDALSTØ	

Følgende naboer har mottatt eller fått rek. sending av vedlagte nabovarsel med tilhørende vedlegg:

Nabo-/gjenboereiendom				Eier/fester av nabo-/gjenboereiendom			
Gnr.	Bnr.	Festenr.	Seksjonsnr.	Eiers/festers navn			Dato sendt e-post
188	20			Vestland Fylkeskommune			
Adresse				Adresse			Kvittering vedlegges
Knarrevik				Postboks 7900			
Postnr.	Poststed			Postnr.	Poststed		Poststedets reg.nr.
5914	ISDALSTØ			5020	BERGEN		
Personlig kvittering for		Dato	Sign.	Personlig kvittering for		Dato	Sign.
☐ mottatt varsel				☐ samtykke til tiltaket			

Nabo-/gjenboereiendom				Eier/fester av nabo-/gjenboereiendom			
Gnr.	Bnr.	Festenr.	Seksjonsnr.	Eiers/festers navn			Dato sendt e-post
188	198			Alf Helge Moldekleiv			
Adresse				Adresse			Kvittering vedlegges
Strandvegen 1b				Strandvegen 1b			
Postnr.	Poststed			Postnr.	Poststed		Poststedets reg.nr.
5914	ISDALSTØ			5914	ISDALSTØ		
Personlig kvittering for		Dato	Sign.	Personlig kvittering for		Dato	Sign.
☒ mottatt varsel		28.8.20	[Signature]	☒ samtykke til tiltaket		28.8.20	[Signature]

Nabo-/gjenboereiendom				Eier/fester av nabo-/gjenboereiendom			
Gnr.	Bnr.	Festenr.	Seksjonsnr.	Eiers/festers navn			Dato sendt e-post
188	203			Erling Paul Øksnes			
Adresse				Adresse			Kvittering vedlegges
Strandvegen 3				Strandvegen 3			
Postnr.	Poststed			Postnr.	Poststed		Poststedets reg.nr.
5914	ISDALSTØ			5914	ISDALSTØ		
Personlig kvittering for		Dato	Sign.	Personlig kvittering for		Dato	Sign.
☐ mottatt varsel				☐ samtykke til tiltaket			

Nabo-/gjenboereiendom				Eier/fester av nabo-/gjenboereiendom			
Gnr.	Bnr.	Festenr.	Seksjonsnr.	Eiers/festers navn			Dato sendt e-post
188	387			Alver kommune			
Adresse				Adresse			Kvittering vedlegges
Knarrevik				Postboks 4			
Postnr.	Poststed			Postnr.	Poststed		Poststedets reg.nr.
5914	ISDALSTØ			5906	FREKHAUG		
Personlig kvittering for		Dato	Sign.	Personlig kvittering for		Dato	Sign.
☐ mottatt varsel				☐ samtykke til tiltaket			

Nabo-/gjenboereiendom				Eier/fester av nabo-/gjenboereiendom			
Gnr.	Bnr.	Festenr.	Seksjonsnr.	Eiers/festers navn			Dato sendt e-post
Adresse				Adresse			Kvittering vedlegges
Postnr.	Poststed			Postnr.	Poststed		Poststedets reg.nr.
Personlig kvittering for		Dato	Sign.	Personlig kvittering for		Dato	Sign.
☐ mottatt varsel				☐ samtykke til tiltaket			

Det er per dags dato innlevert rekommandert sending til ovennevnte adressater.

Samlet antall sendinger: 4 Sign.

Alver Kommune

OBS OBS!

Offentlege eigarar av veggrunn til riks- og fylkesvegar kan både være oppgjeve i denne nabolista som Samferdselsdepartementet, Vegdirektoratet, Hordaland fylkeskommune og Statens vegvesen.

Men, nabovarsel til veggrunn til riks- og fylkesveg skal alltid berre sendast til "Eigars kontaktinstans":

Statens vegvesen

Askedalen 4

6863 Leikanger



Naboliste for eiendom: 4631 - 188/182

Eiere:

Eiendom	Navn	Rolle	Personstatus
4631 - 188/182	FREKA INVEST AS	Hjemmelshaver (H)	
Adresse		Poststed	
Kvernhusmyrane 25		5914 ISDALSTØ	

Naboer:

Eiendom	Navn	Rolle	Personstatus
4631 - 188/20	VESTLAND FYLKESKOMMUNE	Hjemmelshaver (H)	
Adresse		Poststed	
Postboks 7900		5020 BERGEN	

Eiendom	Navn	Rolle	Personstatus
4631 - 188/198	MOLDEKLEIV ALF HELGE	Hjemmelshaver (H)	Bosatt i Norge
Adresse		Poststed	
STRANDVEGEN 1 B		5914 ISDALSTØ	

Eiendom	Navn	Rolle	Personstatus
4631 - 188/203	ØKSNES ERLING PAUL	Hjemmelshaver (H)	Bosatt i Norge
Adresse		Poststed	
STRANDVEGEN 3		5914 ISDALSTØ	

Eiendom	Navn	Rolle	Personstatus
4631 - 188/387	ALVER KOMMUNE	Hjemmelshaver (H)	
Adresse		Poststed	
Postboks 4		5906 FREKHAUG	