



E1


ØST


M= 1 : 79

Gjertrud-Ketil

Juvikstølen 52

Omsøkt
kjøpsløyse

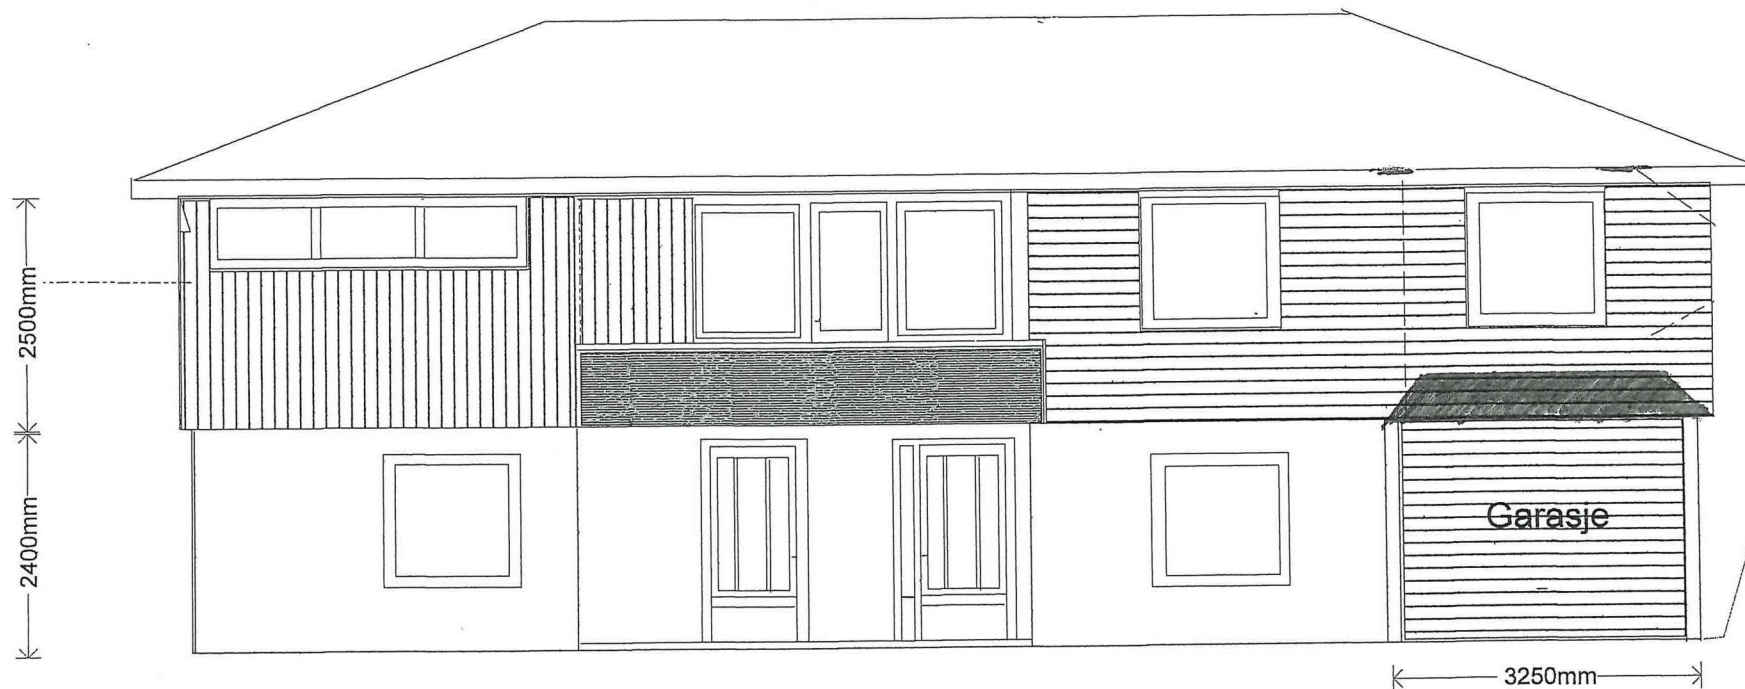


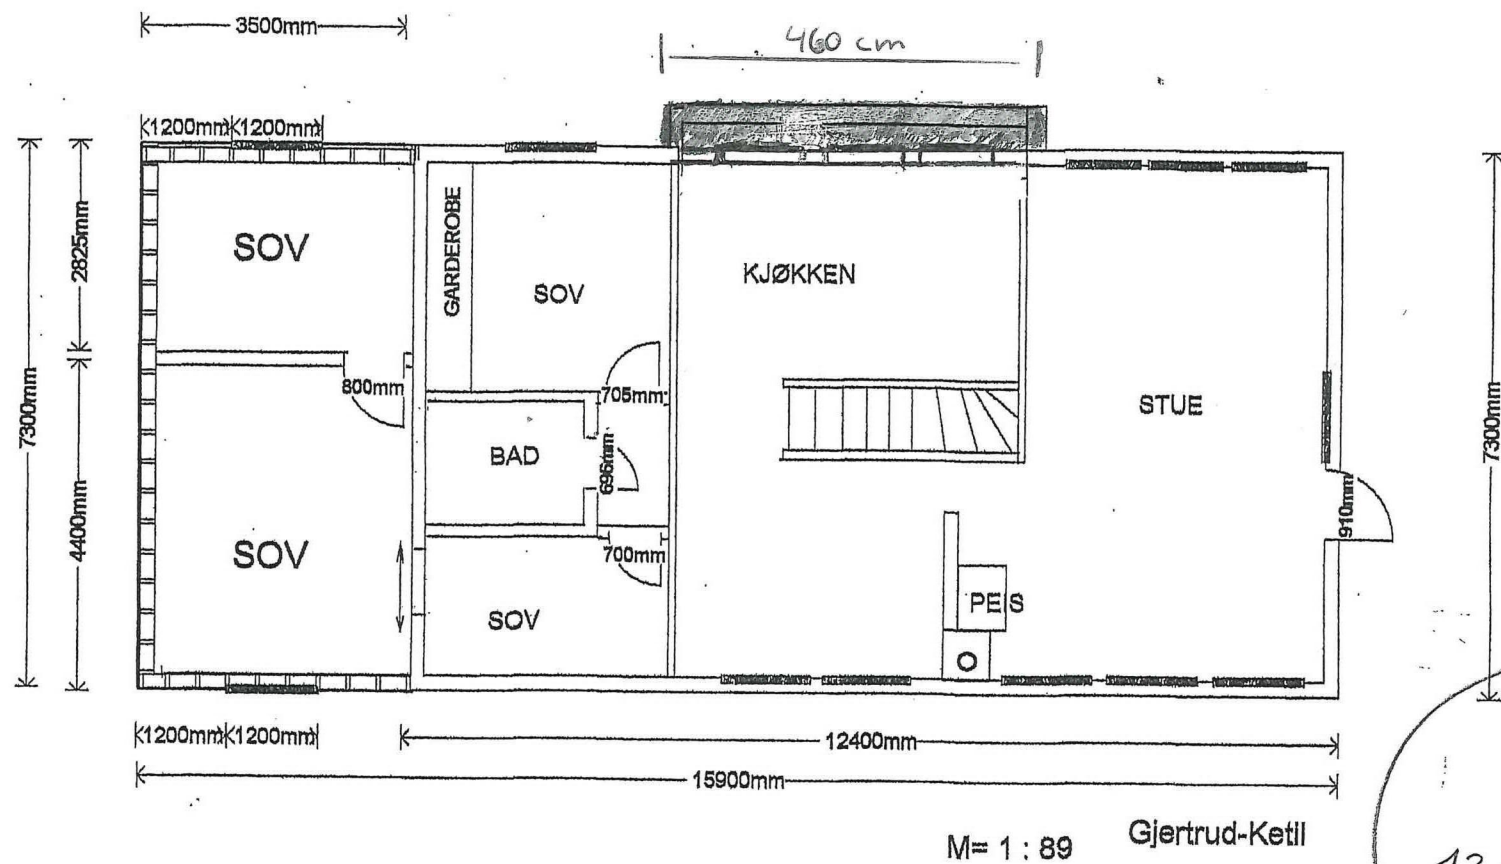

FE 3

Omsøkt
16.8.2020
13.08.2020

1. Vegg flytta ut slik at den går jamt med vegg på begge sider av dagens altan.
2. Dagens 2 vindauge og altandør blir erstatta av 3 vindauge, standard 120 cm.
3. Resten av dagens altan erstatta av lite takoverbygg under vindauga.

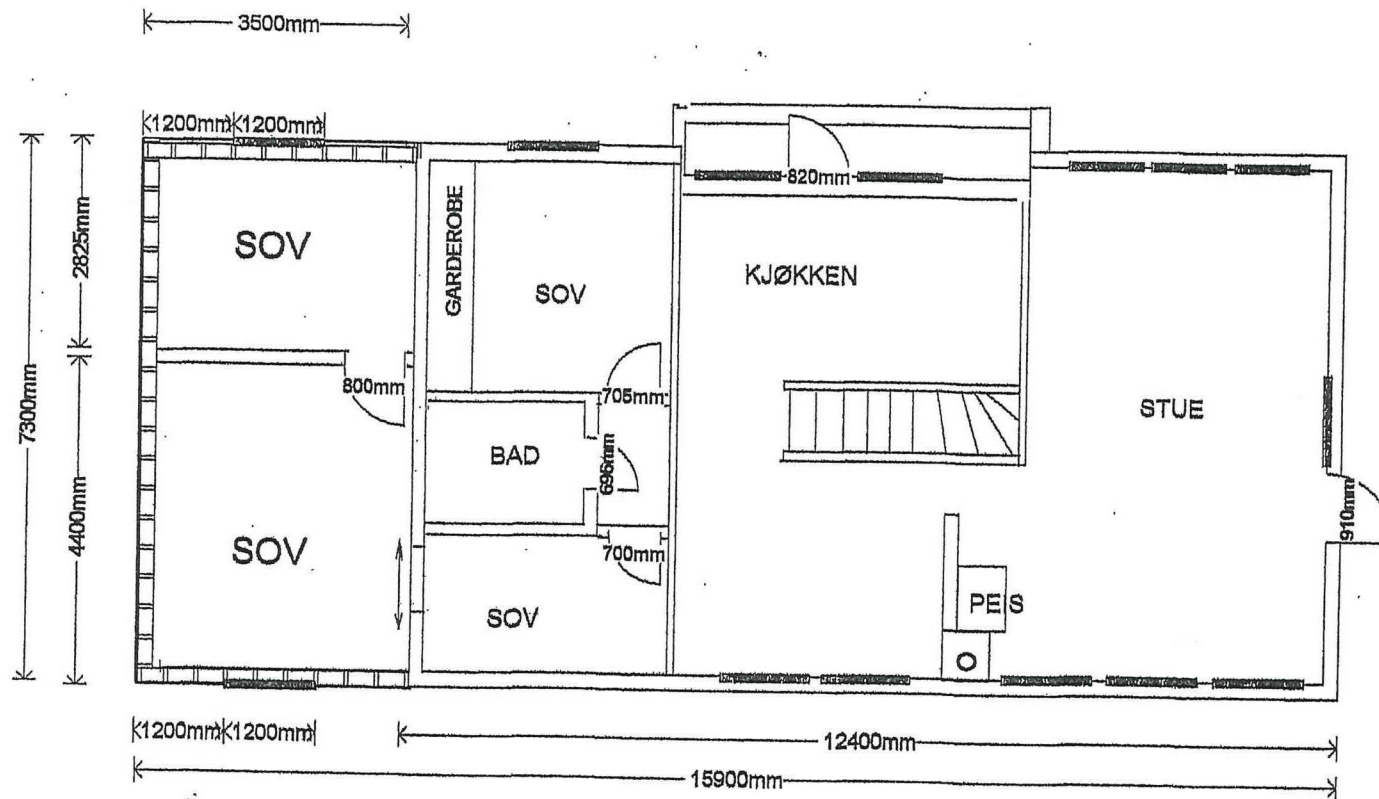

M= 1 : 89 Gjertrud-Ketil

Dagens
Gygg.

E4