
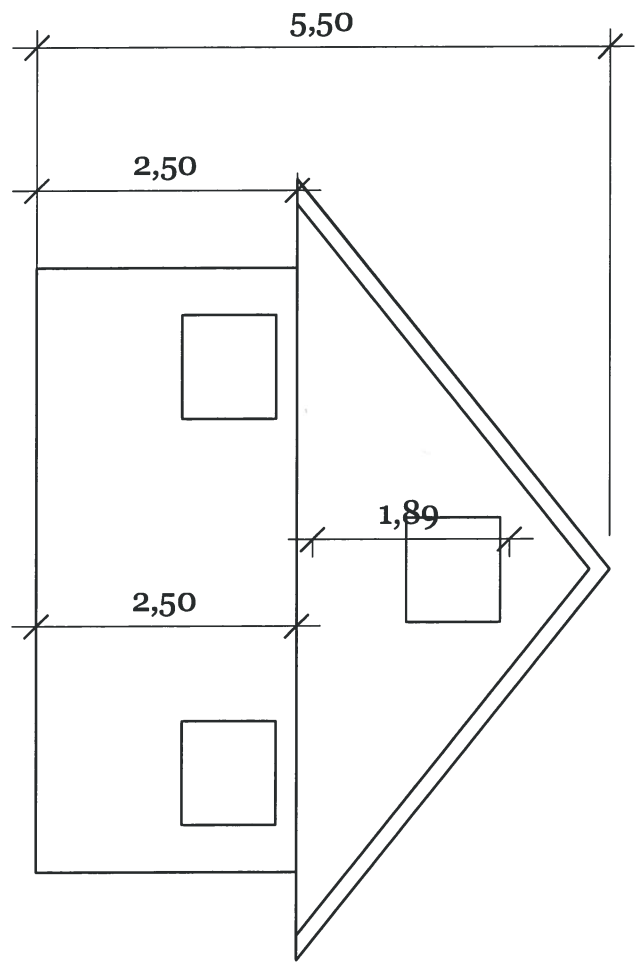


E-7

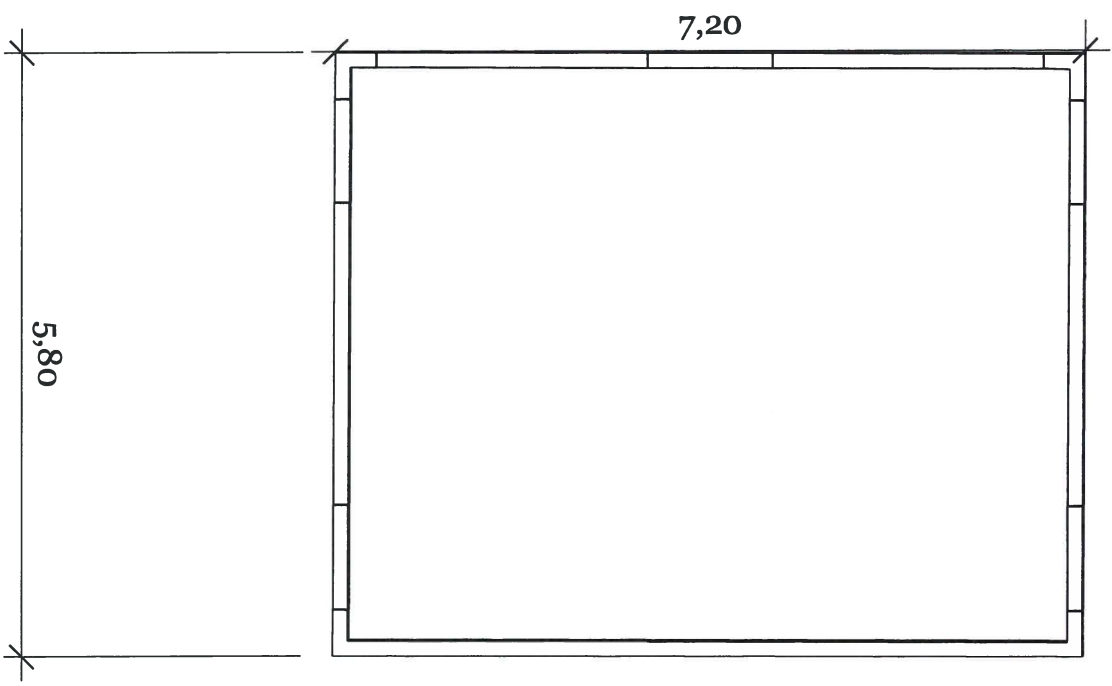


Målestokk 1:100

Garasje Plan og snitt		G.nr./b.nr 188/48 Lindås kommune	Tilakshaver: Stein Raunehaug
BYA: 52 m²	41,8 m ²	Tilbygg og garasje Kvassnesvegen 83	Tegnet av Stian Raunehaug
BRA: 48 m²	37,8 m ²		
		REVISJONER	
		DD/MM/YY	Merknader
1	26/05/19	Søknadstegninger	SR
2	18/05/20	Revisjon A (endret størrelse)	SR
3			
4			
5			


Fasade Sør

Garasje Fasade Vest og Sør		G.nr./b.nr 188/48 Lindås kommune	Tilakshaver: Stein Raunehaug	REVISJONER <table><tr><th></th><th>DD/MM/YY</th><th>Merknader</th><th></th></tr><tr><td>1</td><td>26/05/19</td><td>Søknadstegninger</td><td>SR</td></tr><tr><td>2</td><td>18/05/20</td><td>Revisjon A (endret størrelse)</td><td>SR</td></tr><tr><td>3</td><td></td><td></td><td></td></tr><tr><td>4</td><td></td><td></td><td></td></tr><tr><td>5</td><td></td><td></td><td></td></tr></table>		DD/MM/YY	Merknader		1	26/05/19	Søknadstegninger	SR	2	18/05/20	Revisjon A (endret størrelse)	SR	3				4				5			
	DD/MM/YY	Merknader																										
1	26/05/19	Søknadstegninger	SR																									
2	18/05/20	Revisjon A (endret størrelse)	SR																									
3																												
4																												
5																												
BYA: 52 m2	41,8 m2	Tilbygg og garasje Kvassnesvegen 83																										
BRA: 48 m2	37,8 m2	BYA: 194 m2	183,8 m2																									
		BRA: 261 m2	250,8 m2																									

A	15
---	----

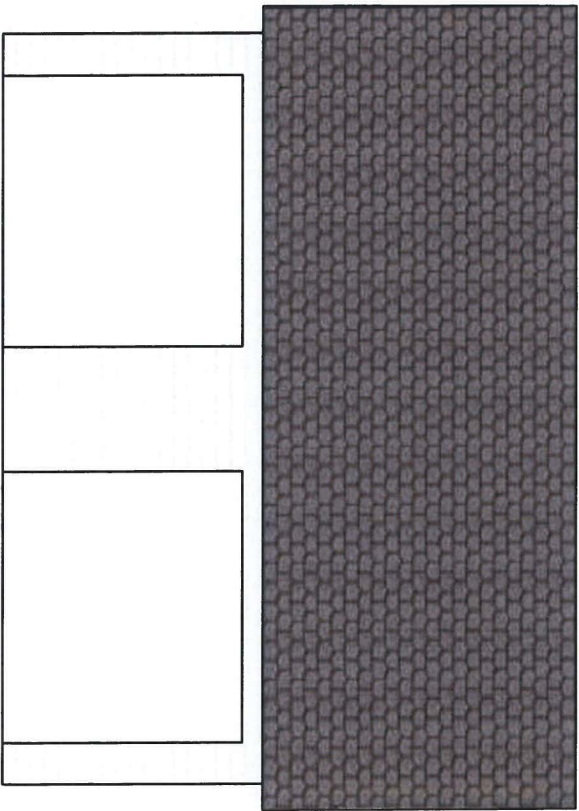

Fasade Øst

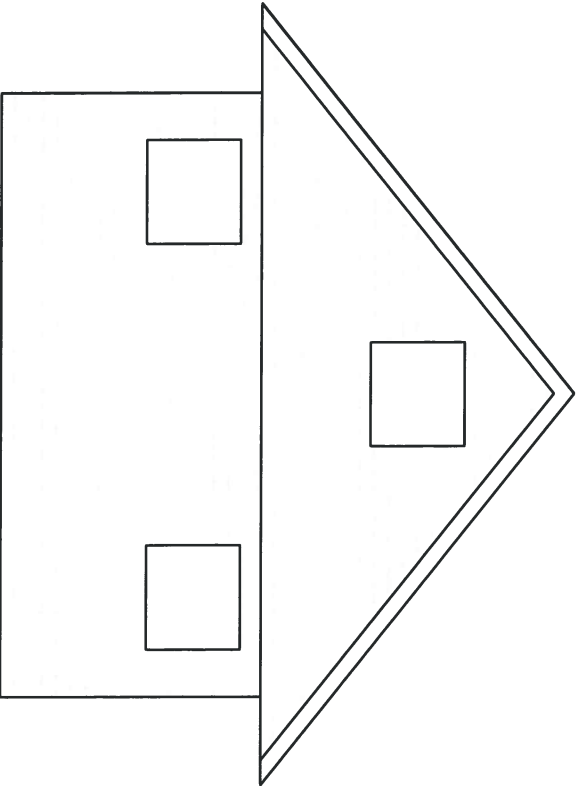

Fasade Nord

Målestokk 1:100

Garasje Fasade Øst og Nord		G.nr./b.nr 188/48 Lindås kommune		Tilakshaver: Stein Raunehaug		REVISJONER			16
BYA: 52 m ²	41,8 m ²	Tegnet av Stian Raunehaug		Tilbygg og garasje Kvassnesvegen 83		1	DD/MM/YY	Søknadstegninger	
BRA: 48 m ²	37,8 m ²			BYA: 194 m² 183,8 m ²		2	18/05/20	Revisjon A (endret størrelse)	SR
				BRA: 261 m² 250,8 m ²		3			SR
						4			
						5			

A