




TEGNFORKLARING

- BEBYGGELSE & ANLEGG**
- Takflate nybygg
 - Terrasse/balkong nybygg
 - Takflate eksisterende bebyggelse
 - Takutstikk/Møneretning
- SAMFERDSEL OG INFRASTRUKTUR**
- Adkomst/veg
 - Parkering
 - Gangarealer/Trapp/Mur
- FRI- OG GRØNTAREALER**
- Oppholdsareal
 - Fri- og grøntareal
- LINJESYMBOLER**
- Byggegrense
 - Eiendomsgrense
 - Mur/Skjæring/Fylling
 - Avstander/Målsetting

REFERANSEPUNKTER

KOORDINATLISTE INNMÅLT GRUNNMUR		
Løpenummer	N-koordinat	Ø-koordinat
HJ01	6716609 392	288324 524
HJ02	6716611 515	288315 314
HJ03	6716619 782	288317 207
HJ04	6716620 060	288316 272
HJ05	6716630 626	288318 692
HJ06	6716628 245	288328 925
HJ07	6716626 613	288335 728
HJ08	6716618 342	288333 779
HJ21	6716618 584	288332 997
HJ22	6716619 775	288327 906
HJ23	6716619 987	288326 990

AREALER/UTNYTTING

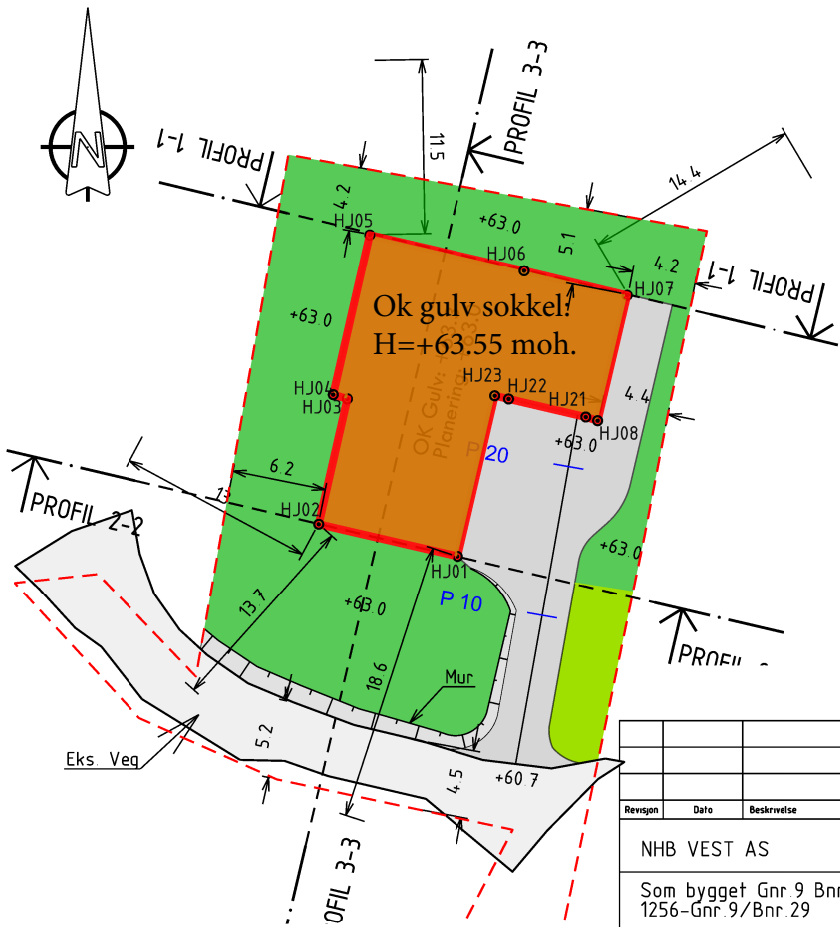

SITUASJONSPLAN: 1:500, A3



Nedre Åstveit 12
5106 Øvre Ervik
Tlf 982 20 450
post@geoform.no
www.geoform.no

Dato: 18 03 2020
Utarbeidet av: KEG
Godkjent av: GOB
Målestokk: 1:500, A3
Jobbnummer: 19032
Tegningsnummer: 005
Revisjon: A