

Søknad om endring av gitt tillatelse

etter plan- og bygningsloven (pbl) § 20-2

Berører endringen av tiltaket eksisterende eller fremtidige arbeidsplasser slik at det må innhentes nytt samtykke fra Arbeidstilsynet?


☐ Ja ☒ Nei

Hvis "ja" må slikt vedtak innhentes før igangsettingstillatelse kan gis.
Byggblankett 5177 med vedlegg.



Søknaden gjelder							
Eiendom/ byggsted	Gnr.	Bnr.	Festenr.	Seksjonsnr.	Bygningsnr.	Bolignr.	Kommune
	10	16/47					Alver
	Adresse				Postnr.	Poststed	
	Sjurnes					Ostereidet	

Beskrivelse av endring(er) av tiltak (dispensasjoner, areal, plassering, formål, bruk)
I samband med sprenging/ planering av naustområdet på G/B nr 10/16 er det ønske frå nabo 10/47 å få sprengt ut og planert deler av sin naustetomt. Naustetomt på 10/47 er innanfor same reguleringsplan som 10/16, og tiltaket er i tråd med denne. Det er veldig hensiktsmessig å utføre denne endringa no då det vil vera både kostbart og problematisk sikkerhetsmessig om tiltaket skal utførast etter at grunnarbeid på 10/16 er ferdig, og evt bygging av naust er igangsatt. Slik vi ser det medfører dette ingen endring i erklæring om ansvar, ikkje naudsuynt med varsel til andre myndigheter eller ytterligere nabovarsel.


Vedlegg			
Nye vedlegg og tidligere vedlegg som endres	Gruppe	Nr. fra – til	Ikke relevant
Opplysninger om tiltakets ytre rammer og bygningsspesifikasjoner, byggblankett 5175	A	–	☒
Dispensasjonssøknad (begrunnelse/vedtak) (pbl kap 19)	B	–	☒
Nabovarsling (gjenpart/nabomerknader/kommentarer til nabomerknader)	C	–	☒
Situasjonsplan, avkjøringsplan	D	1 –	☐
Tegninger	E	1 –	☐
Redegjørelser/kart	F	–	☒
Erklæring om ansvarsrett	G	–	☒
Gjennomføringsplan	G	–	☒
Boligspesifikasjon i matrikkelen	H	–	☒
Uttalelser fra annen offentlig myndighet	I	–	☒
Rekvisisjon av oppmålingsforretning	J	–	☒
Andre vedlegg	Q	–	☒

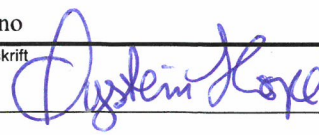Underskrifter					
Ansvarlig søker for tiltaket (for tiltak etter pbl § 20-1)			Tiltakshaver (bare for tiltak uten ansvarlig søker etter pbl § 20-4)		
Foretak Magne Hope AS			Navn		
Kontaktperson	Telefon	Mobiltelefon	Kontaktperson	Telefon	Mobiltelefon
Øystein Hope		93223512			
E-post oystein@magnehope.no			E-post		
Dato 2/10-20			Dato		
Underskrift 			Underskrift		
Gjentas med blokkbokstaver Øystein Hope			Gjentas med blokkbokstaver		

Vedlegg E-1.

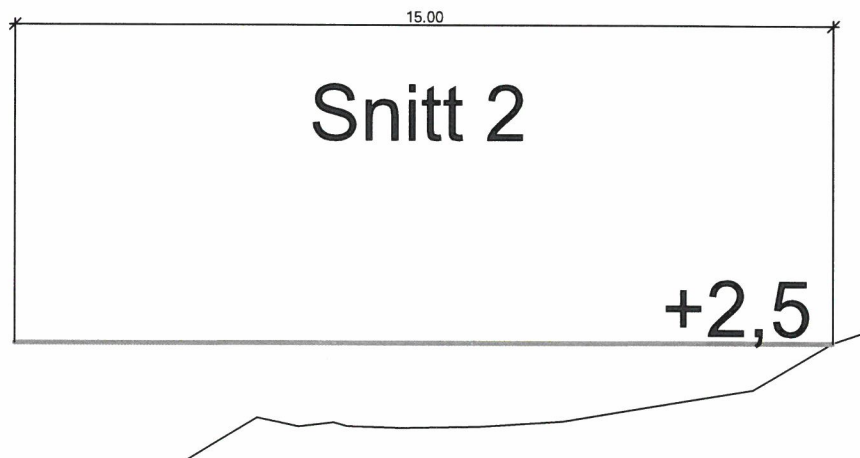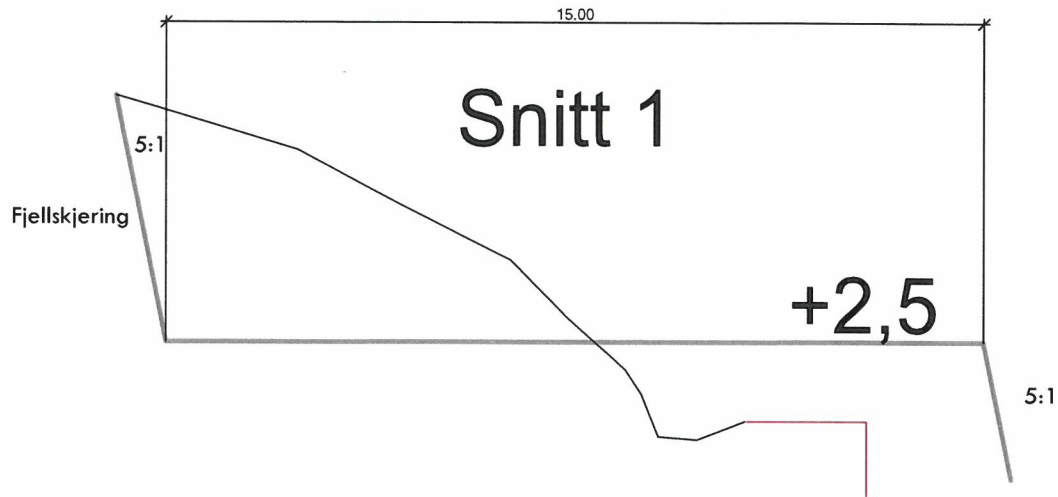

Sjurneset GnrBnr 10/47				
Dato: 02.10.2020	Kontroll / signert JN	Godkjent ØH	Målestokk 1:100	 MAGNE HOPE ENTRUPRISEBYGGING
EUREF89 - SONE 32 NN 2000 høyder				
Snitt tegning Snitt 1 og 2				
Hensikts			Beregning	
			Erstatning for: Erstatet av: 905	

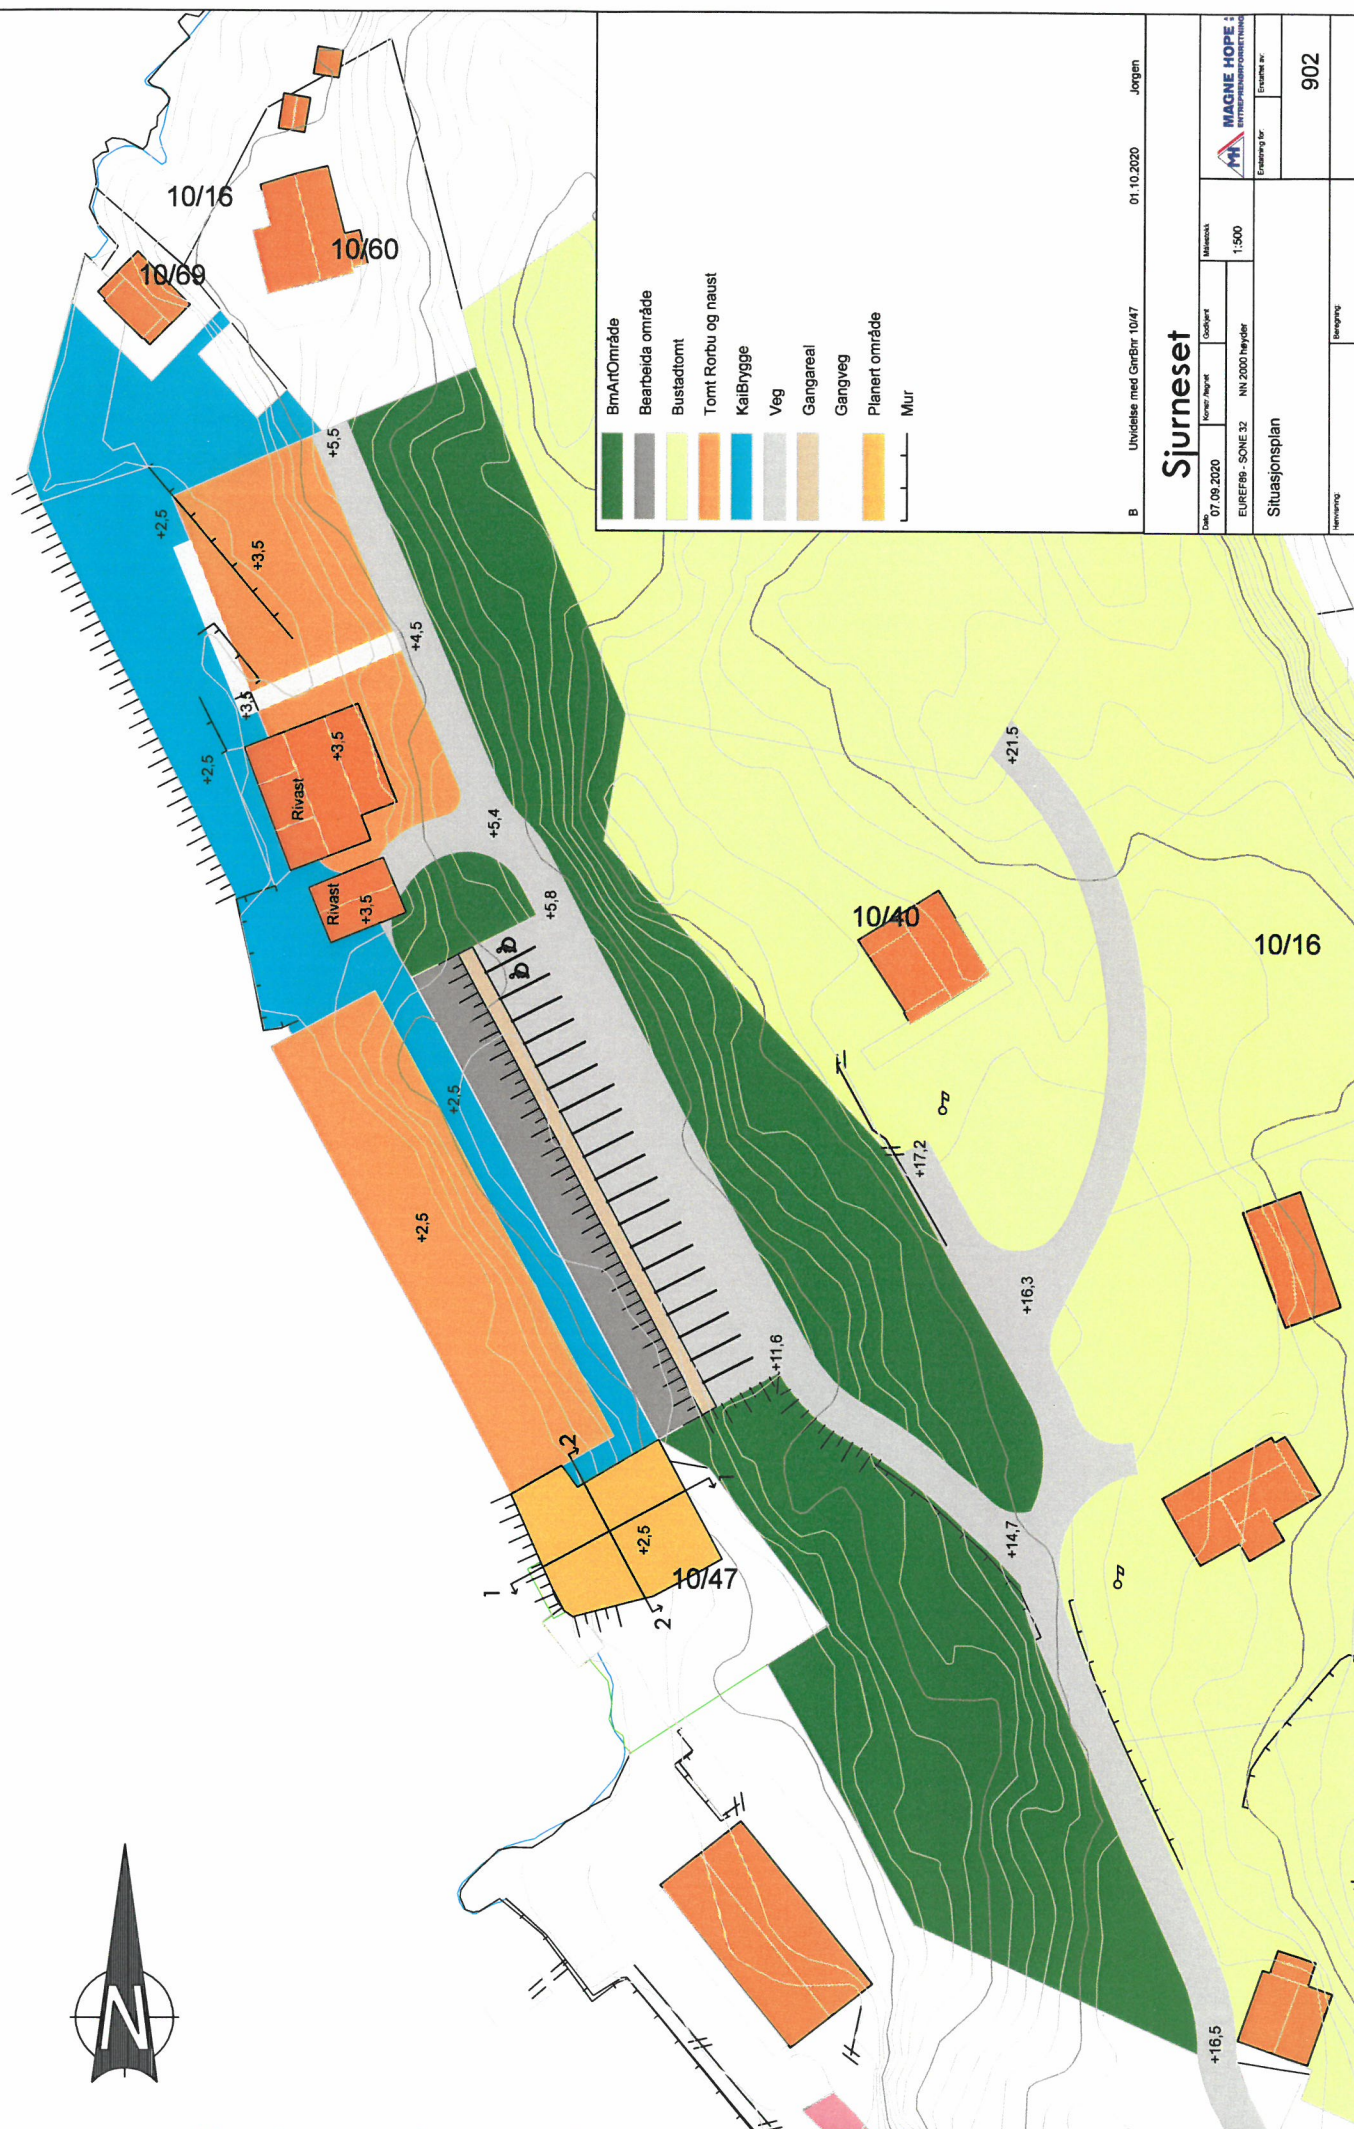

B	Uvidetelse med GnrBnr 10/47	01.10.2020	Jorgen
---	-----------------------------	------------	--------

Sjurneset

[illegible]