


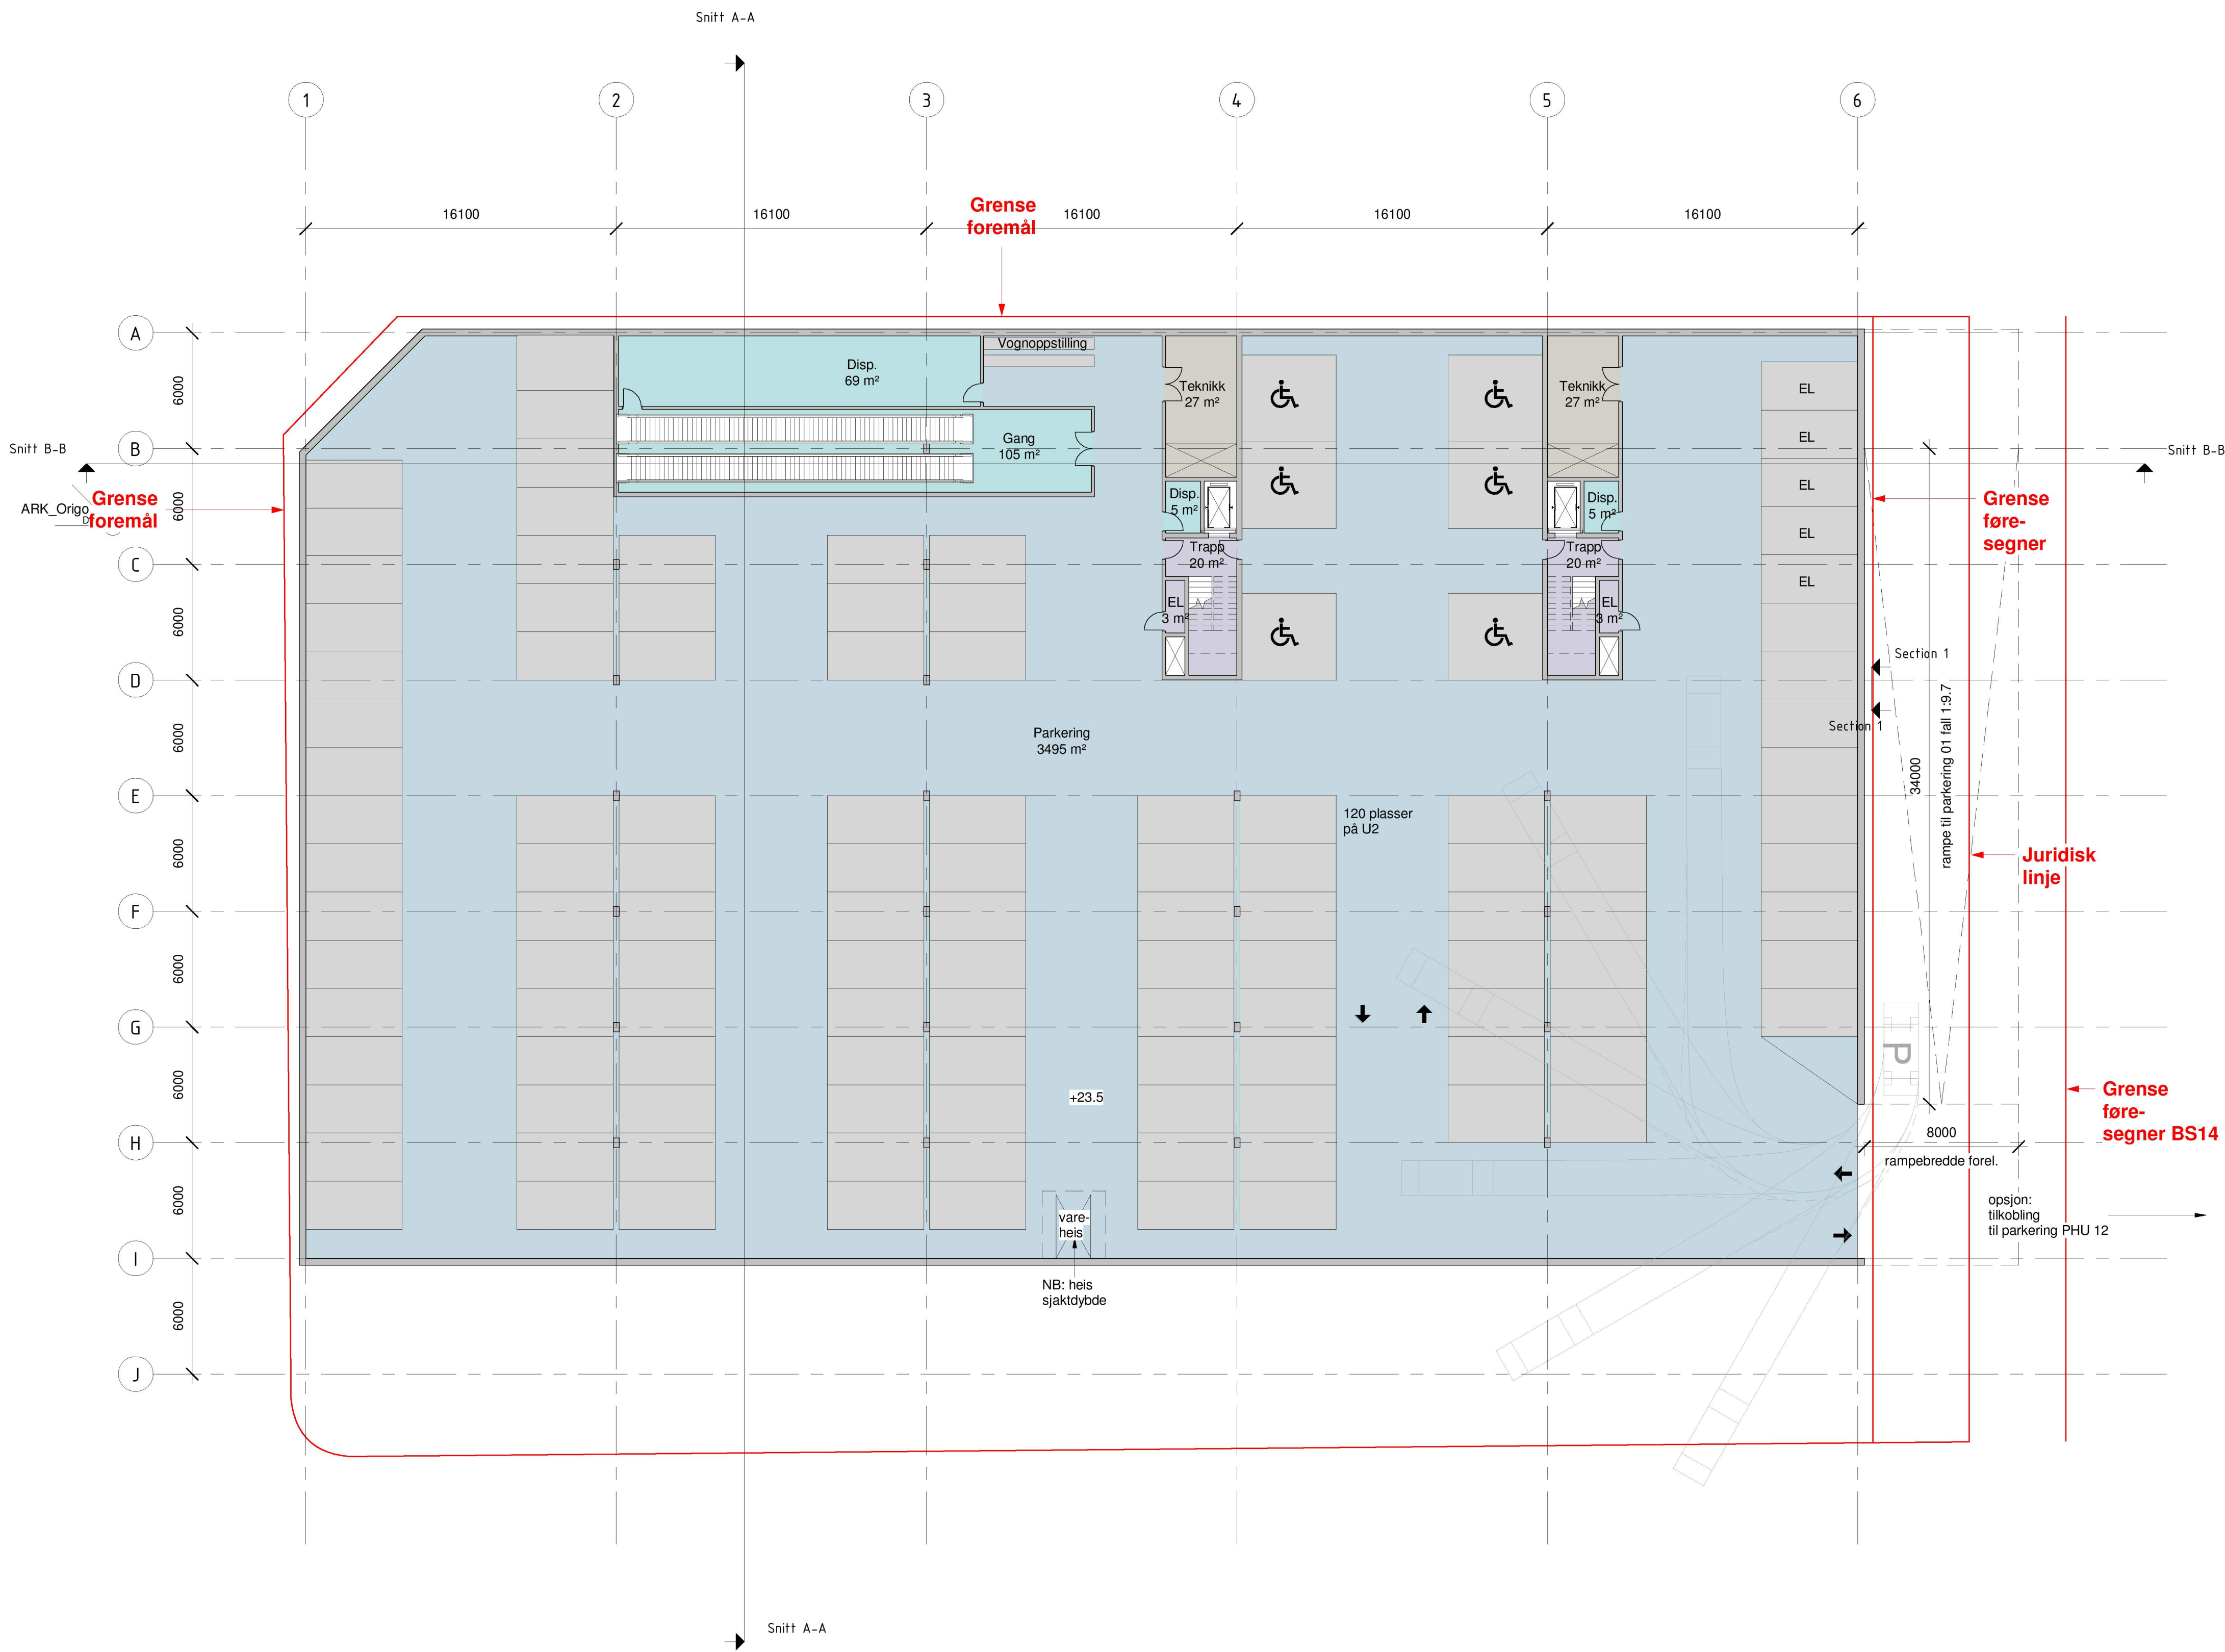

Vedlegg E2

Rev.	Dato	Tekst	Tegn.	Kont.
Tegningsnummer (Fag/ Tegn. type/ Løpnr.):			Prosjektnr.:	
A2.20.0P02			646	
Prosjekt:				
Kvassnesveien 27				
188/136				
Tilskshaver:				
Coop Hordaland				
Eiendom SA				
SE arkitektur AS				
Besøks- og postadresse:				
Wernersholmveien 49, 5232 Paradis				
Tlf. 55 98 70 20 E-post: firma@se-arkitektur.no				
Fase:		Tegnet:	Kontrollert:	
Forprosjekt		LR	GB	
Prosjektnr.:	Dato:	Målestokk:	Format:	
646	10.02.2020	1:200	A1	
Tegningsnavn				
Plan parkering 02				
Tegningsnummer (Fag/ Tegn. type/ Løpnr.):			Rev.:	
A2.20.0P02				