




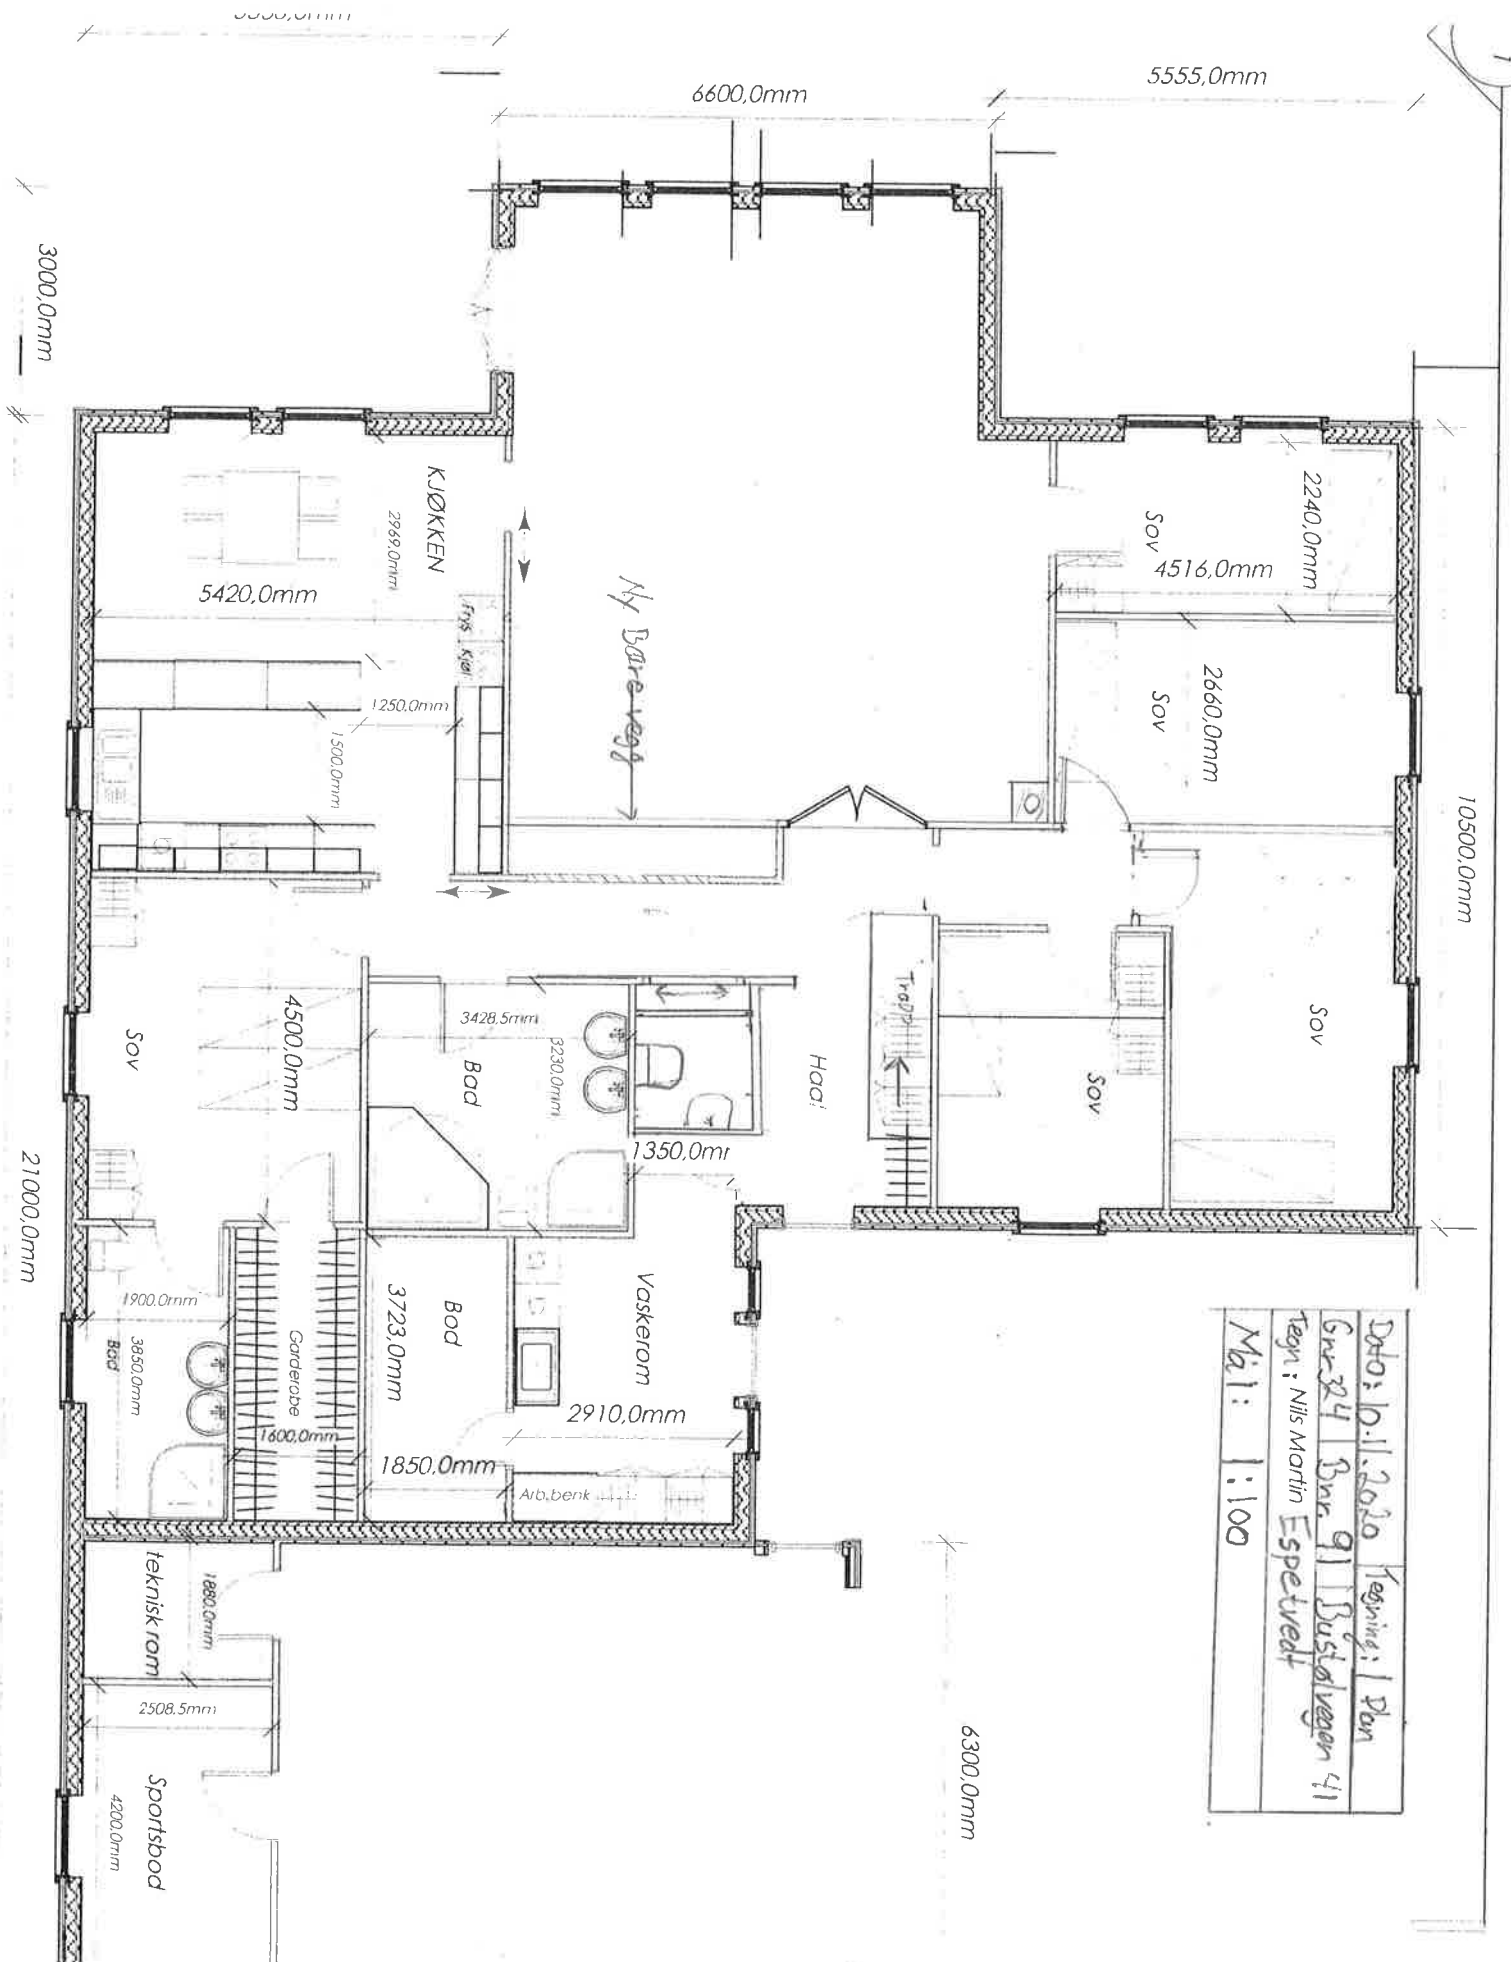


Dato: 10.11.2020 Tegning: 1 Plan
 Tegner: Nils Martin Espetvedt
 Mål: 1:100

Dato: 10.11.2020		Tegning: 2. Plan	
Gnr. 324	Bnr. 91	Bustøvegen 41	
Tegn. Nils Martin Erpetveit			
Mål 1:100			

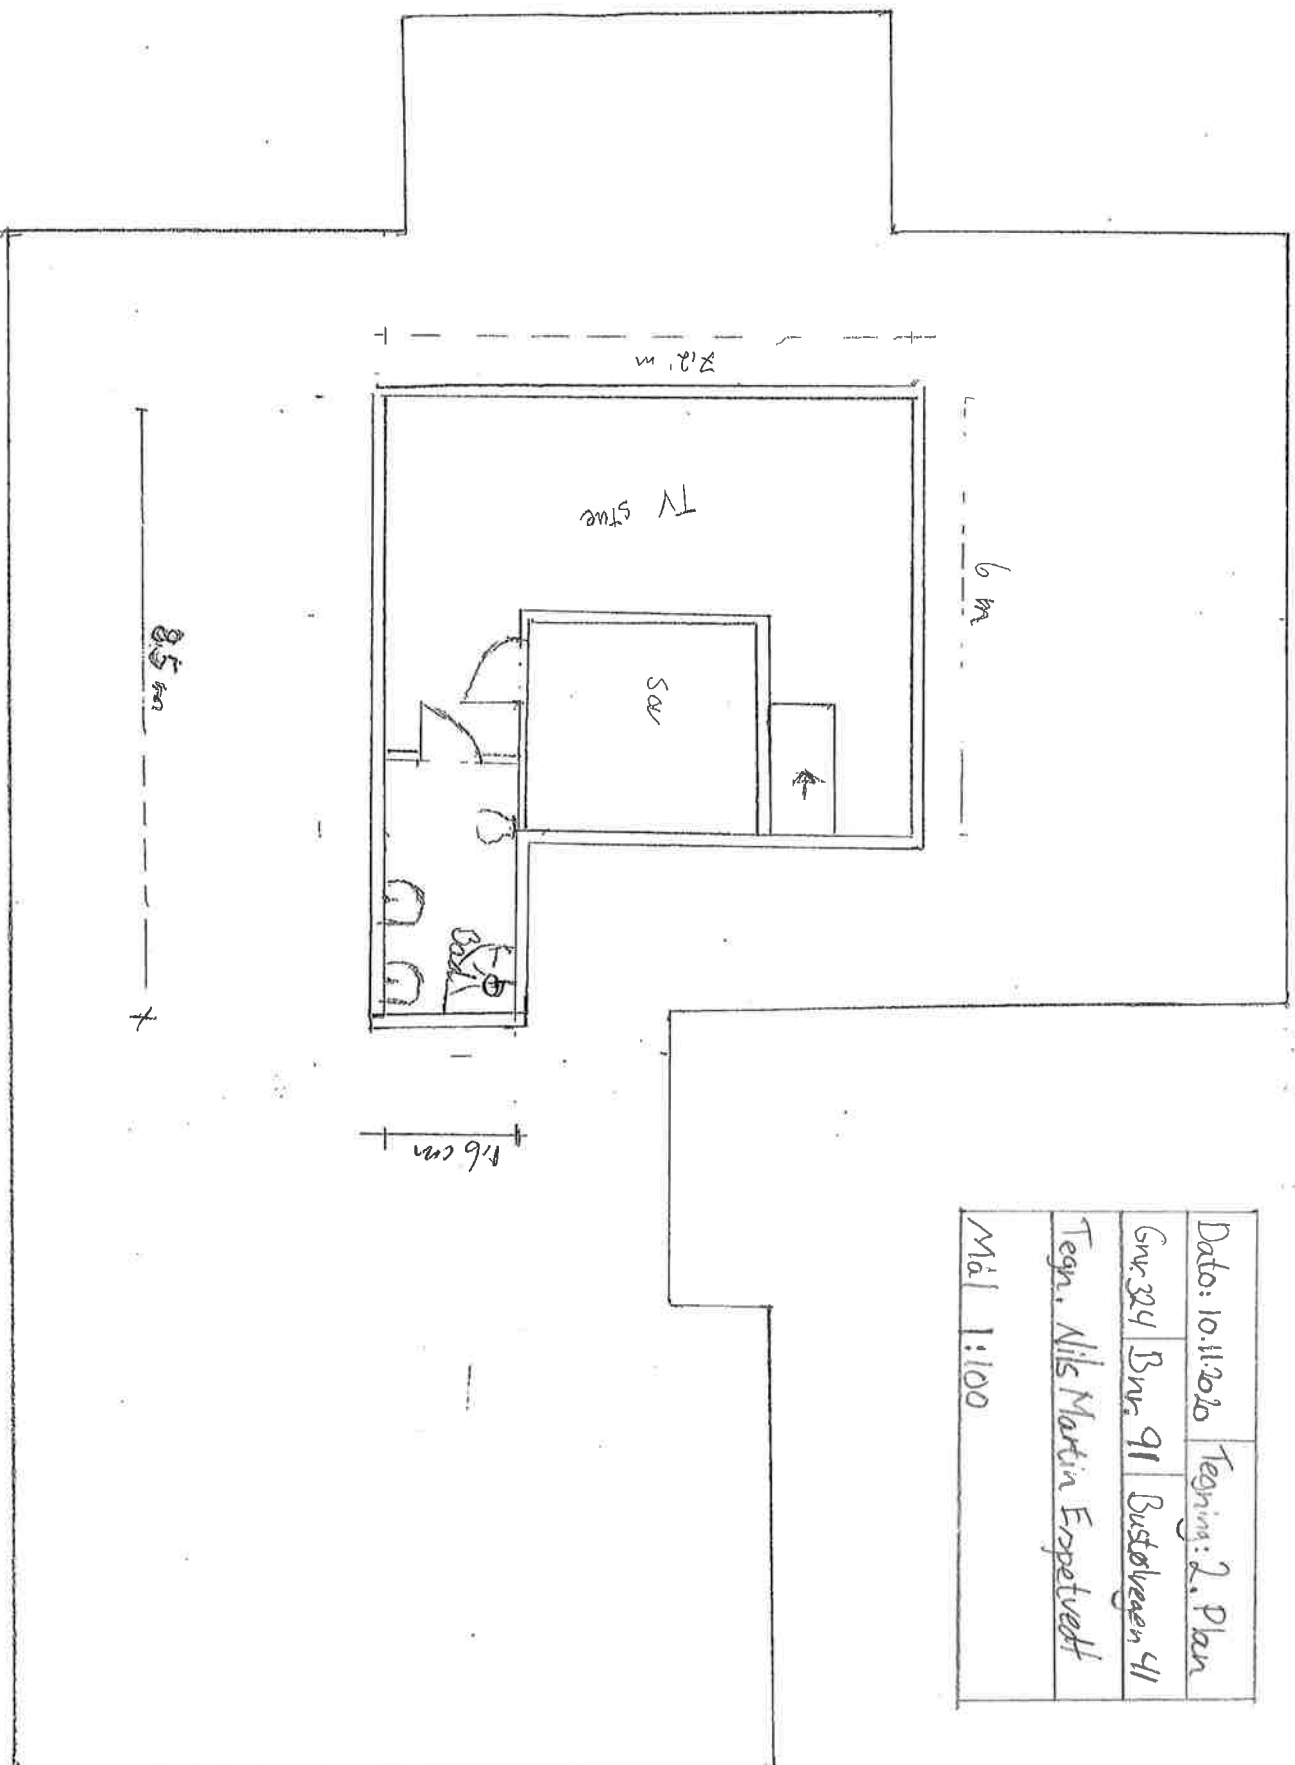

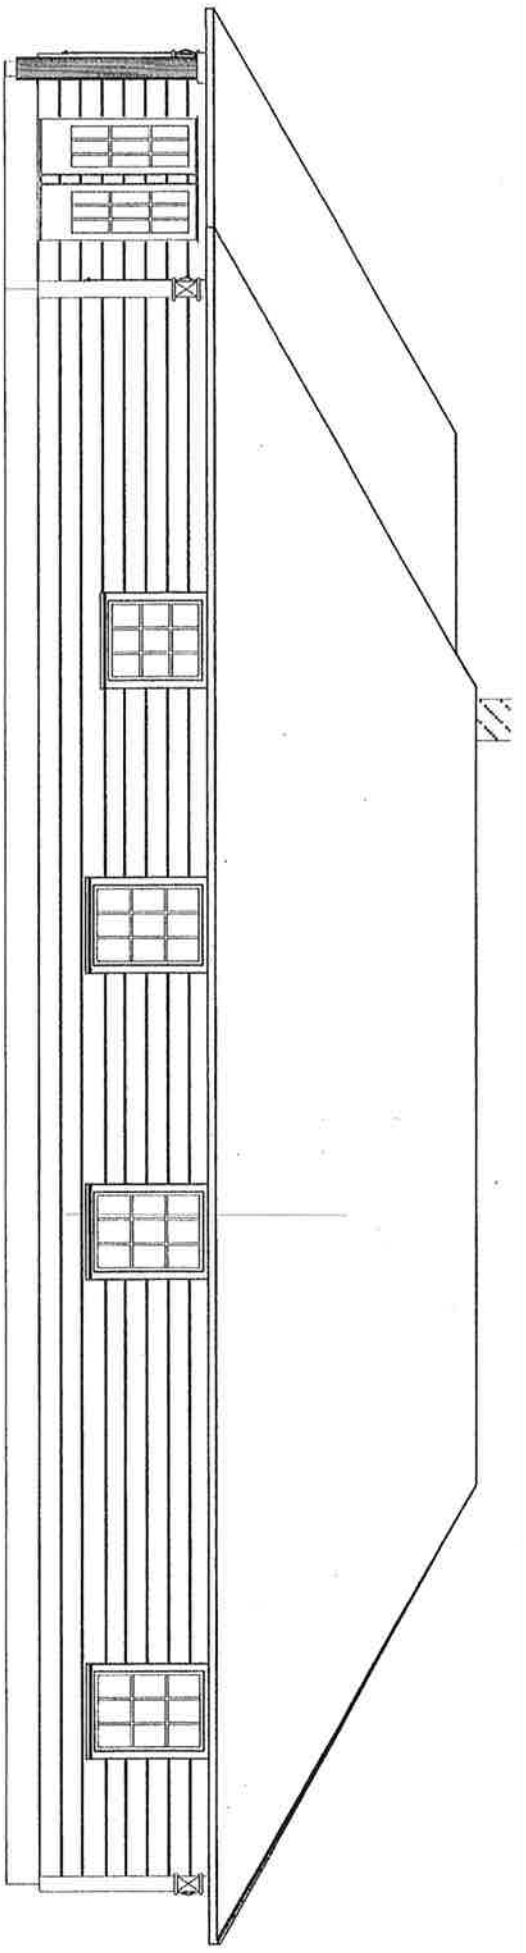


NORD-ØST

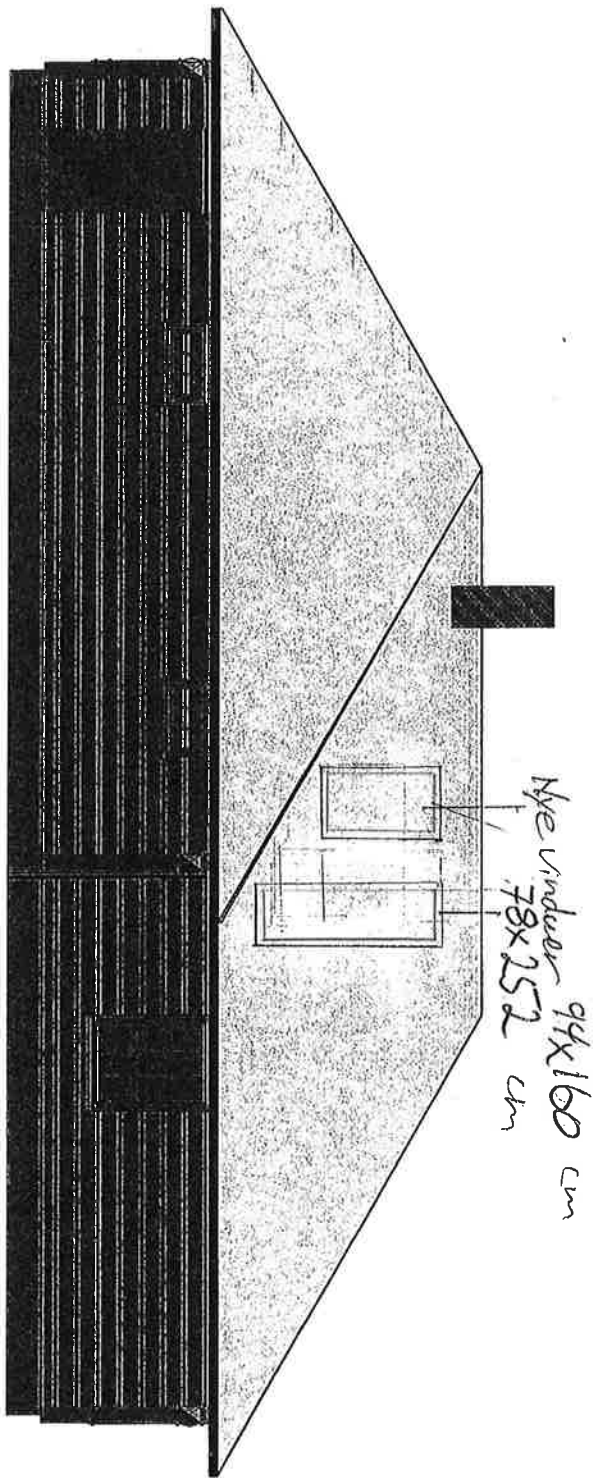

NORD


Dato: 10.11.2020	Teening: Facade
Mål: 1:100	

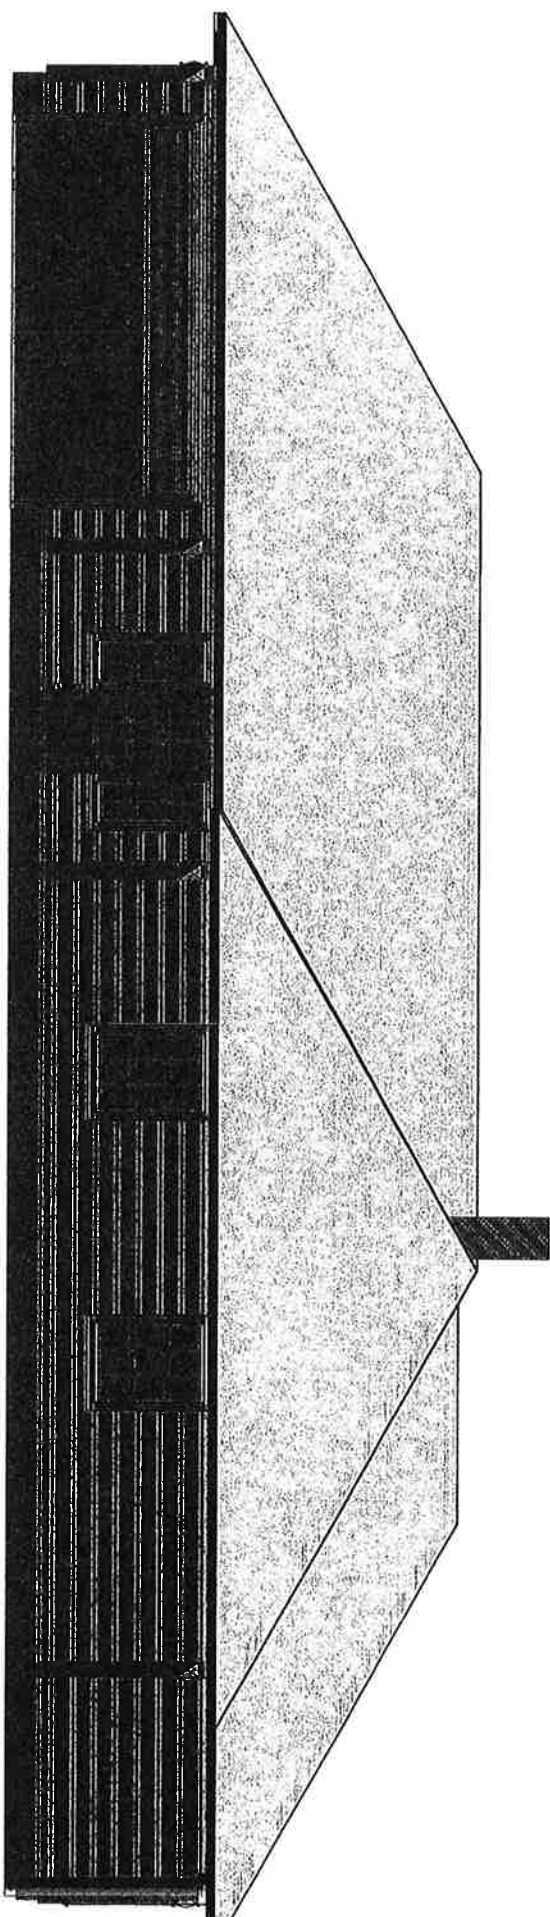

NORD-VEST


Nytt vindu 94x140

Nytt vindu 94x140

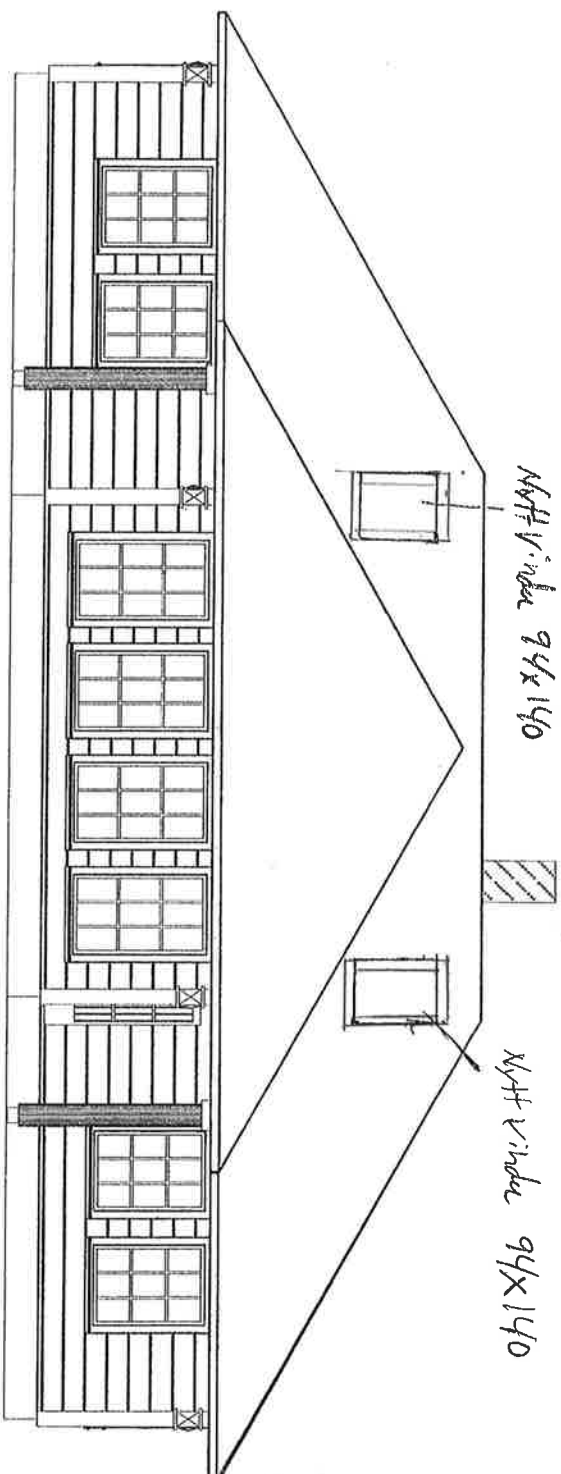

SØR-VEST

Dato: 10.11.2020	Tegning: Fasad
Gnr: 324	Bnr: 91
Tegn: Nils Martin Espetvedt	
Mål: 1:100	

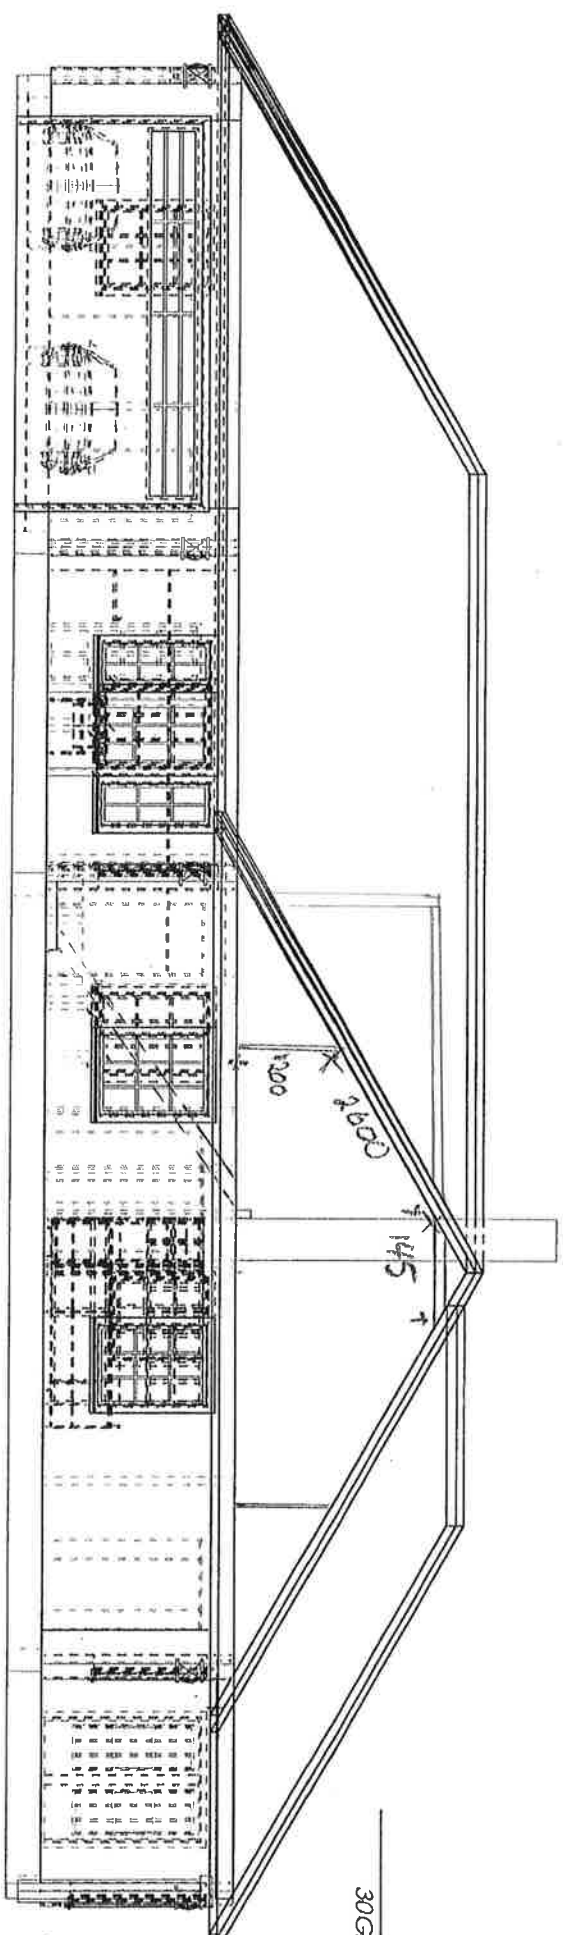

Vinduer settes inn på 220mm fra gulv og til overkant

Dato: 10.11.2020	Tegning: Snitt
Gnr 324 Bnr 91	Bustøyveien 41
Mål: 1:100	