


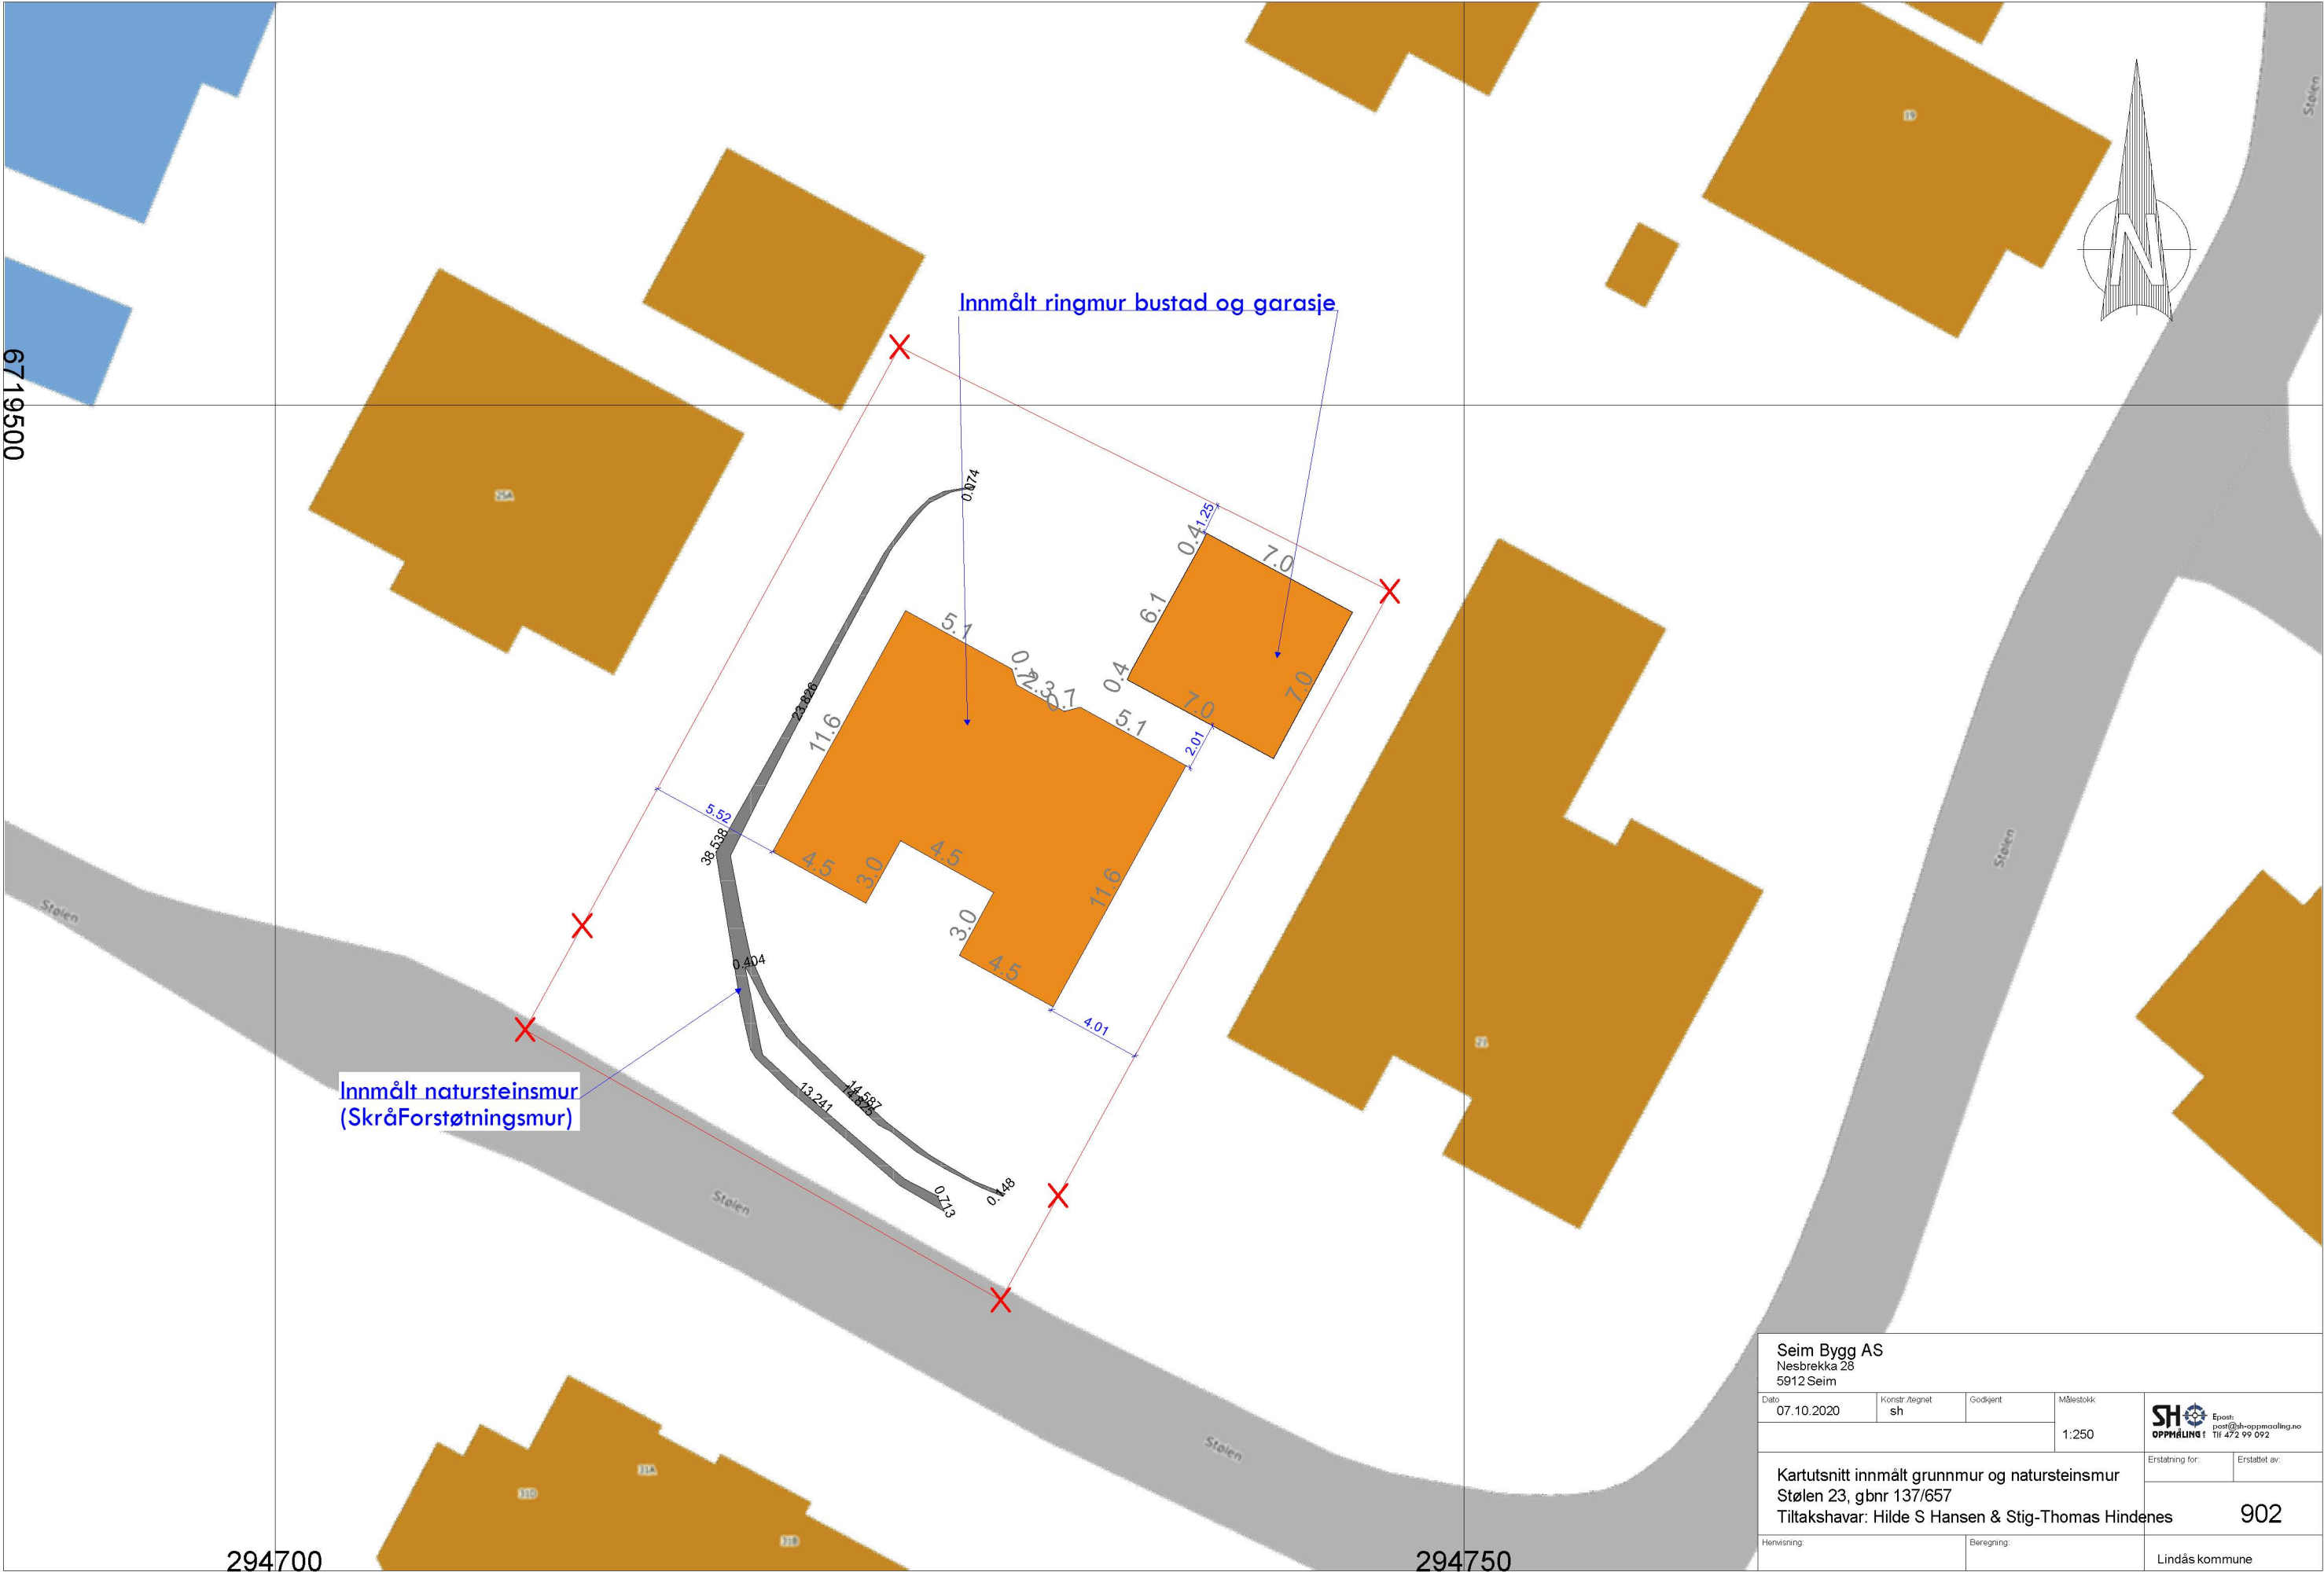

Innmålt natursteinsmur
(SkråForstøtningsmur)

Innmålt ringmur bustad og garasje

Seim Bygg AS Nesbrekka 28 5912 Seim				SH Oppmåling Epost: post@sh-oppmaling.no Tlf 472 99 092	
Dato 07.10.2020	Konstr./regnet sh	Godkjent	Målestokk 1:250		
Kartutsnitt innmålt grunnmur og natursteinsmur Stølen 23, gbnr 137/657 Tiltakshavar: Hilde S Hansen & Stig-Thomas Hindenes					Erstatning for: Erstatlet av: 902
Henvisning:		Beregning:		Lindås kommune	