
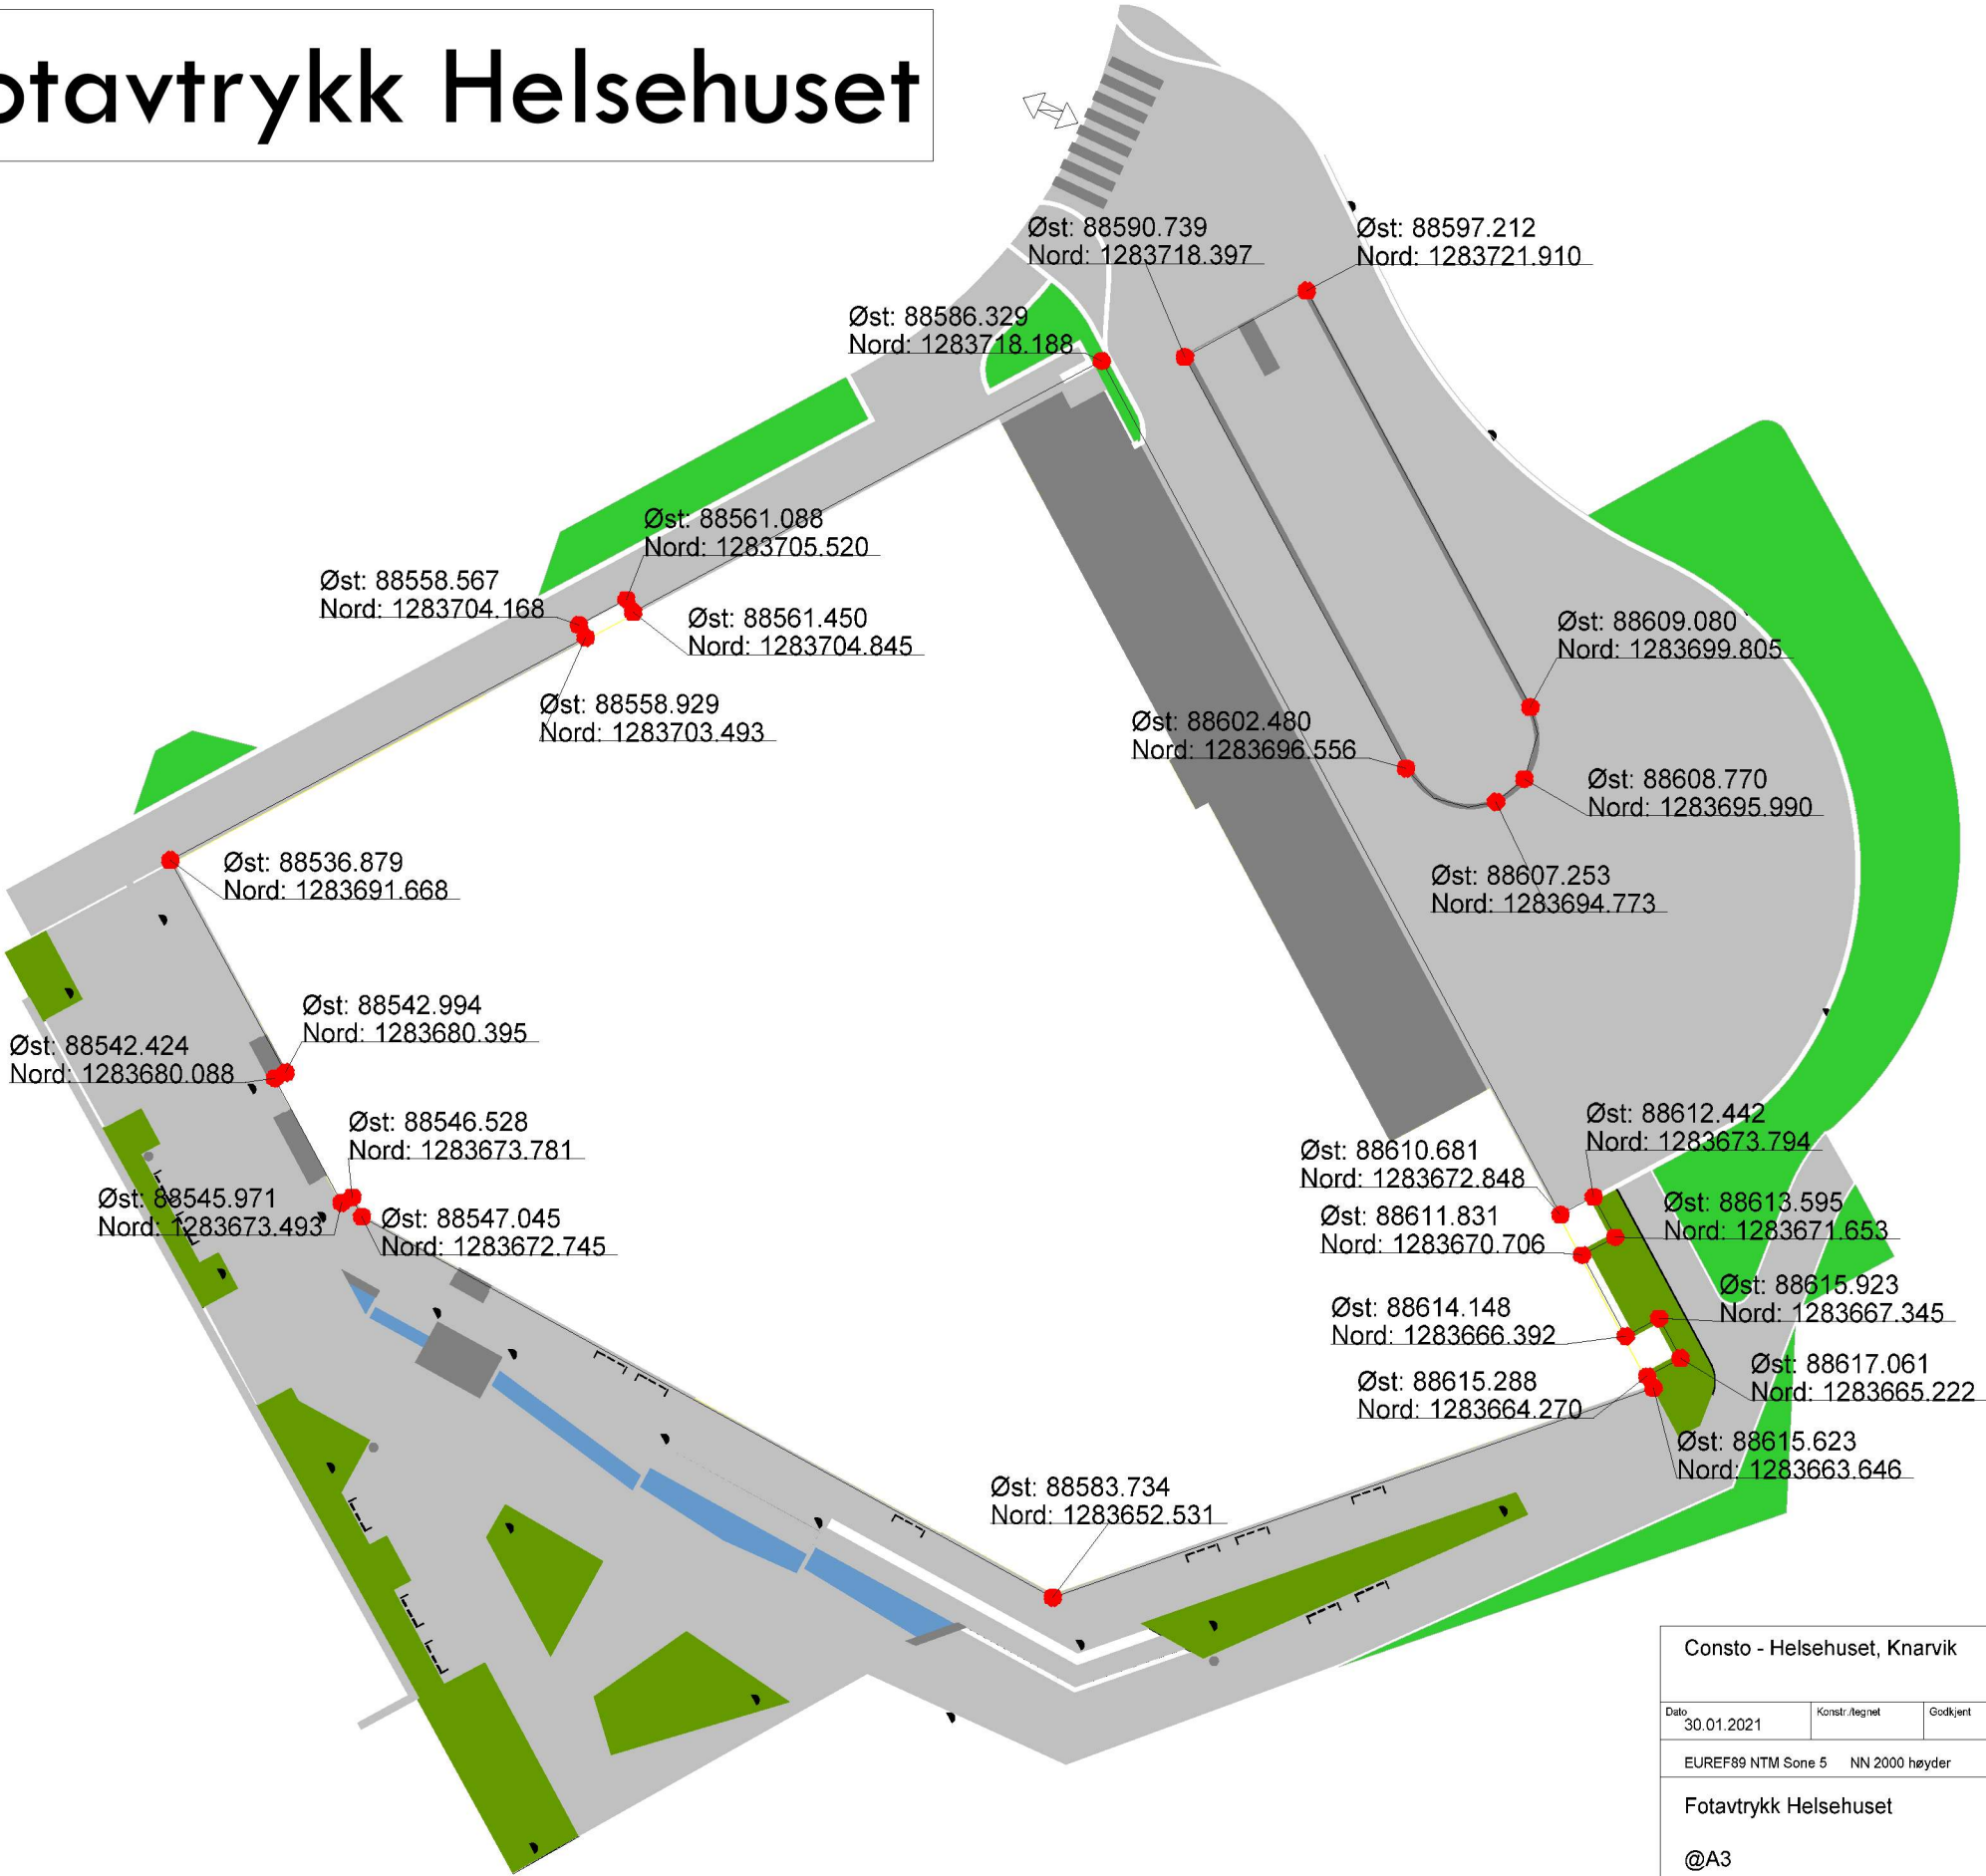


Fotavtrykk Helsehuset

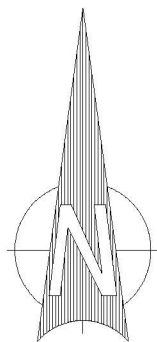

Consto - Helsehuset, Knarvik				
Dato	Konstr./tegnet	Godkjent	Målestokk	 DRANGE MASKIN AS
30.01.2021			1:400	
EUREF89 NTM Sone 5			NN 2000 høyder	
Fotavtrykk Helsehuset				
@A3			Erstatning for:	Erstatet av:
			902	
Hvissning:		Beregning:		Drange Maskin As