


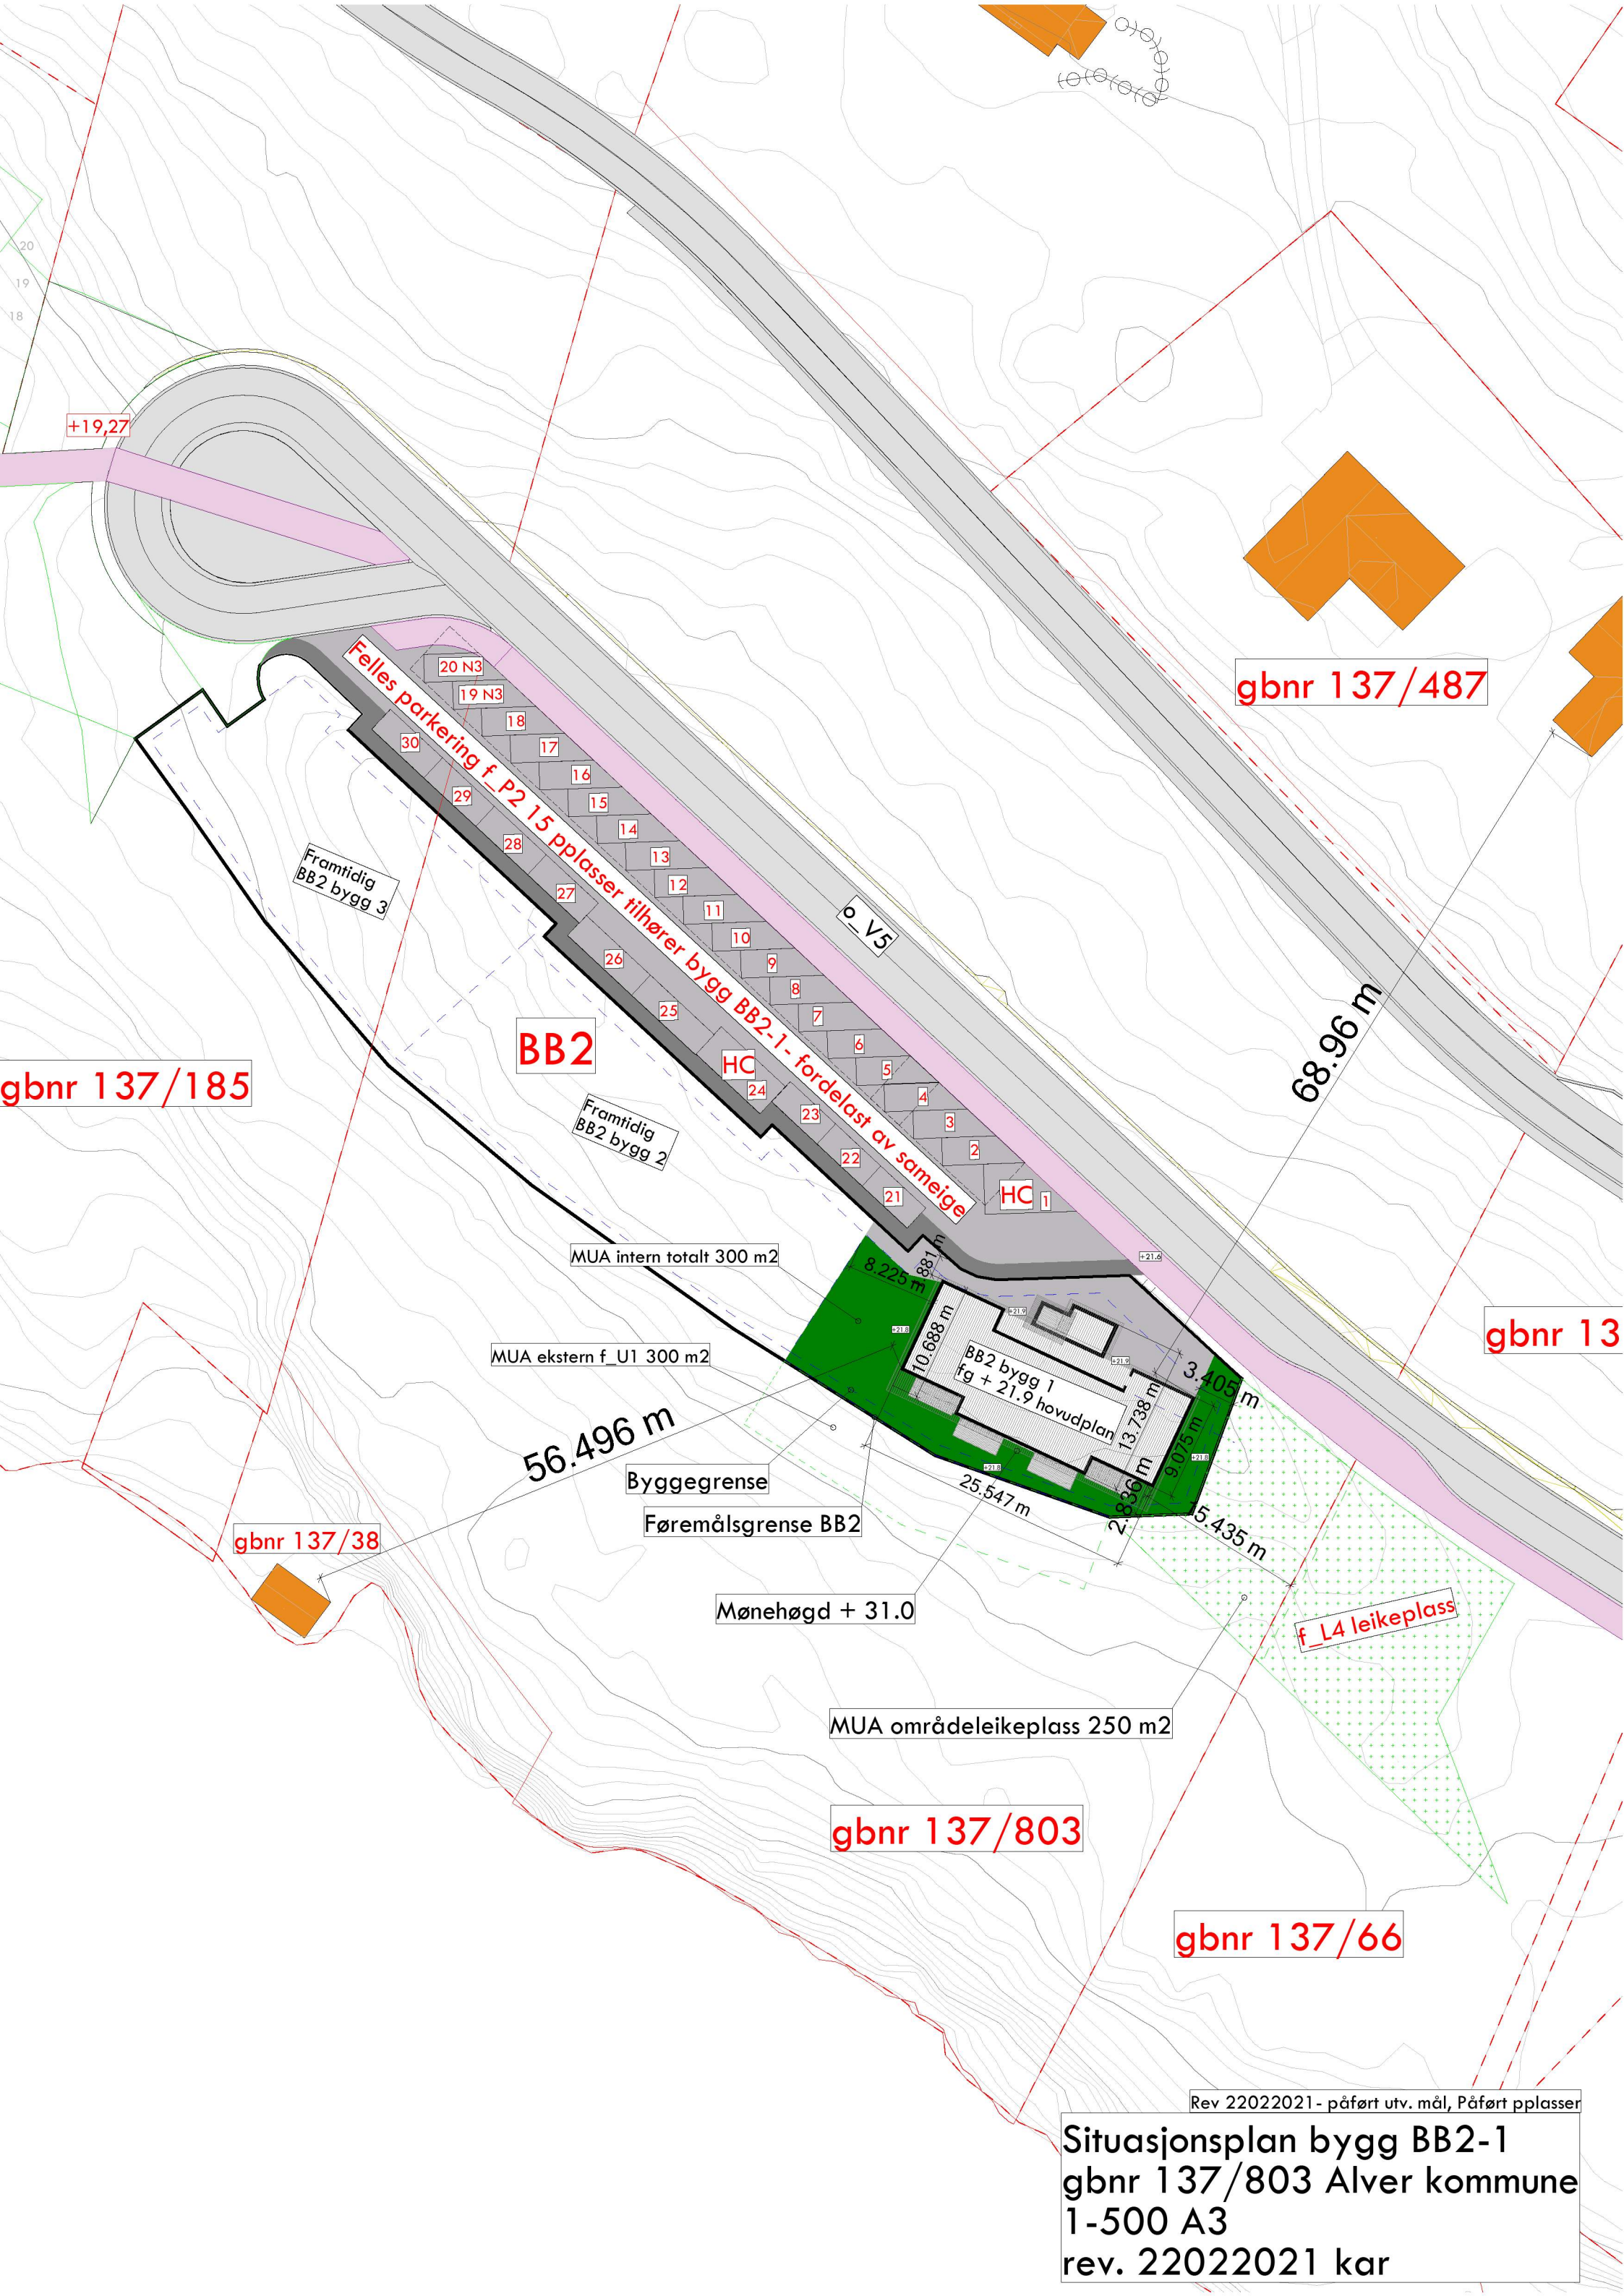

Rev 22022021 - påført utv. mål, Påført pplasser

Situasjonsplan bygg BB2-1
gbnr 137/803 Alver kommune
1-500 A3
rev. 22022021 kar