


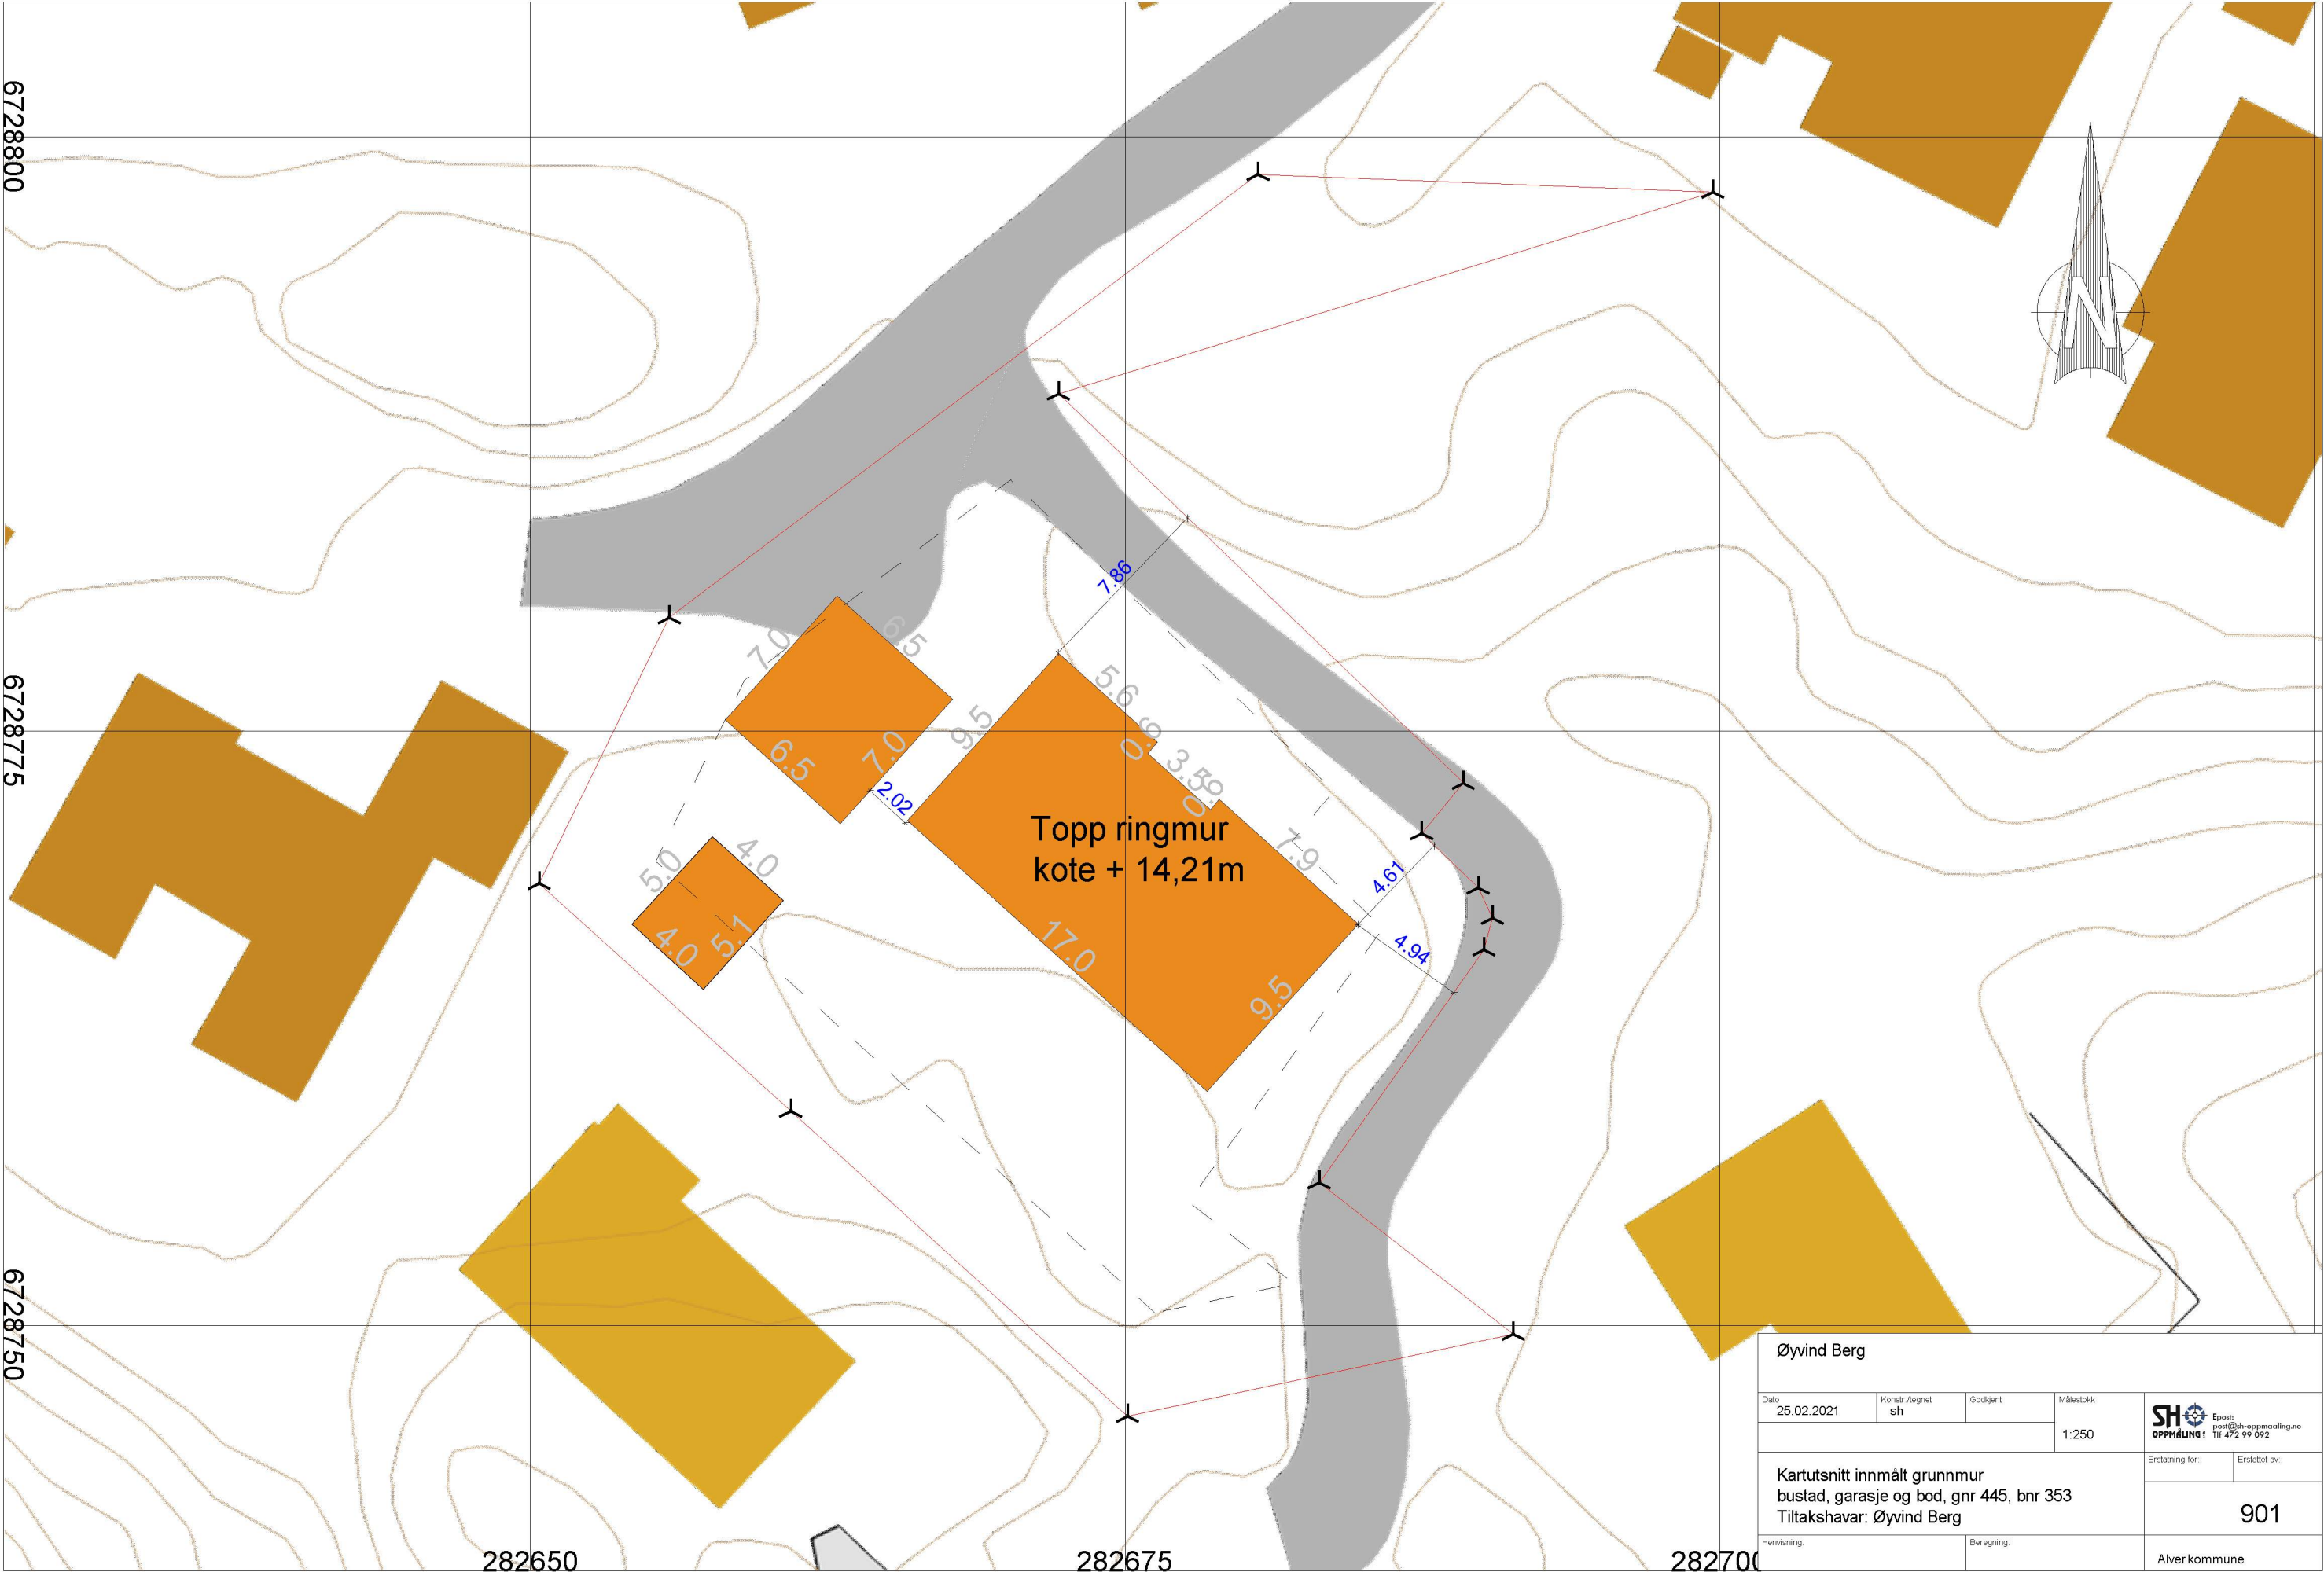

Øyvind Berg				
Dato	Konstr./regnet	Godkjent	Målestokk	 Epost: post@sh-oppmooling.no OPPÅRLING 1 Tlf 472 99 092
25.02.2021	sh		1:250	
Kartutsnitt innmålt grunnmur bustad, garasje og bod, gnr 445, bnr 353 Tiltakshavar: Øyvind Berg				Erstatning for: Erstattet av:
				901
Henvisning:		Beregning:		Alver kommune