


## **BRUKSENDRING**

UNDERET 6.  
VEDLE 66 6

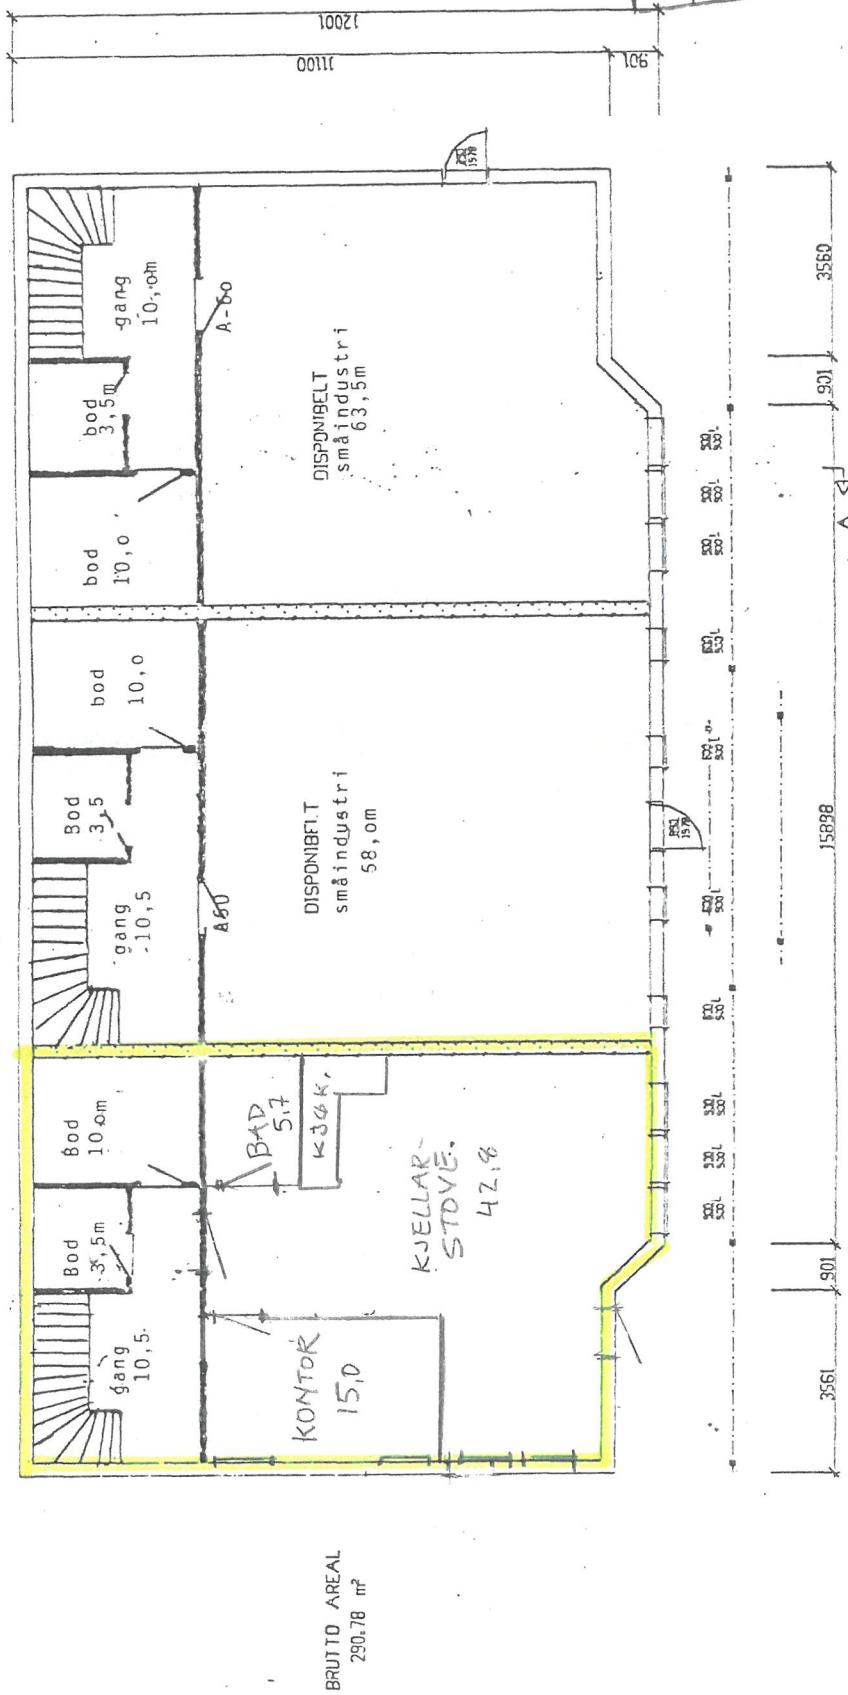

REVIDERT

# TINNVAREFABRIKK Prosjektert av M E S T

STRANDA

LISE HÅRKLUAN HOLSTEN

U-*etg*, 800 C


