


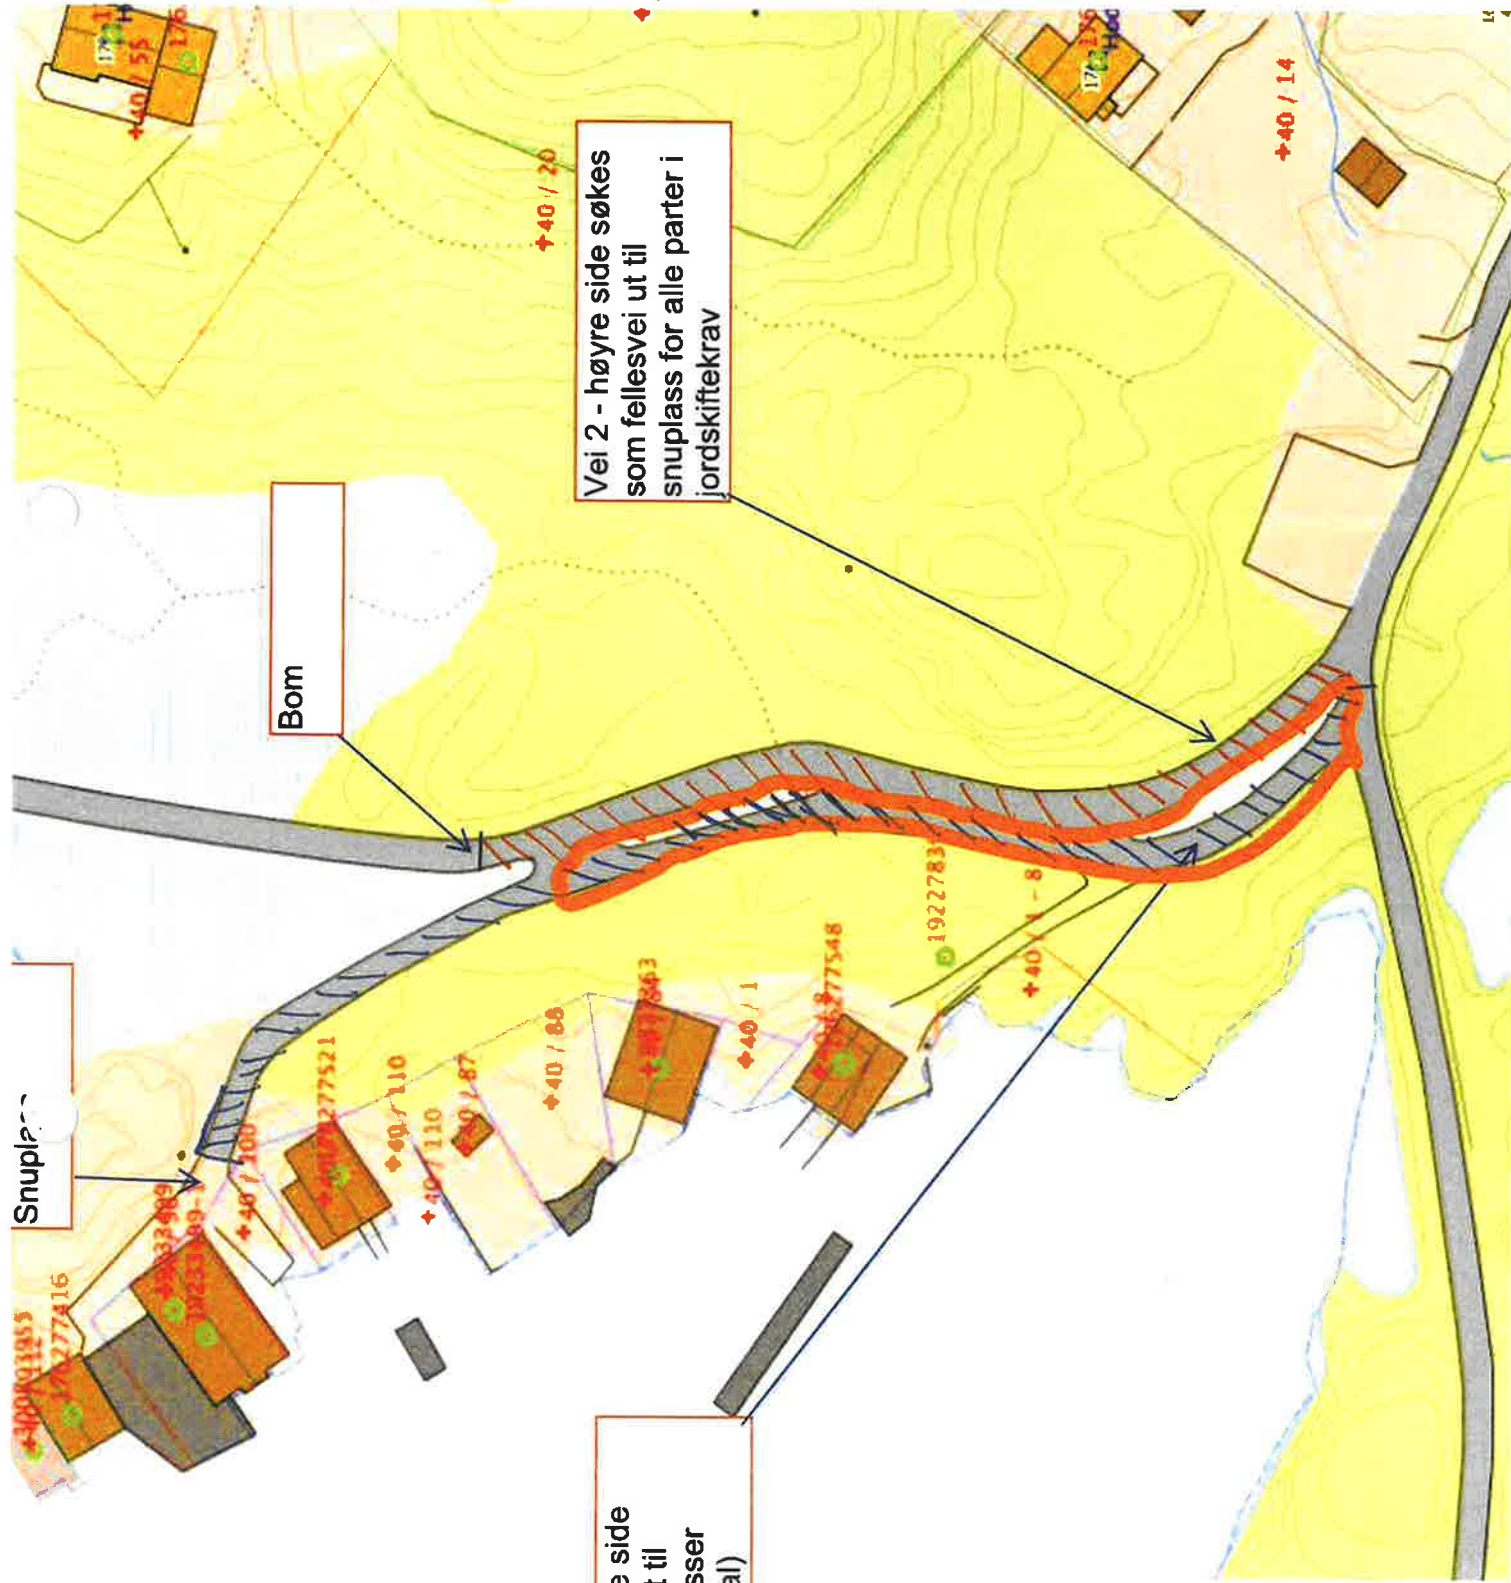

Snuplasse

Bom

Vei 1 - venstre side
søkes omgjort til
parkeringsplasser
(inringet areal)

Vei 2 - høyre side søkes
som fellesvei ut til
snuplasse for alle parter i
jordskiftekrav

VEI 1

VEI 2

DELER AV
VEI 1 SOM DET
SØKES OMREGUL
TIL PARKERING