

Kommunens saksnr.

Prosjektnr.



Samsvarserklæring

etter plan- og bygningsloven (pbl) § 23-1, SAK10 kapittel 12
Samsvarserklæringen skal sendes til *ansvarlig søker*.

Erklæringen gjelder							
Eiendom/ byggested	Gnr.	Bnr.	Festenr.	Seksjonsnr.	Bygningsnr.	Bolignr.	Kommune
	23	567					MELAND
	Adresse				Postnr.	Poststed	
	ELVAVEGEN BK05				5918	FREKHAUG	

Foretak	
Foretakets navn	Organisasjonsnr.
INNMÅLINGSTJENESTER AS	979 927 703

Ansvarsrett erklært dato		Arbeidet innen ansvars- området er avsluttet	☒ Ja	☐ Nei
-----------------------------	--	---	--	------------------------------

Ansvarsområde	
Hentet fra erklæring om ansvarsrett	Funksjon (PRO, UTF)
	UTF
	Beskrivelse av ansvarsområde
	UTSTIKKING/PLASSERING AV TILTAK.

Ansvarlig for prosjektering:	
Det er ikke avdekket gjenstående arbeider innenfor ansvarsområdet som er til hinder for å gi:	
☐ Rammetillatelse	☐ Igangsettingstillatelse/ ett-trinns tillatelse
☐ Midlertidig brukstillatelse	☐ Ferdigattest

Ansvarlig for utførelse:	
☐ Midlertidig brukstillatelse – Gjenstående arbeider for denne delen av tiltaket frem mot ferdigattest	
Angi gjenstående arbeider av mindre vesentlig betydning, innenfor den delen av tiltaket det søkes midlertidig brukstillatelse for	
Angi resterende deler av tiltaket hvor det her ikke søkes om midlertidig brukstillatelse	
☒ Ferdigattest – Det er ikke avdekket feil eller mangler som hindrer ferdigattest	

Bekreftelser	
Vi bekrefter at kvalitetssikring er utført og dokumentert i henhold til erklæring om ansvarsrett og foretakets kvalitetssikring.	
☐ Vi bekrefter at prosjektering er i samsvar med ytelser i TEK10 og preaksepterte ytelser (VTEK) eller ved analyse som viser at forskriftens (TEK10) funksjonkrav er oppfylt	
☒ Vi bekrefter at utførelse er i samsvar med produksjonsunderlag.	

Erklæring og underskrift		
Foretaket er kjent med reglene om straff og sanksjoner i plan- og bygningsloven kap 32, og at det kan medføre reaksjoner dersom det er gitt uriktige opplysninger.		
Dato	Foretakets underskrift	Gjentas med blokkbokstaver
10.11.20.	<i>Kjersti K. Madsen</i>	KJERSTI K. MADSEN

INNMALINGSTJENESTER AS



Organisasjonsnr. 979 927 703
Bankgiro: 3624 07 79751

Vår ref:
Boligbygg Vest as

Deres ref:

Dato: 14.09.20.

**Stikningsskisse for BK 05, Gnr. 23 Bnr. 567, Elvaåsen
i Meland Kommune.**

<u>HUSET, BK 05</u>			
<u>PUNKT</u>	<u>TEMA</u>	<u>X</u>	<u>Y</u>
05 1	5000	6714378.522	293286.666
05 2	5000	6714376.310	293295.431
05 3	5000	6714383.870	293297.340
05 4	5000	6714390.850	293299.102
05 5	5000	6714393.290	293289.465
05 6	5000	6714390.382	293288.729
05 7	5000	6714390.627	293287.759
05 8	5000	6714386.550	293286.733
05 9	5000	6714386.354	293287.508
05 10	5000	6714382.088	293286.431
05 11	5000	6714381.819	293287.498

Med vennlig hilsen
Innmålingstjenester as


Kjersti K. Madsen



Kontoradresse:
Telefon
Kjersti K. Madsen
Johnny Sandvik

Helgeplassen 144
55 59 02 77 (76)
Mob.tlf. 90 78 72 08
Mob.tlf. 40 40 23 23


5148 Fyllingsdalen
E.Post: innmal@innmal.no

X 6714450
Y 293250

Y 293300

**Skisse for BK05, Elvaåsen,
Gnr.23 Bnr.567, Meland Kommune.**

X 6714400

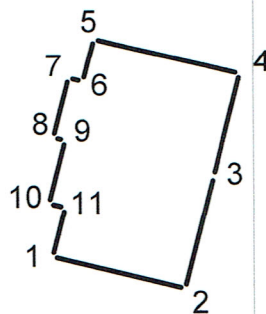

X 6714350



Skisse for BK05, Elvaåsen
Gnr.23 Bnr.567, Meland Kommune
Boligbygg Vest as
Dato: 15/09/20

Målestokk 1:500

Innmålingstjenester as

Lierst R. Hadsen

BK5MEL

```

-00 FFFFFFFFFFFFFFFFFFFFFFFFFFFFFFFFFFFFFFFFFFFFFFFFFFFFFFFFFFFFFF
-01 OOOOOOOOOOOO DDDDDDDDDDD VVVVVVVVVVVV KKKKKKKKKKKK OOOOOOOOOOOO
-02 SSSSSSSSSS KKKKKKKK NNNNNNNN TTTTTTTT TTTTTTTT II.III Bk MMMMMMM
-03 TTTTTTTTTT KKKKKKKK HHH.HHHH VVV.VVVV AAAA.AAA SS.SSS Bk MMMMMMM
-04 TTTTTTTTTT KKKKKKKK HHH.HHHH DDDD.DDD AAAA.AAA SS.SSS Bk MMMMMMM
-05 PPPPPPPPPP KKKKKKKK XXXXXXXX.XXX YYYYYYY.YYY ZZZZ.ZZZ Bk MMMMMMM
-06 PPPPPPPPPP KKKKKKKK PPPPPPPP.PPP AAAAAA.AAA ZZZZ.ZZZ Bk MMMMMMM
-07 PPPPPPPPPP KKKKKKKK dXXXXXXX.XXX dYYYYYY.YYY dZZZ.ZZZ Bk MMMMMMM
-08 Epi E1 E2 E3 E4
-09 Pi Sammenheng FFFFFFFFFFFFFFFFFFFFFFFFFFFFFFFFFFFFFFFFFFFFFF MMMMMMM
-00 Leica Geosystems AG
-00 Instrument: GX1230 GG Måledato: 06.08.2020
-00 Målejobb: BK5MEL Operatør:Kjersti K. Madsen
-00 Jobbeskrivelse:Kontroll målt BK05,Elvaåsen
-00 Målt i EUREF89 NN2000
09_91
05_2A 9990 6714374.351 293294.945 29.643 0.018
05_4A 9990 6714392.867 293299.549 29.504 0.029
09_99
09_91
05_2B 9990 6714375.978 293296.995 29.608 0.038
05_1A 9990 6714379.572 293282.706 26.519 0.020
09_99
09_39
05_H1 9990 6714376.789 293285.706 27.157 0.021
09_99

```

Målt to huslinjer.


H1 = TOPP GR.MUR 1.ETG KOTE 27,157

Innmålingstjenester A/s
Kjersti K. Madsen
10/11-20

Skisse for BK05, Elvaåsen,

Gnr.23 Bnr.567,

Meland Kommune.

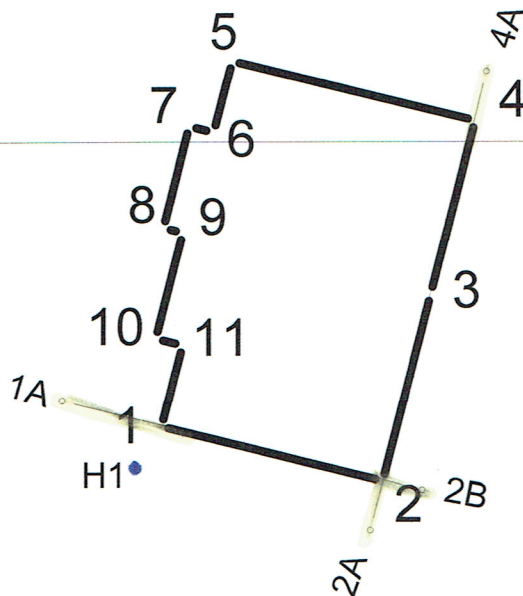

Kontroll skisse for BK05, Elvaåsen
Gnr.23Bnr.567, Meland Kommune
Boligbygg Vest as
Dato: 09/11/20

Målestokk 1:300

Innmålingstjenester as

Kjersti L. Maden