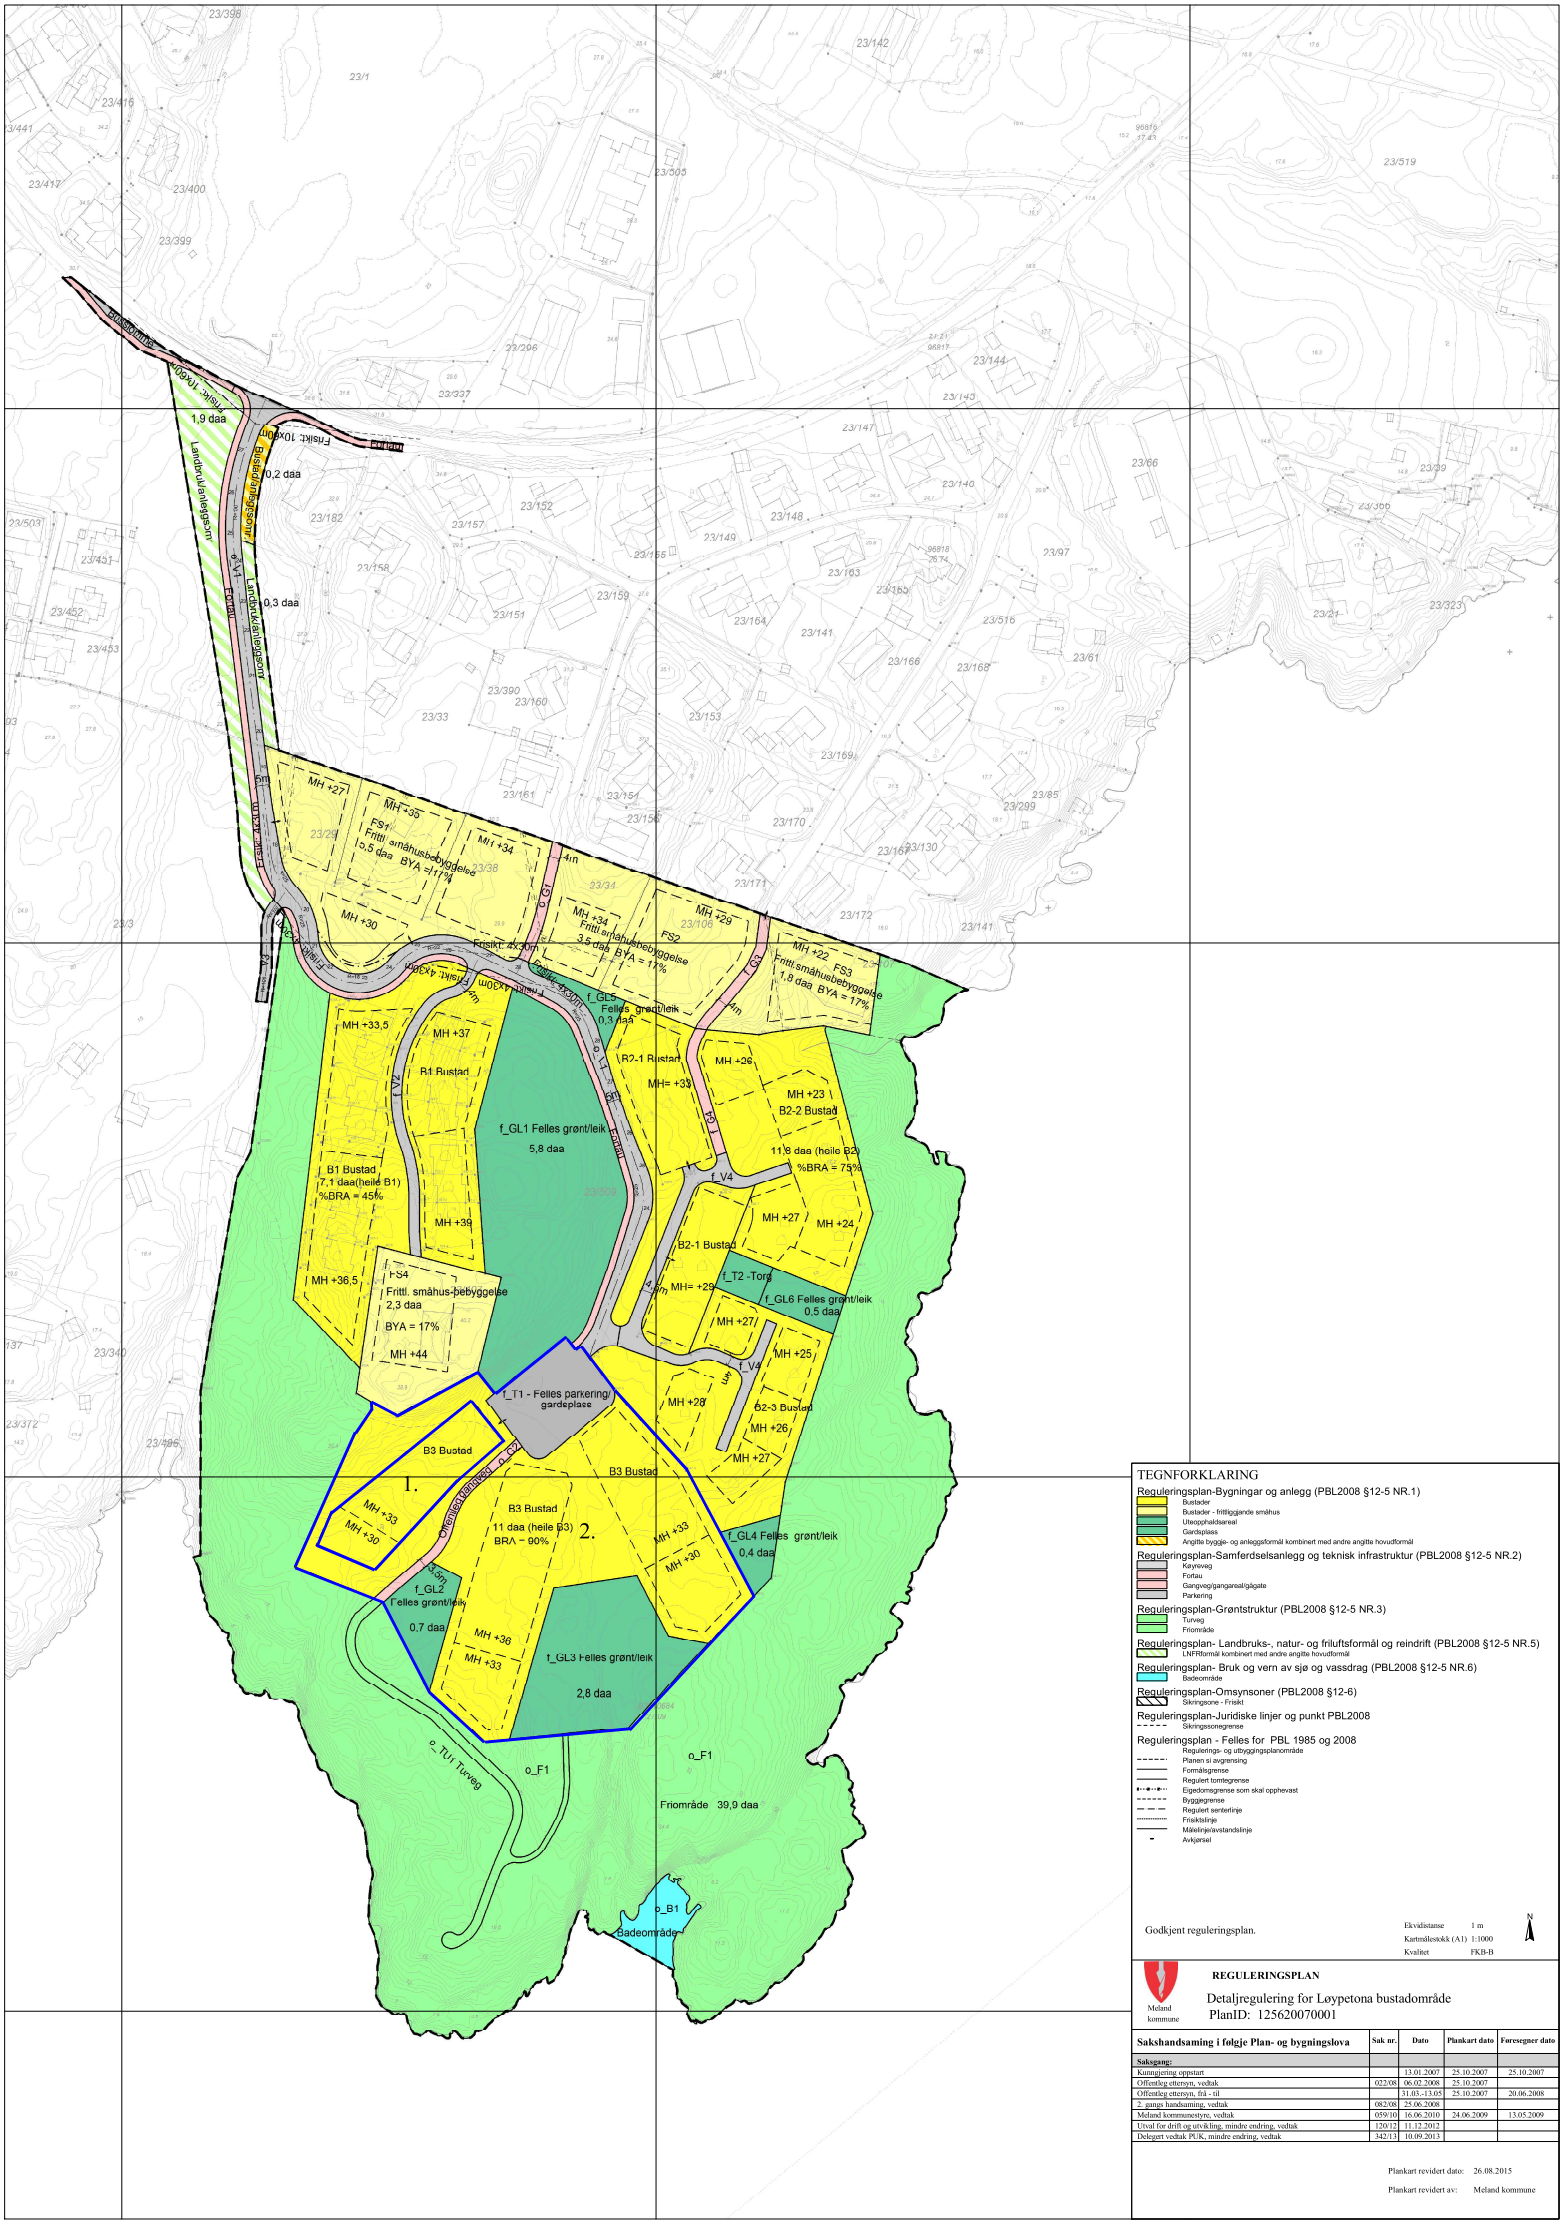

TEGNFORKLARING

Reguleringsplan-Bygningar og anlegg (PBL2008 §12-5 NR.1)

- Bustader
- Bustader - frittliggjende småhus
- Uteopphaldsareal
- Gardsplass
- Angitte bygge- og anleggsformål kombinert med andre angitte hovudformål

Reguleringsplan-Samferdselsanlegg og teknisk infrastruktur (PBL2008 §12-5 NR.2)

- Køyreveg
- Fortau
- Gangveg/gangareal/gågate
- Parkering

Reguleringsplan-Grøntstruktur (PBL2008 §12-5 NR.3)

- Turveg
- Friområde

Reguleringsplan- Landbruks-, natur- og friluftsformål og reindrift (PBL2008 §12-5 NR.5)

- LNFRformål kombinert med andre angitte hovudformål

Reguleringsplan- Bruk og vern av sjø og vassdrag (PBL2008 §12-5 NR.6)

- Badeområde

Reguleringsplan-Omsynsoner (PBL2008 §12-6)

- Sikringsone - Friskt

Reguleringsplan-Juridiske linjer og punkt PBL2008

- Sikringssonegrense

Reguleringsplan - Felles for PBL 1985 og 2008

- Regulerings- og utbyggingsplanområde
- Planen si avgrensing
- Formålsgrense
- Reguleri tomtegrense
- Eigedomsgrense som skal opphevast
- Byggegrense
- Reguleri senterlinje
- Friskslinje
- Målelinje/avstandslinje
- Avkjørsel

Godkjent reguleringsplan.

Ekvidistanse 1 m
Kartmålestokk (A1) 1:1000
Kvalitet FKB-B

N

Meland kommune

REGULERINGSPLAN

Detaljregulering for Løypetona bustadområde
PlanID: 125620070001

Sakshandsaming i følgje Plan- og bygningslova	Sak nr.	Dato	Plankart dato	Foresegner dato
Saksgang:				
Kunngjering oppstart		13.01.2007	25.10.2007	25.10.2007
Offentleg ettersyn, vedtak	022/08	06.02.2008	25.10.2007	
Offentleg ettersyn, frå - til		31.03.-13.05	25.10.2007	20.06.2008
2. gangs handsaming, vedtak	082/08	25.06.2008		
Meland kommunestyre, vedtak	059/10	16.06.2010	24.06.2009	13.05.2009
Utval for drift og utvikling, mindre endring, vedtak	120/12	11.12.2012		
Delegert vedtak PUK, mindre endring, vedtak	342/13	10.09.2013		

Plankart revidert dato: 26.08.2015

Plankart revidert av: Meland kommune