


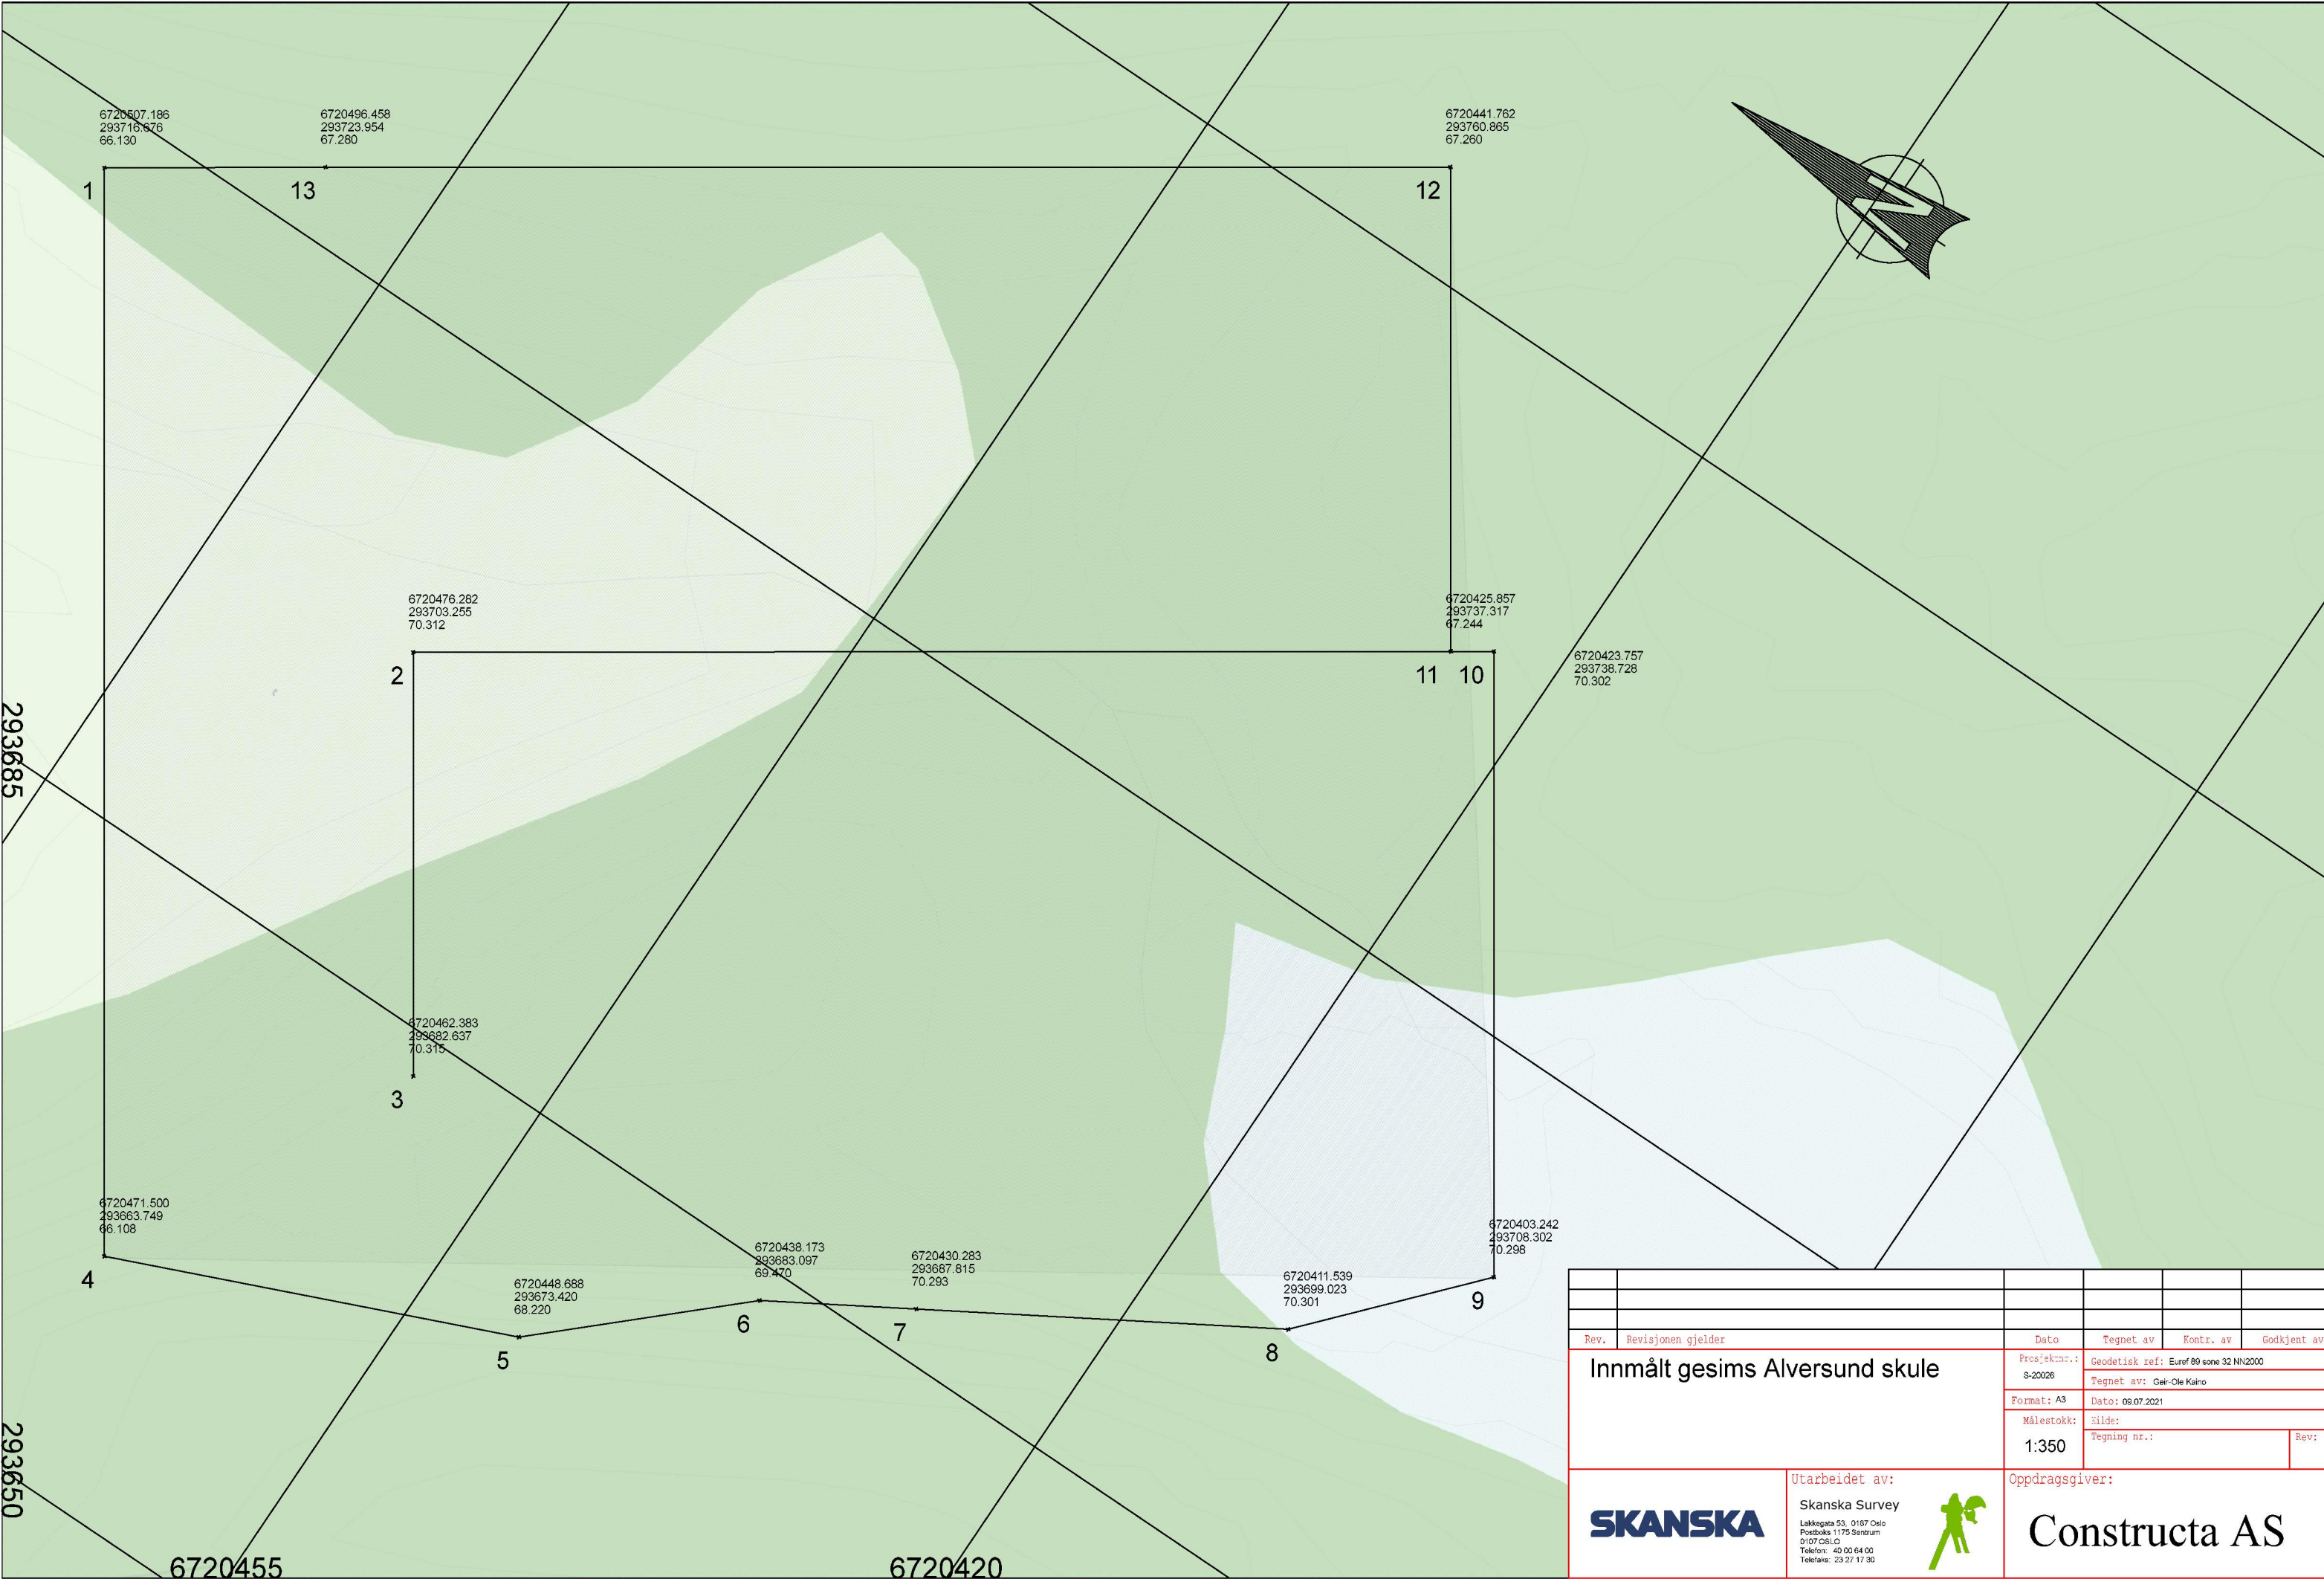

|   |                    |                                                                                       |                                        |                                                                                       |             |
|---|--------------------|---------------------------------------------------------------------------------------|----------------------------------------|---------------------------------------------------------------------------------------|-------------|
|   |                    |                                                                                       |                                        |                                                                                       |             |
| Rev.   | Revisjonen gjelder | Dato                                                                                  | Tegnet av                              | Kontr. av                                                                             | Godkjent av |
| Innmålt gesims Alversund skule   |                    | Prosjektnr.: S-20026                                                                  | Geodetisk ref: Euref 89 zone 32 NN2000 |                                                                                       |             |
|   |                    | Format: A3                                                                            | Tegnet av: Geir-Ole Kaino              |                                                                                       |             |
|   |                    | Målestokk: 1:350                                                                      | Dato: 09.07.2021                       |                                                                                       | Rev:        |
|   |                    |                                                                                       | Rilde: Tegning nr.:                    |                                                                                       |             |
| <br>Lakkegata 53, 0187 Oslo<br>Postboks 1175 Sentrum<br>0107 OSLO<br>Telefon: 40 00 64 00<br>Telefax: 23 27 17 30 |                    | Utarbeidet av:<br>Skanska Survey                                                      |                                        | Oppdragsgiver:                                                                        |             |
|   |                    |  |                                        |  |             |