


© Denne tegning må ikke kopieres eller benyttes ved foretagender som rettighedshaver ikke medvirker i.

Tegnforklaring:

- | | |
|---|------------------------|
|  | Planlagt bygning |
|  | Eksisterende bygninger |
|  | Eksisterende veien |
|  | Tilkomstvei |
|  | Tomtegrense |
|  | Snitthenvising |

EMBRING SOM BYGD
FENDIG GULV 56,5

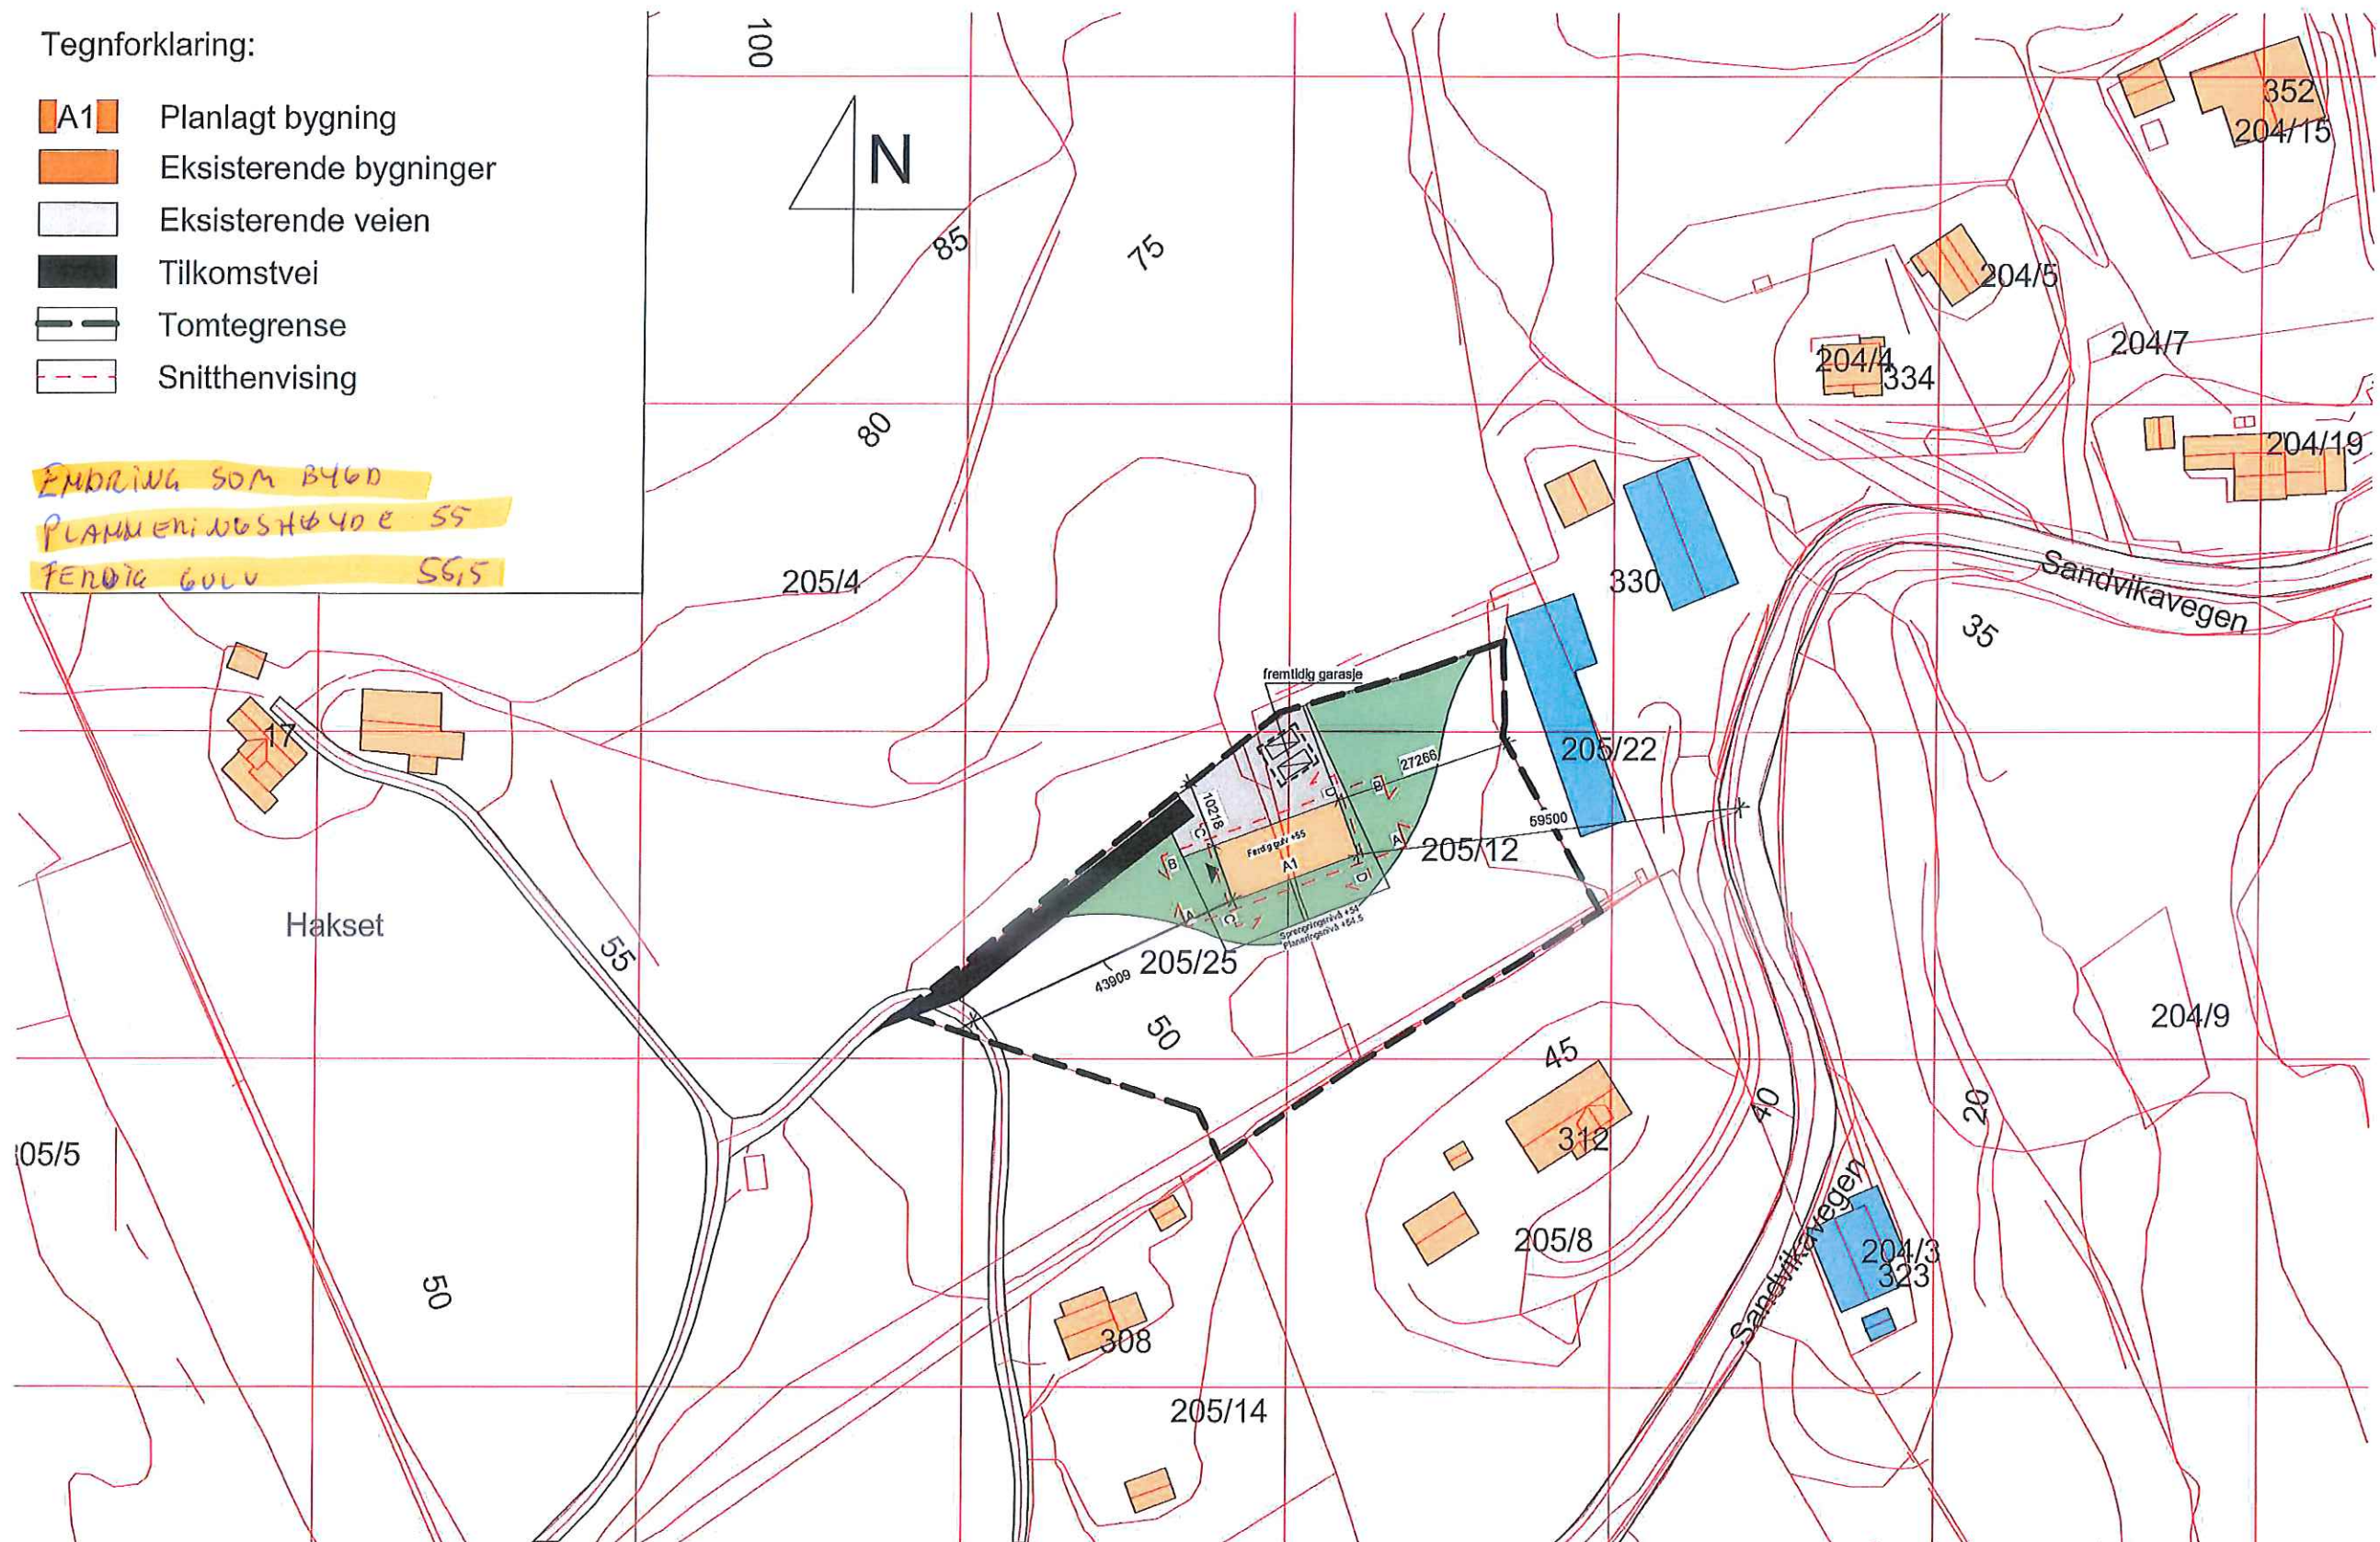

UTARBEIDET AV: DAK-IPARTNER AS

TILTAKSHAVER: Hallfrid Andås

BYGGEPLASS: Sandvikvegen

G.nr/B.nr: 205/12-25

KOMMUNE: Alver

DAK - PARTNER AS

Lyngvegen 2, 5914 Isdalstø

TEGN, INNHOLD: Siluasjonskart

PROSJEKT: Enebolig

	DATO: 01-10-2020
--	---------------------

TEGN:	RE
1:100	B

MÅLESTOKK:
1 : 1000

PROSJEKT NR:	
--------------	--

TEGN.NR:	104
----------	-----