

Søknad om ferdigattest

Pbl § 21-10, SAK10 §§ 8-1 og 8-2

Søknaden gjelder							
Eiendom/ byggsted	Gnr.	Bnr.	Festenr.	Seksjonsnr.	Bygningsnr.	Bolignr.	Kommune
	155	36					Alver
	Adresse				Postnr.	Poststed	
	Lurevegen 616				5912	Seim	

Ferdigattest	
Tilfredsstiller tiltaket kravene til ferdigattest?	☒ Ja ☐ Nei Hvis nei, fyll ut informasjonen nedenfor.
Det gjenstår følgende arbeider av mindre vesentlig betydning som vil bli utført innen 14 dager:	Dato
Type arbeider	
Bekreftelse på at disse arbeidene er utført vil være kommunen i hende innen:	
	Dato

Oppdatert dokumentasjon	
Er det foretatt ikke søknadspåtlagte endringer/justeringer i forhold til tillatelsen?	
☐ Ja ☒ Nei	Hvis ja, vedlegg oppdatert situasjonsplan, tegninger eller dokumentasjon som viser hva som er utført.

Sluttrapport for avfall	
Sluttrapport av	Dato
vedlegges søknaden	
Vedlegg nr. K -	
Ansvarlig søker forplikter seg til å påse at sluttrapporten blir ajourført og oppbevart.	

Varmesystem			
Energiforsyning		Varmefordeling	
☐ Elektrisitet	☐ Sol	☐ Vannbåren gulvvarme	☐ Luftoppvarming
☐ Biobrensel	☐ Gass	☐ Vannbåren radioator	☐ Kamin/ovn/peis
☐ Varmepumpe - luft	☐ Olje/parafin	☐ Elektriske varmekabler	☐ Annet
☐ Varmepumpe - berg/sjø	☐ Annet	☐ Elektriske panelovner	☐ Ikke relevant
☐ Fjernvarme/spillvarme			

Erklæring
☒ Det bekreftes at tilstrekkelig dokumentasjon som grunnlag for driftsfasen er overlevert byggverkets eier

Vedlegg			
Beskrivelse av vedlegg	Gruppe	Nr. fra – til	Ikke relevant
Situasjonsplan, avkjøringsplan	D	1 – 1	☐
Tegninger, plan, snitt, fasade	E	–	☒
Redegjørelser/kart	F	–	☐
Gjennomføringsplan	G	1 – 1	☐
Sluttrapport for avfallsplan og miljøsaneringsbeskrivelse	K	–	☐
Boligspesifikasjon i matrikkelen	H	–	☐
Uttalelser fra andre offentlige myndigheter	I	–	☐
Andre vedlegg	Q	–	☐

Underskrifter					
Ansvarlig søker for tiltaket (for tiltak etter pbl § 20-1)			Tiltakshaver (bare for tiltak uten ansvarlig søker pbl 20-4)		
Foretak Hjelmås VVS AS			Navn		
Organisasjonsnummer 988410586			Organisasjonsnummer		
Kontaktperson	Telefon	Mobiltelefon	Kontaktperson	Telefon	Mobiltelefon
Peder Hagesæter	56354050	90689888			
E-post hjvvs@hjelmaas.no			E-post		
Dato 21/9.21			Dato		
Underskrift <i>Peder Hagesæter</i>			Underskrift		
Gjentas med blokkbokstaver peder Hagesæter			Gjentas med blokkbokstaver		

Kommunens saksnr.	Prosjektnr.
-------------------	-------------

Nullstill



Samsvarserklæring

etter plan- og bygningsloven (pbl) § 23-1, SAK10 kapittel 12
Samsvarserklæringen skal sendes til *ansvarlig søker*.

Erklæringen gjelder							
Eiendom/ byggsted	Gnr.	Bnr.	Festenr.	Seksjonsnr.	Bygningsnr.	Bolignr.	Kommune
	155	36					Alver
	Adresse				Postnr.	Poststed	
	Lurevegen 616				5912	Seim	

Foretak	
Foretakets navn	Organisasjonsnr.
Hjelmås VVS AS	988410586

Ansvarsrett erklært dato	20.01.21	Arbeidet innen ansvars- området er avsluttet	☒ Ja	☐ Nei
-----------------------------	----------	---	--	------------------------------

Ansvarsområde	
Hentet fra erklæring om ansvarsrett	Funksjon (PRO, UTF)
	UTF
	Beskrivelse av ansvarsområde
	Avløpsrenseanlegg og rørledninger utv

Ansvarlig for prosjektering:	
Det er ikke avdekket gjenstående arbeider innenfor ansvarsområdet som er til hinder for å gi:	
☐ Rammetillatelse	☐ Igangsettingstillatelse/ ett-trinns tillatelse
☐ Midlertidig brukstillatelse	☒ Ferdigattest

Ansvarlig for utførelse:	
☐ Midlertidig brukstillatelse – Gjenstående arbeider for ansvarsområdet innenfor denne delen av tiltaket frem mot ferdigattest	
Angi gjenstående arbeider av mindre vesentlig betydning, innenfor ansvarsområdet og den delen av tiltaket det søkes midlertidig brukstillatelse for	
Angi resterende deler av tiltaket hvor det her ikke søkes om midlertidig brukstillatelse	


Sikkerhetsnivå og arbeider som vil bli utført innen 14 dager (Gjelder midlertidig brukstillatelse)			
Gjenstår det arbeid innenfor ansvarsområdet, for at tiltaket skal være sikkert å ta i bruk?	☐ Ja	☐ Nei	Hvis ja, fyll ut informasjonen nedenfor
For å oppnå tilstrekkelig sikkerhetsnivå, vil følgende arbeider bli utført innen:	Dato		
Type arbeider			

Ferdigattest
☒ Ferdigattest – Det er ikke avdekket feil eller mangler som hindrer ferdigattest

Bekreftelser
Vi bekrefter at kvalitetssikring er utført og dokumentert i henhold til erklæring om ansvarsrett og foretakets kvalitetssikring.
☐ Vi bekrefter at prosjektering er i samsvar med ytelser i TEK17 og preaksepterte ytelser (VTEK) eller ved analyse som viser at forskriftens (TEK17) funksjonkrav er oppfylt
☒ Vi bekrefter at utførelse er i samsvar med produksjonsunderlag.

Erklæring og underskrift		
Foretaket er kjent med reglene om straff og sanksjoner i plan- og bygningsloven kap 32, og at det kan medføre reaksjoner dersom det er gitt uriktige opplysninger.		
Dato	Foretakets underskrift	Gjentas med blokkbokstaver
21/9-21		Peder Hagesæter

C7 og D

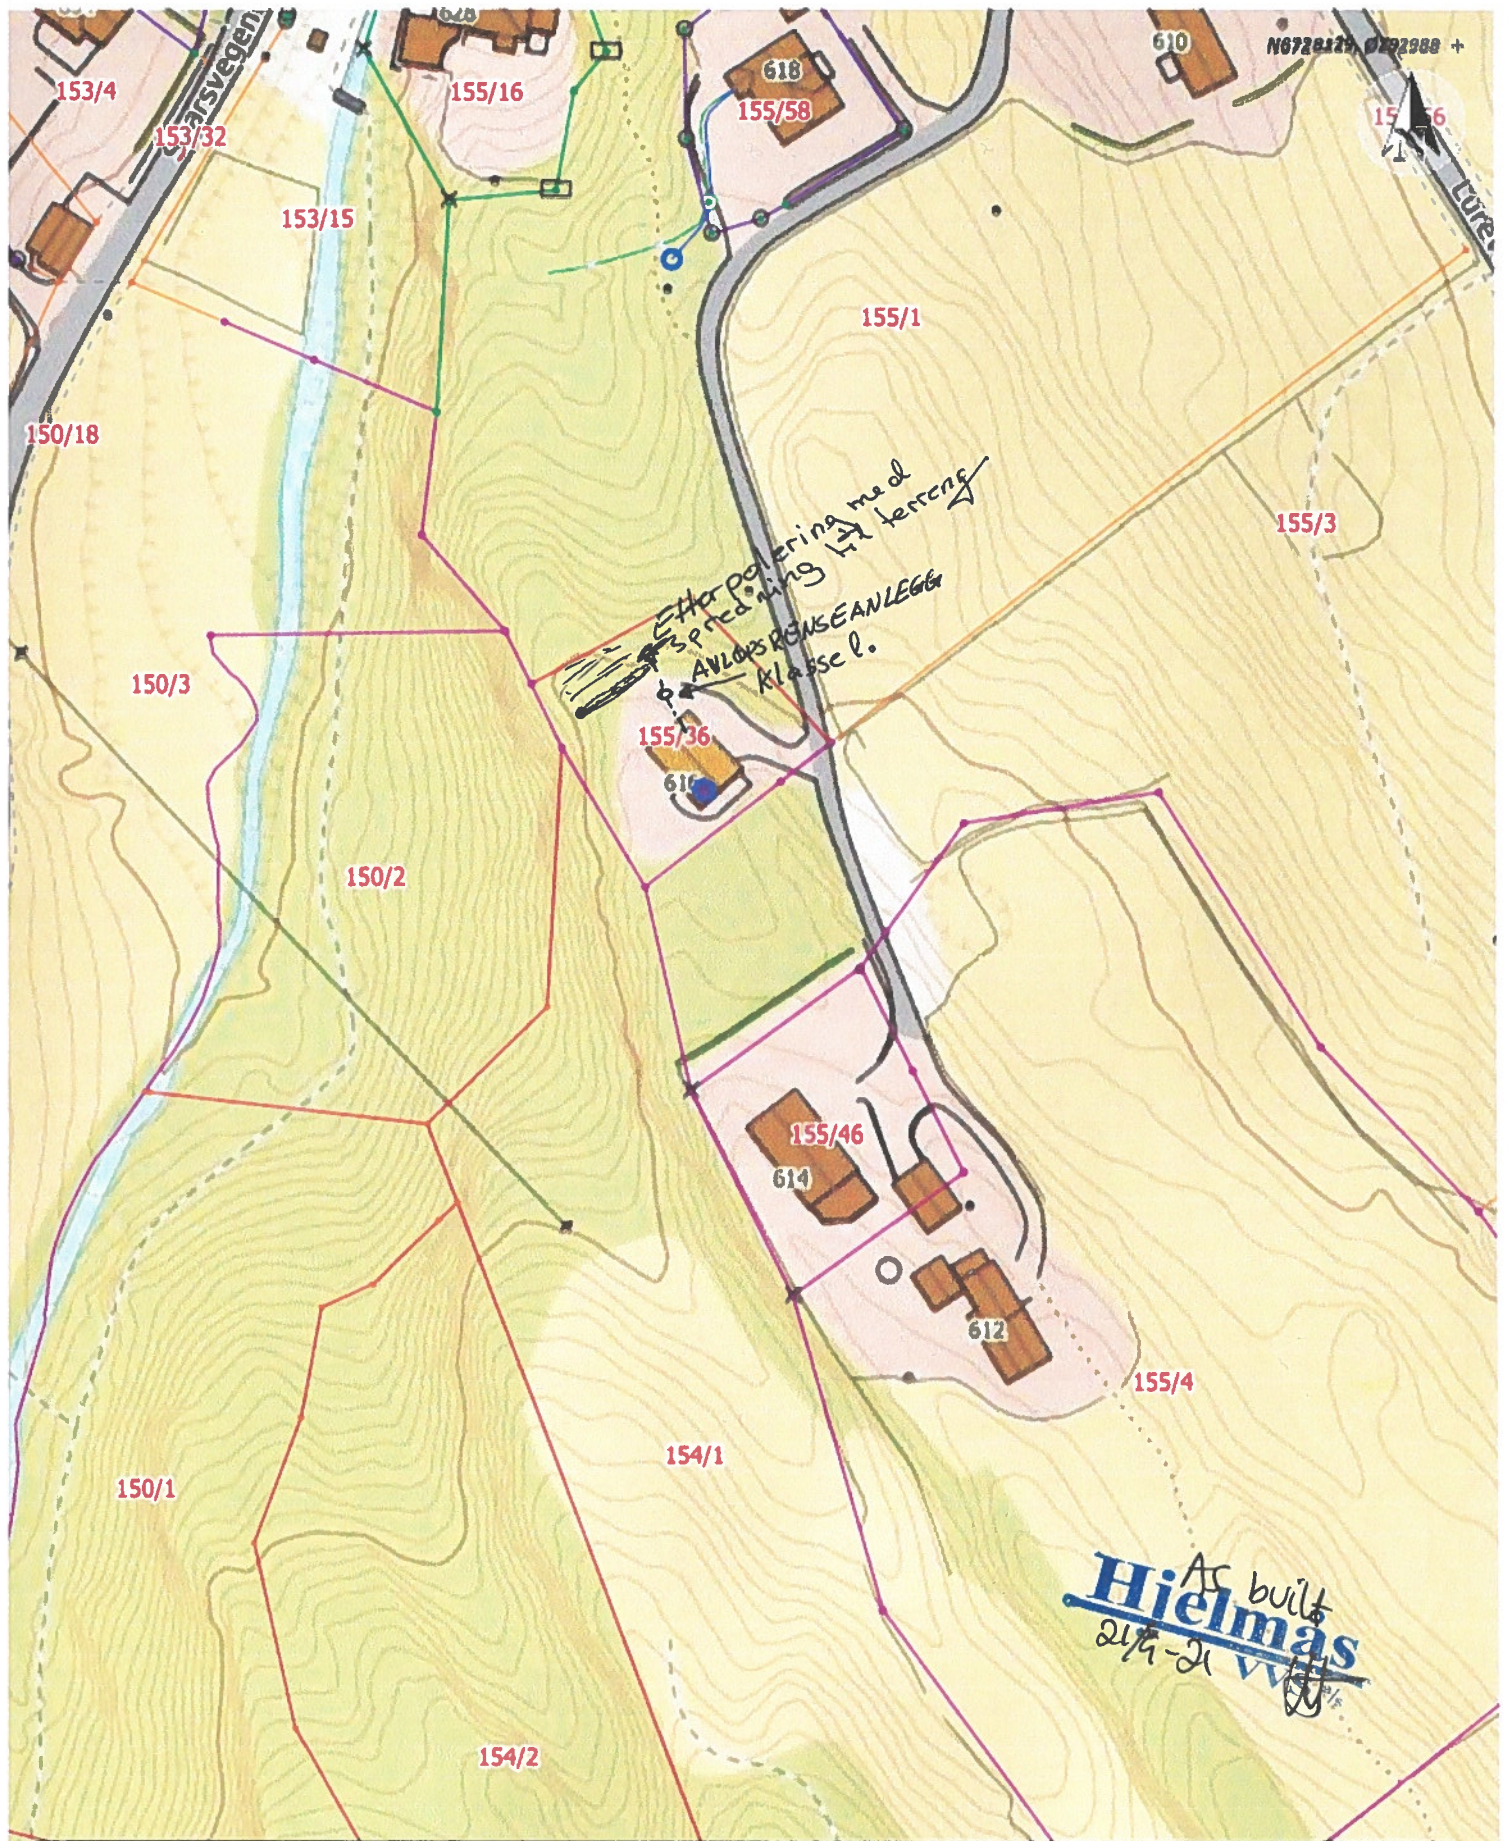

Situasjonskart -

Arild Romarheim
Lurevegen 61b
GBNR 155/36

Nhdigi.no

Dato: 07-12-2020

Målestokk: 1:1 000

30m