

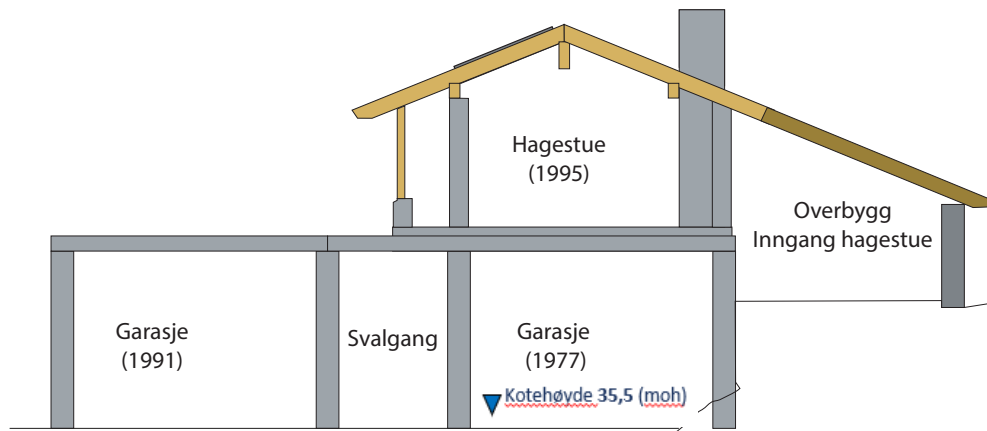


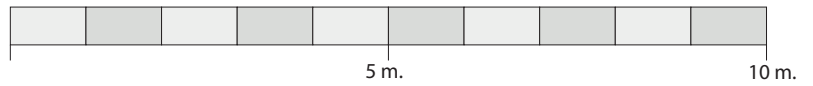

Snitt mot Sør

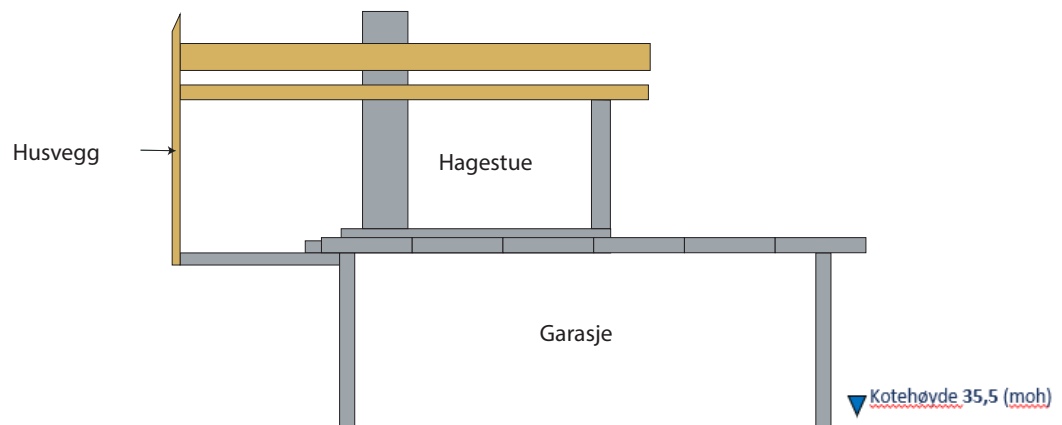

Snitt mot Vest

Tiltakets art:	Type tegning / Nr.:	Tiltakshaver / Ansvarlig søker:
Ettergodkjenning av tilbygg	Snittegning/ 001	Morten Bratshaug
Kommune:	Gård-/Bruksnr.:	Byggeadresse:
Alver	353/13	Skjelangervegen 799, 5917 Rossland
Målestokk:	Sted, dato:	Oppmålt og tegnet av:
1:100	Bratshaug, 04.10.2021	Helge Brakstad