


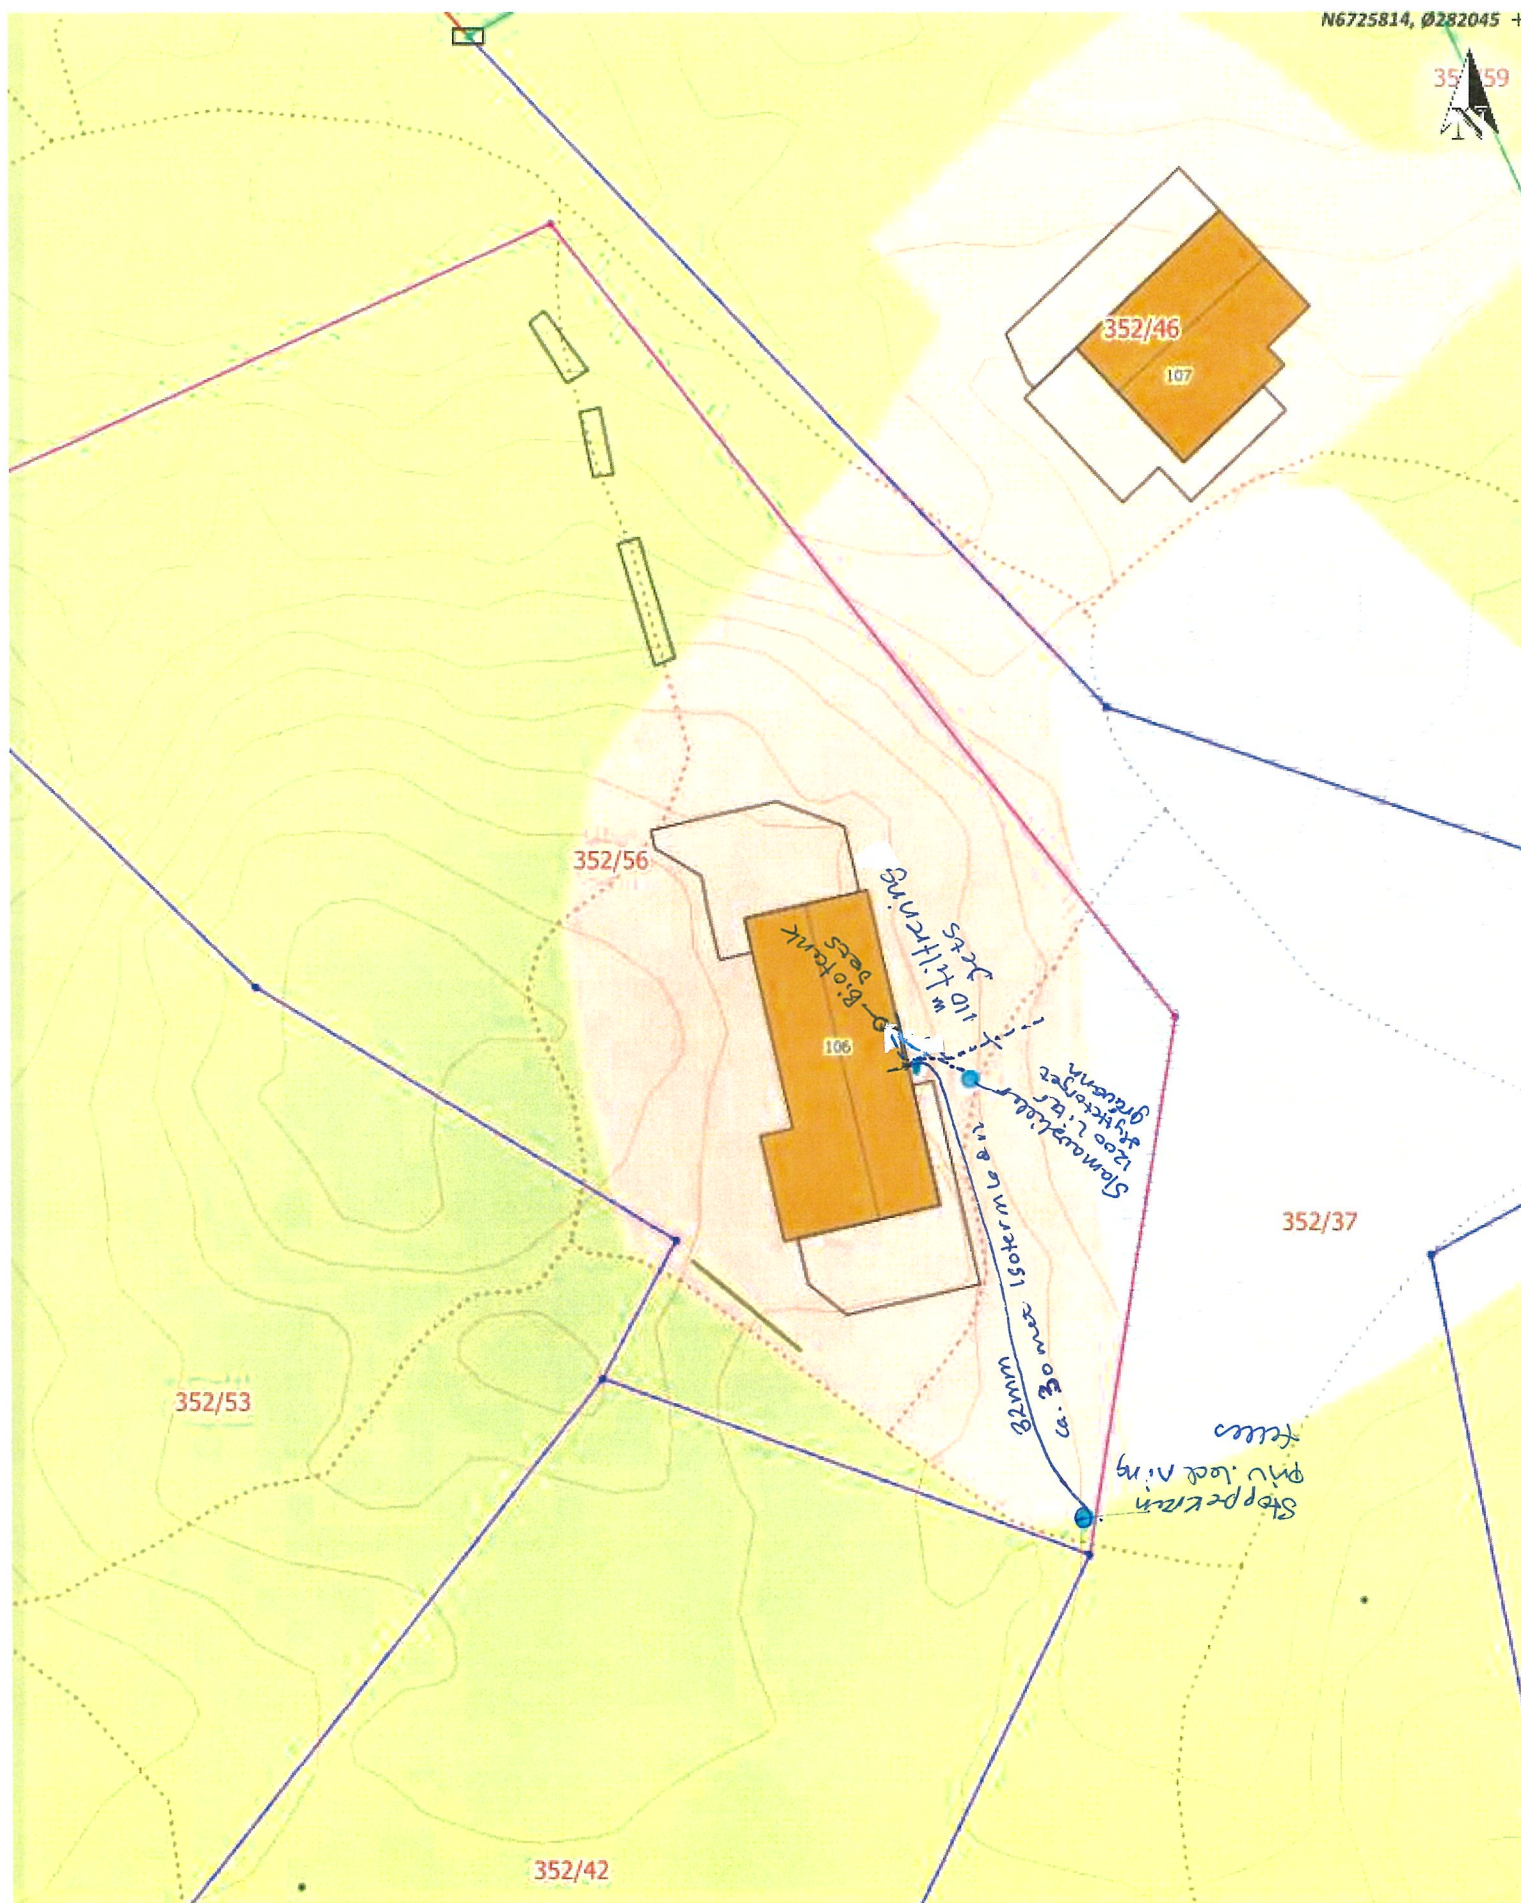

Situasjonskart -

G.nr. 352 Br. nr 56 Jorunn Kjørnås
Kårbæneset 106,
5917 Rosslund

Situasjonskart, slamavskiller for gråvann,
vannledning og Jets biotank-filtreringsgrøft

NHdigi.no

Dato: 28-10-2021

Målestokk: 1:350

9m