



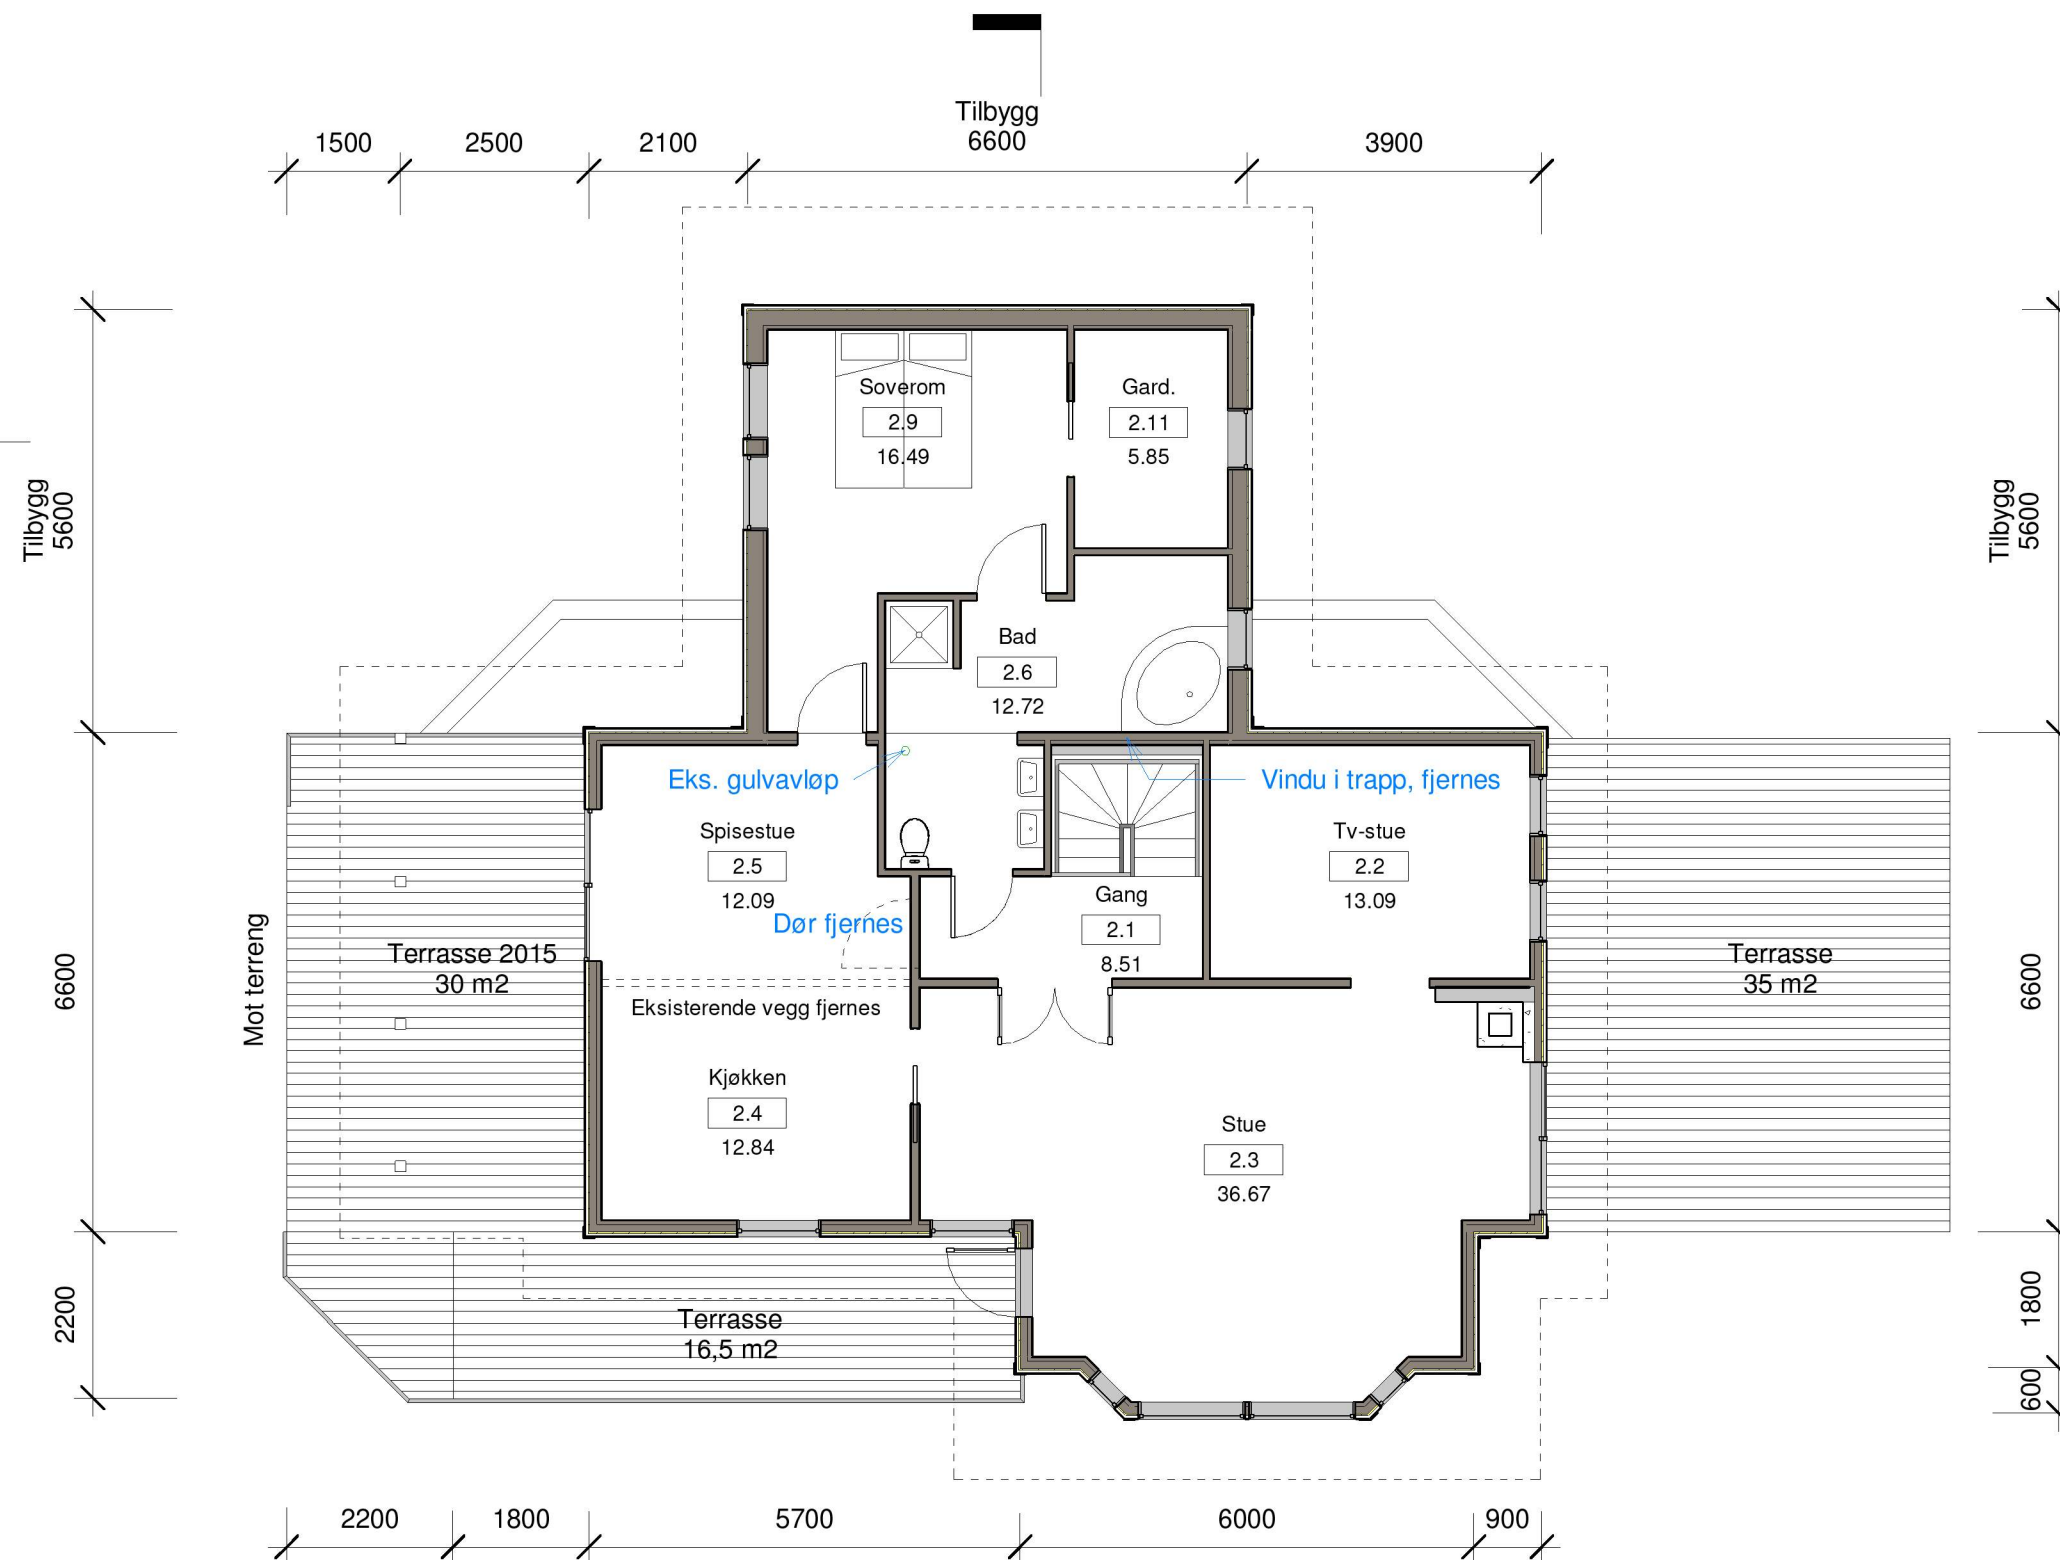

METER

ALLE MÅL MÅ KONTROLLERES PÅ STEDET!

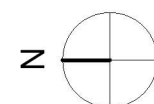

Tilbygg, enebolig

Gnr 123, Bnr 109, Risa
Lindås kommune
P.nr 0621

Plan 2. etg.

SØKNAD OM TILBYGG
Geir Knarvik
Rissundet 7, 5955 Lindås

Arkitekt Mette Kyed Thorson

Sivilarkitekt MNAL Medlem av Arkitektbedriftene Org.nr 987 788 682
Kvalen 16, N-5955 Lindås Tlf +47 901 48 834 mktho@online.no

Mål 1 : 100 / A3

Tegn.nr A301

Rev F

Dato 29.1.2018