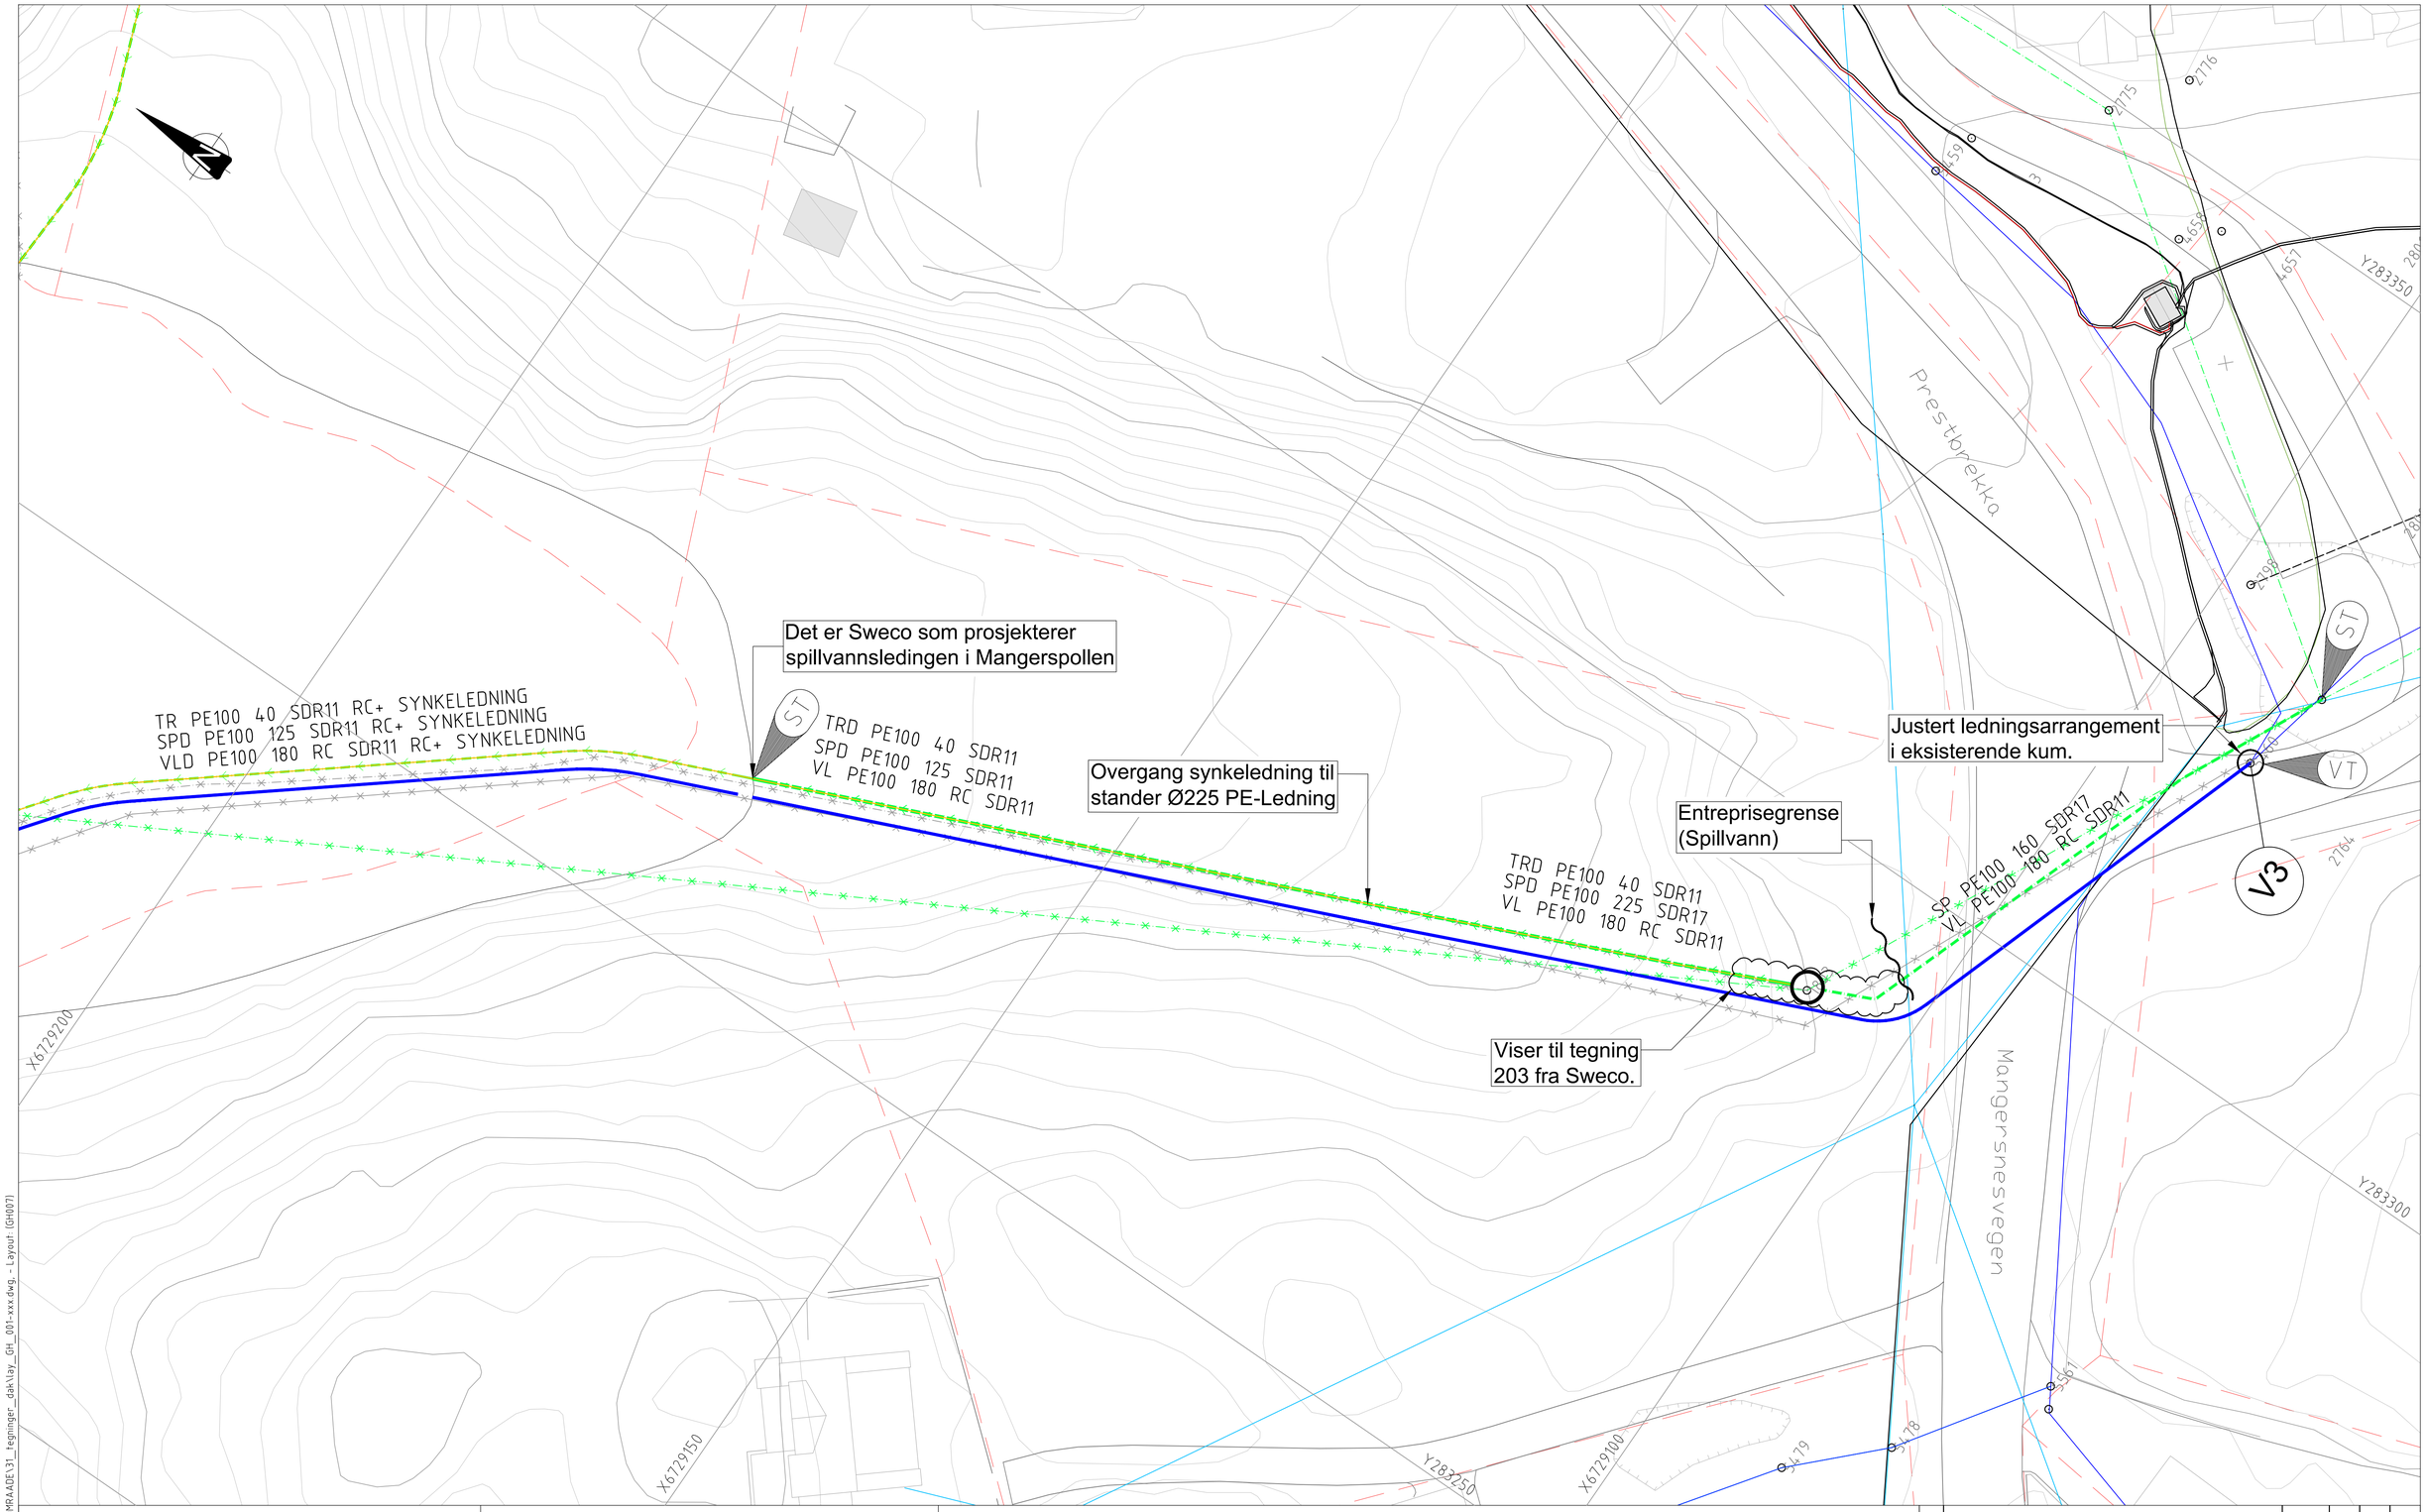

Merknader

Henvisninger

Detaljtegning H012
Tegninger fra Sweco 203 og 100

Tegnforklaring

	Eksisterende	Prosjektert
Overvannsledning		
Drensledning		
Vannledning		
Spillvannsledning		
Felles avløpsledning		
Pumpe/dykker spillvannsledning		
Ledning i borehull		
Utgående eksist.ledning		
Trekkerør fiber		

	Eksisterende	Prosjektert
Kum		
Utslippspunkt		
Kumsatelitt		XX
Ledningstekst	XXX	XXX
Tilknytning til vannledning		VT
Tilknytning til spillvannledning		ST
Entreprisegrense		

Rev.	Beskrivelse	Dato	Tegn.	Kontr.	Godkj.
A	Arbeidstegning	02.02.2022	TL	FHE	ID

Alver Kommune
Reinseanlegg Manger

Plantegning
Mangersnesvegen/ Prestbrekka

Fag: RIVA
Format: A1
Dato: 19.02.2021
Målestokk: 1:200
Koordinatsystem: UTM 32
Høydesystem: NN2000
Godkjent: ID

Multiconsult
www.multiconsult.no

Status: Arbeidstegning
Konstr./Tegnet: TL
Kontrollert: FHE
Oppdragsnr.: 10205949-01
Tegningsnr.: GH007
Rev.: A

O:\10205\10205949-01\10205949-01-03_ARBEIDSOMRAADE\31_tegninger_dak\ay_GH_001-xxx.dwg,- Layout (GH007)