

322-111A

-00 FF
 -01 000000000000 DDDDDDDDDDD VVVVVVVVVVVV KKKKKKKKKKKK 000000000000
 -02 SSSSSSSSSS KKKKKKKK NNNNNNNN TTTTTTTT TTTTTTTT II.III Bk MMMMMMM
 -03 TTTTTTTTTT KKKKKKKK HHH.HHHH VVV.VVVV AAAA.AAA SS.SSS Bk MMMMMMM
 -04 TTTTTTTTTT KKKKKKKK HHH.HHHH DDDD.DDD AAAA.AAA SS.SSS Bk MMMMMMM
 -05 PPPPPPPPP KKKKKKKK XXXXXXXX.XXX YYYYYYY.YYY ZZZZ.ZZZ Bk MMMMMMM
 -06 PPPPPPPPP KKKKKKKK PPPPPPP.PPP AAAAAA.AAA ZZZZ.ZZZ Bk MMMMMMM
 -07 PPPPPPPPP KKKKKKKK dXXXXXX.XXX dYYYYY.YYY dZZZ.ZZZ Bk MMMMMMM
 -08 Epi E1 E2 E3 E4
 -09_Pi Sammenheng FFFFFFFFFFFFFFFFFFFFFFFFFFFFFFFFFFFFFF MMMMMMM
 -00 Leica Geosystems AG
 -00 Instrument: GX1230 GG Måledato: 08.09.2022
 -00 Målejobb: 322-111 Operatør:Kjersti.K.Madsen
 -00 Jobbeskrivelse:innmåling topp grunn mur,Mjåtveitstø 17
 -00 Gnr.322 Bnr.111,Alver Kommune.
 -00 Målt i euref89,NN2000
 09_91

05 1	5000	6714542.903	292374.191	53.130	0.016
05 2	5000	6714534.517	292374.187	53.124	0.017
05 3	5000	6714534.533	292363.537	53.130	0.018
05 4	5000	6714533.042	292363.520	53.134	0.017
05 5	5000	6714533.050	292360.944	53.138	0.019
05 6	5000	6714533.657	292360.927	53.132	0.018
05 7	5000	6714533.655	292355.000	53.138	0.018
05 8	5000	6714541.757	292354.985	53.117	0.019
05 9	5000	6714541.732	292363.397	53.120	0.019
05 10	5000	6714542.928	292363.417	53.122	0.017
05 11	5000	6714542.903	292374.191	53.130	0.016

 09_99

Innmålingstjenester A/s
 8.9.22.
 Kjersti K. Madsen


Stikningskisse for Gnr.322 Bnr.111

Mjåtveitstø 17

Alver Kommune

X 6714600

X 6714550

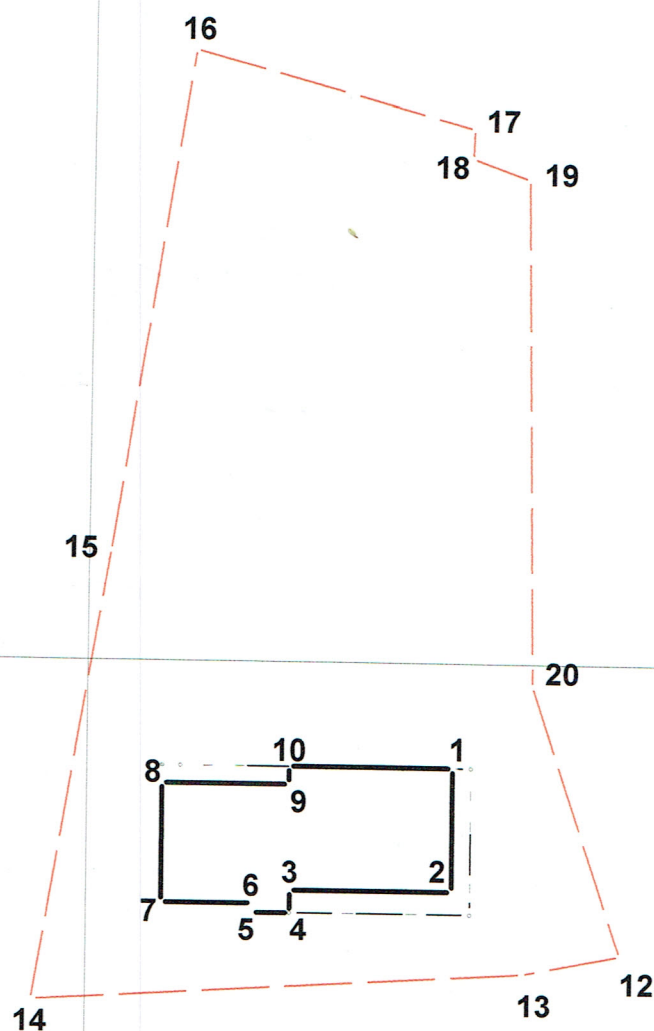

Stikningskisse for Gnr.322 Bnr.111
Mjåtveitstø 17, Alver Kommune.

Frekhaug Bolig as

Dato: 02/04/22

Målestokk 1:500

Innmålingstjenester as

Kjersti L. Madsen

X 6714500

INNMÅLINGSTJENESTER AS



Organisasjonsnr. 979 927 703
Bankgiro: 3624 07 79751

Vår ref:
Knut Henanger
Frekhaug Bolig as

Deres ref:

Dato: 02.04.22.

Stikningsdata for Gnr.322 Bnr.111, Mjåtveitstø 17, Alver Kommune.

HUSET

<u>PUNKT</u>	<u>TEMA</u>	<u>X</u>	<u>Y</u>
05 1	5000	6714542.950	292374.194
05 2	5000	6714534.550	292374.194
05 3	5000	6714534.550	292363.492
05 4	5000	6714533.050	292363.492
05 5	5000	6714533.050	292360.994
05 6	5000	6714533.650	292360.994
05 7	5000	6714533.651	292354.994
05 8	5000	6714541.750	292354.994
05 9	5000	6714541.750	292363.394
05 10	5000	6714542.950	292363.394

TOMTEN

05 12	4011	6714530.320	292385.330
05 13	4011	6714529.000	292378.880
05 14	4011	6714526.960	292346.440
05 15	4011	6714557.440	292351.450
05 16	4011	6714591.420	292356.610
05 17	4011	6714586.260	292375.060
05 18	4011	6714584.270	292374.980
05 19	4011	6714582.900	292378.750
05 20	4011	6714548.500	292379.410

Med vennlig hilsen
Innmålingstjenester as

Kjersti K. Madsen



Kontoradresse:
Telefon
Kjersti K. Madsen
Johnny Sandvik

Helgeplasset 144
55 59 02 77 (76)
Mob.tlf. 90 78 72 08
Mob.tlf. 40 40 23 23

5148 Fyllingsdalen
E.Post: innmal@innmal.no