

Trond Spjelkavik  
Hegrenesveien 4  
5042 BERGEN

Lindås Kommune  
Kvernhusmyrane 20  
5914 ISDALSTØ

Dato  
8. mars 2016

## **Tilleggsdokumentasjon – Gbnr 233/41 Søknad om tillatelse uten ansvarsrett – Mindre tilbygg til hytte**

Viser til deres brev 16/500 – 16/4404 datert 19. februar 2016, der kommunen ber om tilleggsdokumentasjon til innsendt byggesøknad.

### **Ad deres pkt 1 Nabovarsel av gbnr 233/43 mangler.**

Jeg sendte epost med dokumentasjon til postmottak Lindås kommune den 28. februar 2016, samt etterspurte status den 3. mars. Her ber jeg om at byggesøknad 233/41 blir behandlet uten at det foreligger nabovarsel / godkjenning fra gbnr 233/43. Begrunnelsen er at den registrert eier av 233/43 er avdøde Anna Ekanger, som døde den 8. mai 1952. Det som nå er gbnr 233/43 var tilbake i 1950 del av gbnr 233/41, som ble skilt ut fra gbnr 233/8 og overført til min far Johannes Spjelkavik ved skyldskifte avholdt lørdag den 22. juli 1950. Under forberedelser til bygging av hytte på gbnr 233/41 viste det seg at at tomten ikke lot seg bygge på pga leirejord. Det ble da gjort et nytt skyldskifte på mandag den 28. juli 1952, der nytt gbnr 233/42 ble opprettet og skilt ut fra gbnr 233/8 og overført til min far. Det som i dag er gbnr 233/43 ble da opprettet og tilbakeført til Anna Ekanger.

Gbnr 233/43 ble ikke tatt inn igjen i gbnr 233/8, men videreført med eget gbnr, og skal nå nå overføres til meg slik situasjonen var etter skyldskifte 22. juli 1950. Det bes således om at byggesøknad behandles uten nabovarsel av gbnr 233/43.

### **Ad deres pkt 2 Situasjonsplan er utdatert.**


Jeg legger ved dette brev situasjonsplan datert 19. februar 2016, med avstander før og etter omsøkt tiltak er tegnet inn. Ber om at dette blir tillagt min byggesøknad.

Med vennlig hilsen



Trond Spjelkavik

Vedlegg: situasjonsplan datert 19.02.2016

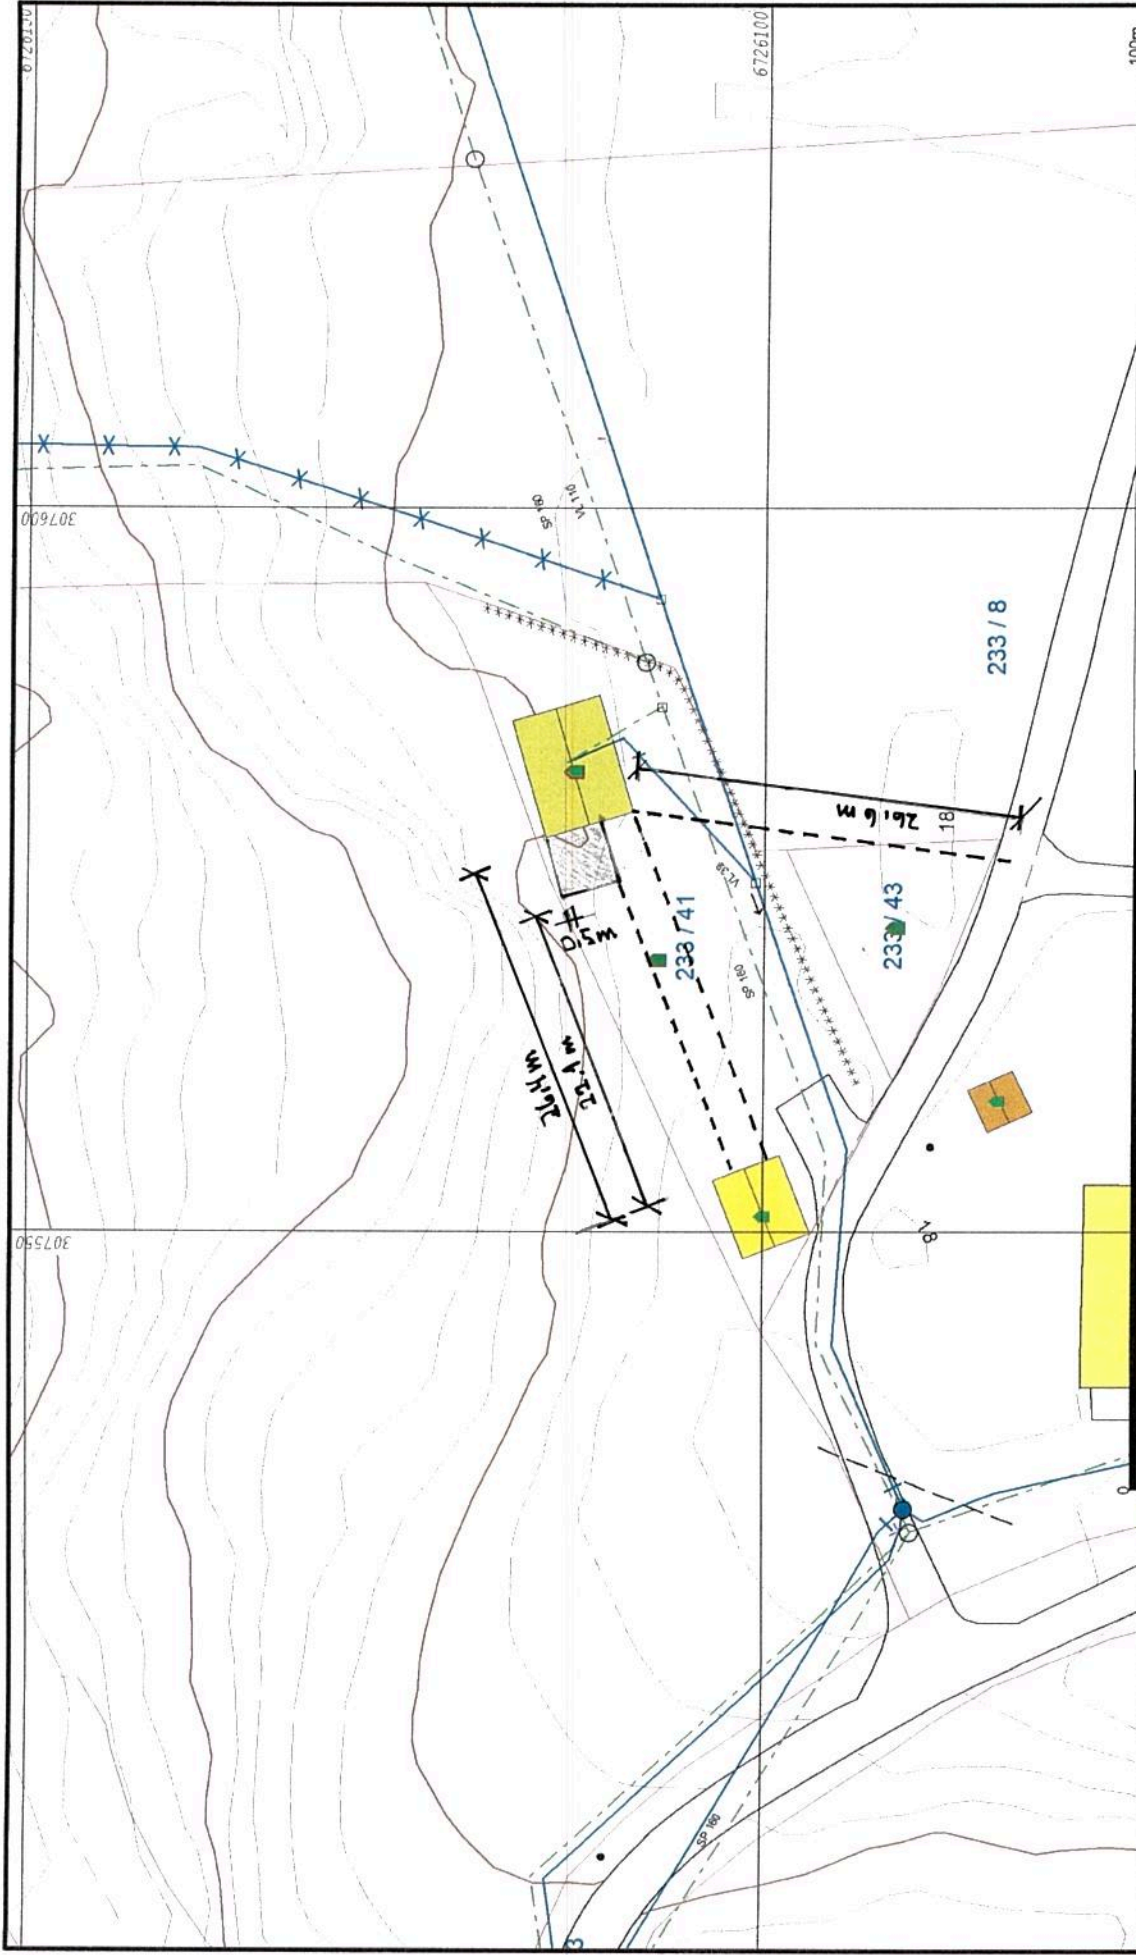

<ul style="list-style-type: none"> <li>Avløp felles</li> <li>Drensledning</li> <li>Overvann</li> <li>Pumpeledning spillvann</li> <li>Pumpeledning vann</li> <li>Spillvann</li> <li>Vannledning</li> </ul>	<ul style="list-style-type: none"> <li>Udefinert grense</li> <li>Terrengmåle grense</li> <li>Konstruert grensepunkt</li> <li>Bolig</li> <li>Bussod m/letlighet</li> <li>Våning etas</li> <li>Storre busnader</li> </ul>	<ul style="list-style-type: none"> <li>Hytte/lekehut</li> <li>Garasje/uthus</li> <li>Industri/lager</li> <li>Andre bygg</li> </ul>		<b>Lindås kommune</b> Byggesaks avdeling	 Målestokk 1:500

Beliggenhet og høyder må oppfattes som orienterende.