




Målestokk: 1:25 000

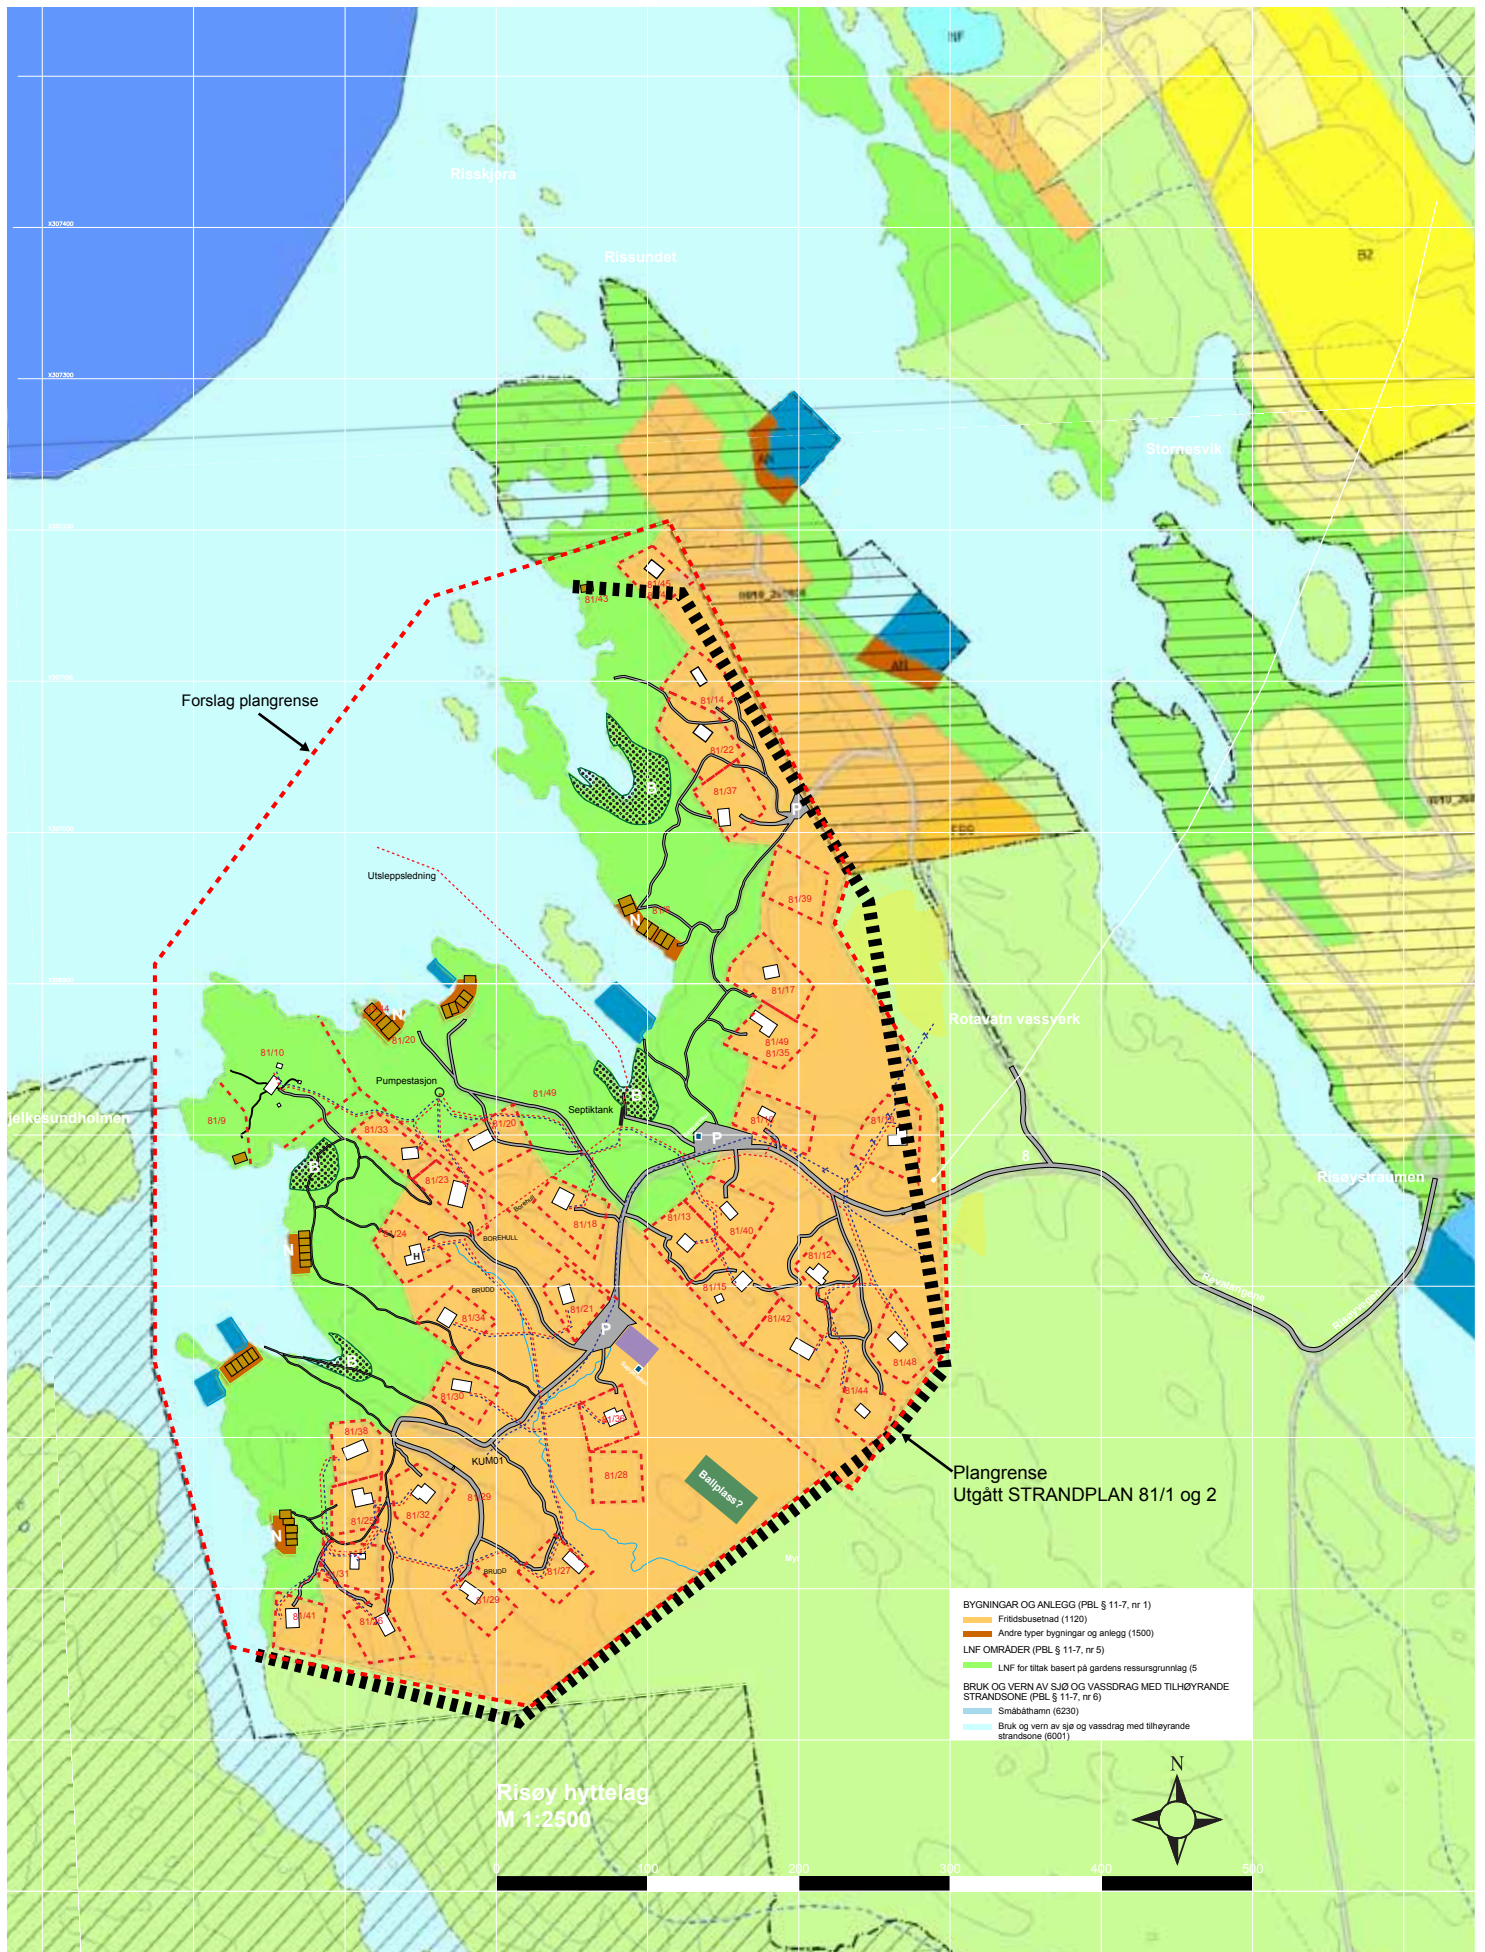

Kartutsnitt fra KDP Lindåsosane, Lygra og Lurefjorden
 Viser her planområde som vi ønsker i dag å fremme for vår private reguleringsplan-Risøy
 (Tidligere Strandplan Risøy gnr 81 bnr 1 og 2 som i dag er opphevet)

Og Arkitekter 14. januar 2016