


# Situasjonskart ny slamavskiller skår. 29.02.2016

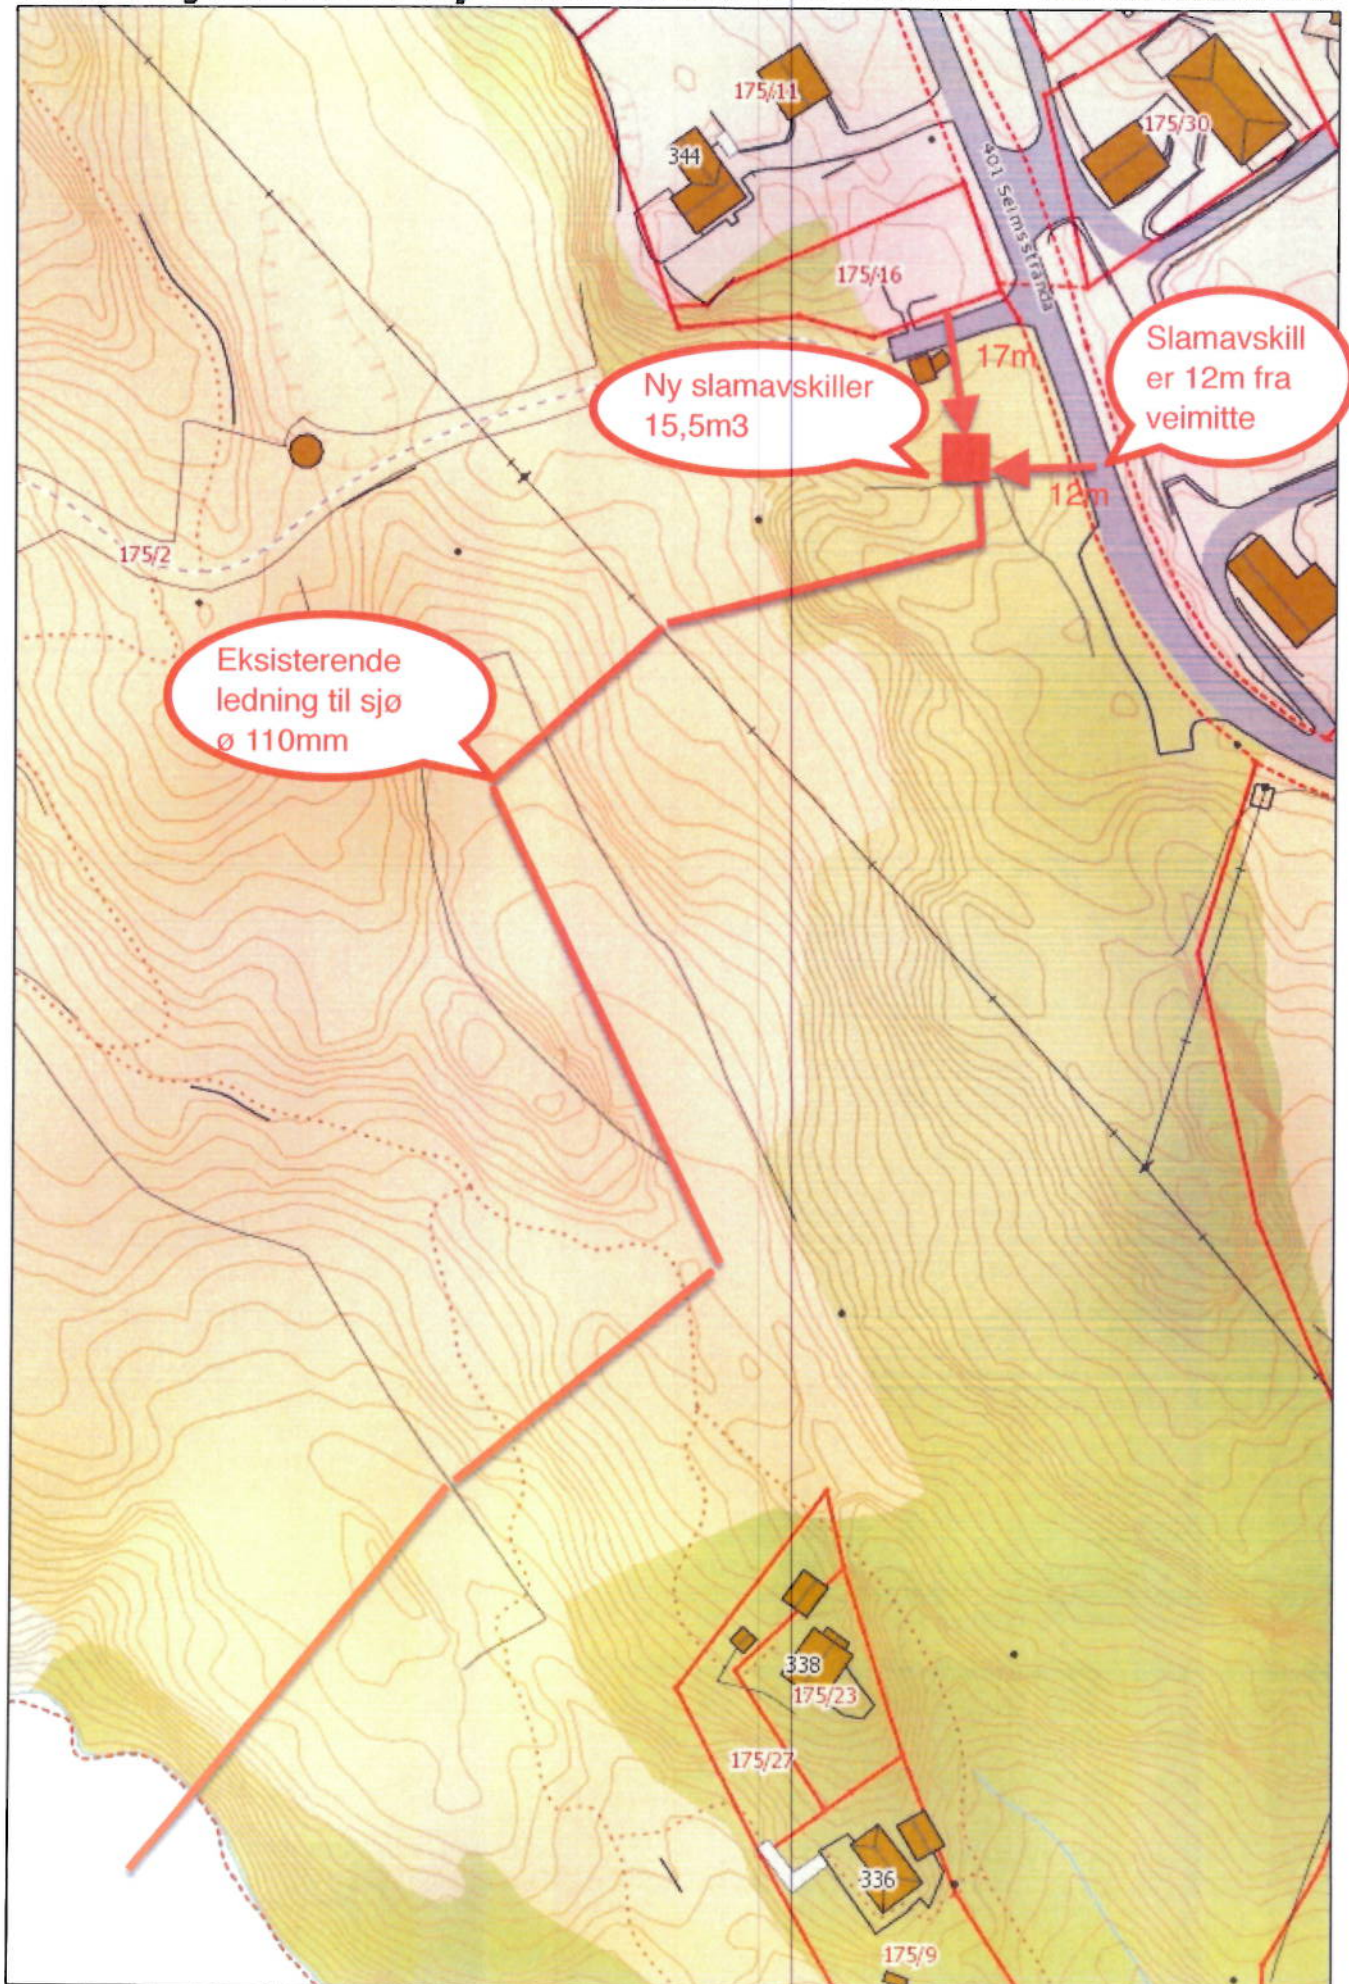

Målestokk: 1:1 000