


VANN / AVLØP Gnr. 214 Gnr. 97

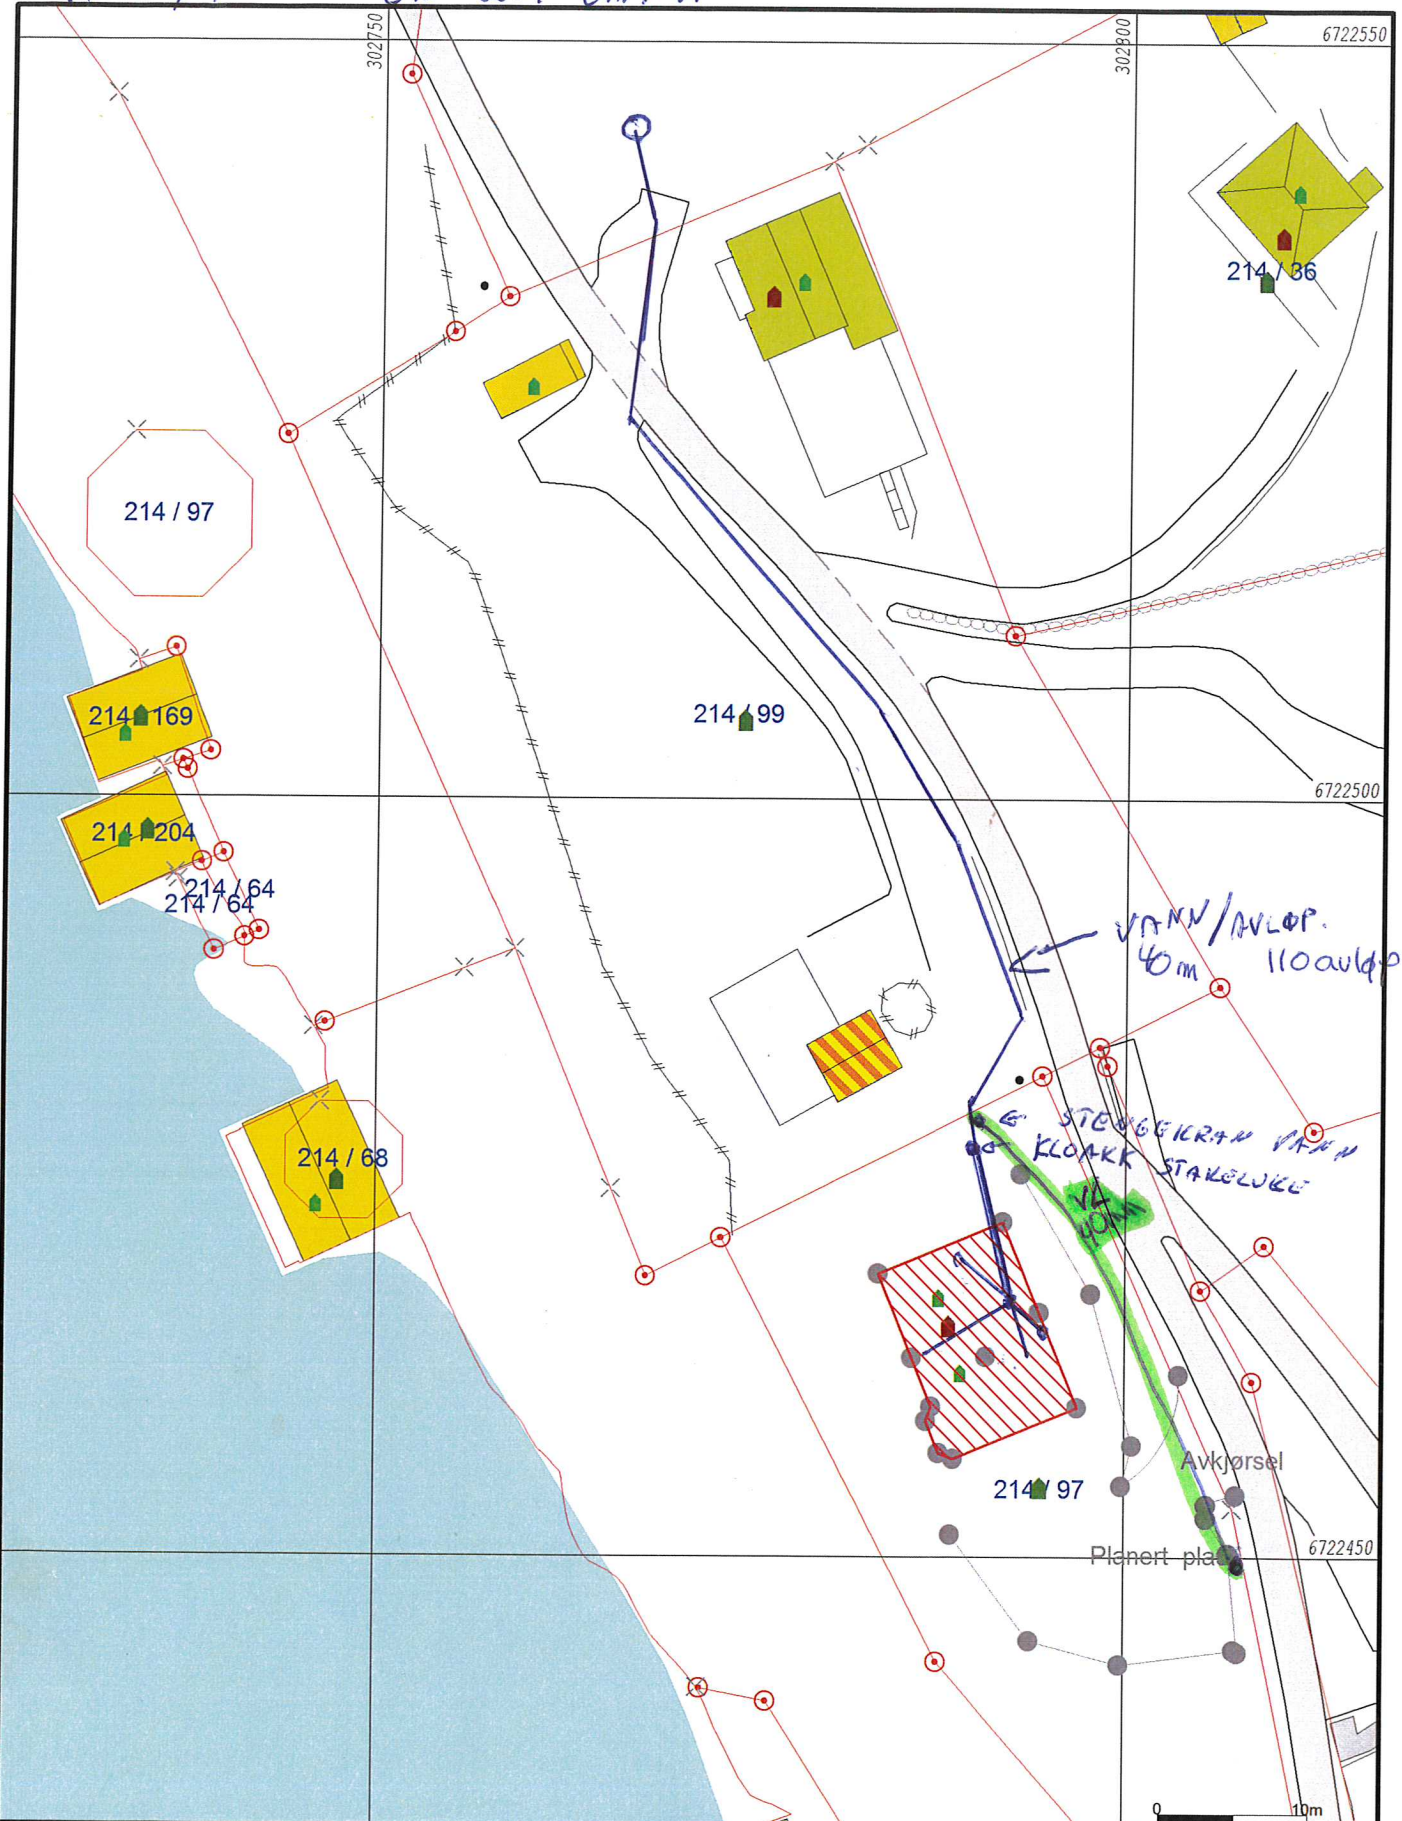

- | | |
|---------------------------|-------------------|
| — Målte Grenser | ■ Våningshus |
| - - - Registrerte Grenser | ■ Større bustader |
| ⋈ Udefinert grenser | ■ Hytte/feriehus |
| ⋈ Terrengmålte grense | ■ Garasje/uthus |
| ⋈ Konstruert grensepunkt | ■ Industri/lager |
| ■ Bolig | ■ Andre bygg |
| ■ Bustad m/leilighet | |



Lindås kommune
Geodata avdeling



Beliggenhet og høyder må oppfattes som orienterende.
Koordinatsystem: EUREF89 - SONE 32 (EPSG:25832)
Høydesystem: NN 2000 høyder (EPSG:5941)

Dato: 2016.02.26
Sign: liei

Målestokk
1:500