

17/2608

LINDÅS KOMMUNE	
Klassering	
25. 04. 2014	
Ark. saksnr.	Løpenr.
Saker:	Tilgangskode

Søknad om tillatelse til handel med pyroteknisk vare til kommunen

Kommune:

Lindås Kommune

For søknad om tillatelse til handel med pyroteknisk vare skal saksbehandlingsfristen som nevnt i tjenesteloven § 11 første ledd være 2 måneder. Søknaden sendes det lokale brannvesen, og må være innsendt innen 1.mai i salgsåret. Salg til forbruker er kun tillatt i tiden 27. – 31. desember.

Opplysninger fra søker:

- 1) Forretningens navn: Europris Knarvik / Knarvik Lavpris AS
- 2) Forretningens adresse: Kvernhusmyrane 21
- 3) Forretningens telefonnr. 56 358580 4) E - post ep089@europris.no
- 5) Ansvarshavende (særskilt utpekt person) Kathe Klin Gaustad / Martin Norgren
(må fysisk være tilstede i handelslokalet eller på salgsstedet) (handlissertifikatsnr fra NBF)
- 6) Stedfortreder Inger Myhre Sanden 26 06 66 2164
(må fysisk være tilstede ved ansvarshavendes fravær) (handlissertifikatsnr fra NBF)
- 7) Varetype (Fyrverkeri-klasse) K1 II og III
- 8) Maksimum vekt Brutto: _____ Netto: 250 kg
- 9) Oppbevaringsmåte i originalemballasje i branntrygt rom (E16)
- 10) Salgssted Lagerport på utsiden av Knarvik Sentrum
(Dette vises også med skisse på side 2)
- 11) Dersom søker ikke har handelssertifikat må kvittering for kurspåmelding hos NBF Vedlegg nr: _____
vedlegges
- 12) Firmaattest fra Foretaksregisteret vedlegges Vedlegg nr: 2
- 13) Ny søknad (sett kryss) Fornyet søknad (sett kryss)
- 14) Søkers vareleverandør Pyronor as Festival
Kathe Gaustad
Søkers underskrift og stempel

For tillatelsen gjelder følgende vilkår, jfr. Forskrift av 26. juni 2002 om håndtering av eksplosjonsfarlig stoff § 9-1:

Søknad innvilget den _____ av _____

Tillatelsen er gyldig til _____

*NBF står for Norsk brannvernforening

Brannsjefens underskrift og stempel


Vedlegg 1

 Norsk
brannvernforening


F
Forhandler
pyroteknikk

Sertifikatnr: 260660 2164
Navn: Inger Myhre Sanden
Gyldig til: 31.12.2015

Sertifikatet er kun gyldig sammen med annen
legitimasjon, og skal alltid kunne fremvises ved
den aktuelle handteringen av pyroteknisk vare.



Dagfinn Kalheim, adm. direktør
Stiftelsen Norsk brannvernforening

 Norsk
brannvernforening


F
Forhandler
pyroteknikk

Sertifikatnr: 060370 2153
Navn: Kathe Elin Gaustad
Gyldig til: 31.12.2015

Sertifikatet er kun gyldig sammen med annen
legitimasjon, og skal alltid kunne fremvises ved
den aktuelle handteringen av pyroteknisk vare.


Dagfinn Kalheim, adm. direktør
Stiftelsen Norsk brannvernforening

Organisasjonsnummer: 981 282 027 Aksjeselskap

Stiftelsesdato: 08.11.1999 , Registrert i Foretaksregisteret: 30.11.1999

Foretaksnavn: KNARVIK LAVPRIS AS

Forretningsadresse: Kvernhusmyrane 33

5914 ISDALSTØ

Kommune: 1263 LINDÅS

Land: Norge

Aksjekapital NOK: 300.000,00

Kapitalen er fullt innbetalt

Styre:

Styrets leder:

Thor Larsen

Buheim 25

5911 ALVERSUND

Varamedlem:

Trude Larsen

Signatur:

Styrets leder alene.

Revisor:

Revisornummer 980 364 542

INTER REVISJON SANDNES DA


Solaveien 88

4316 SANDNES

Godkjent
revisjonsselskap

Vedtektsfestet formål:

Butikkhandel, samt hva dermed står i forbindelse, herunder deltakelse i andre foretak.

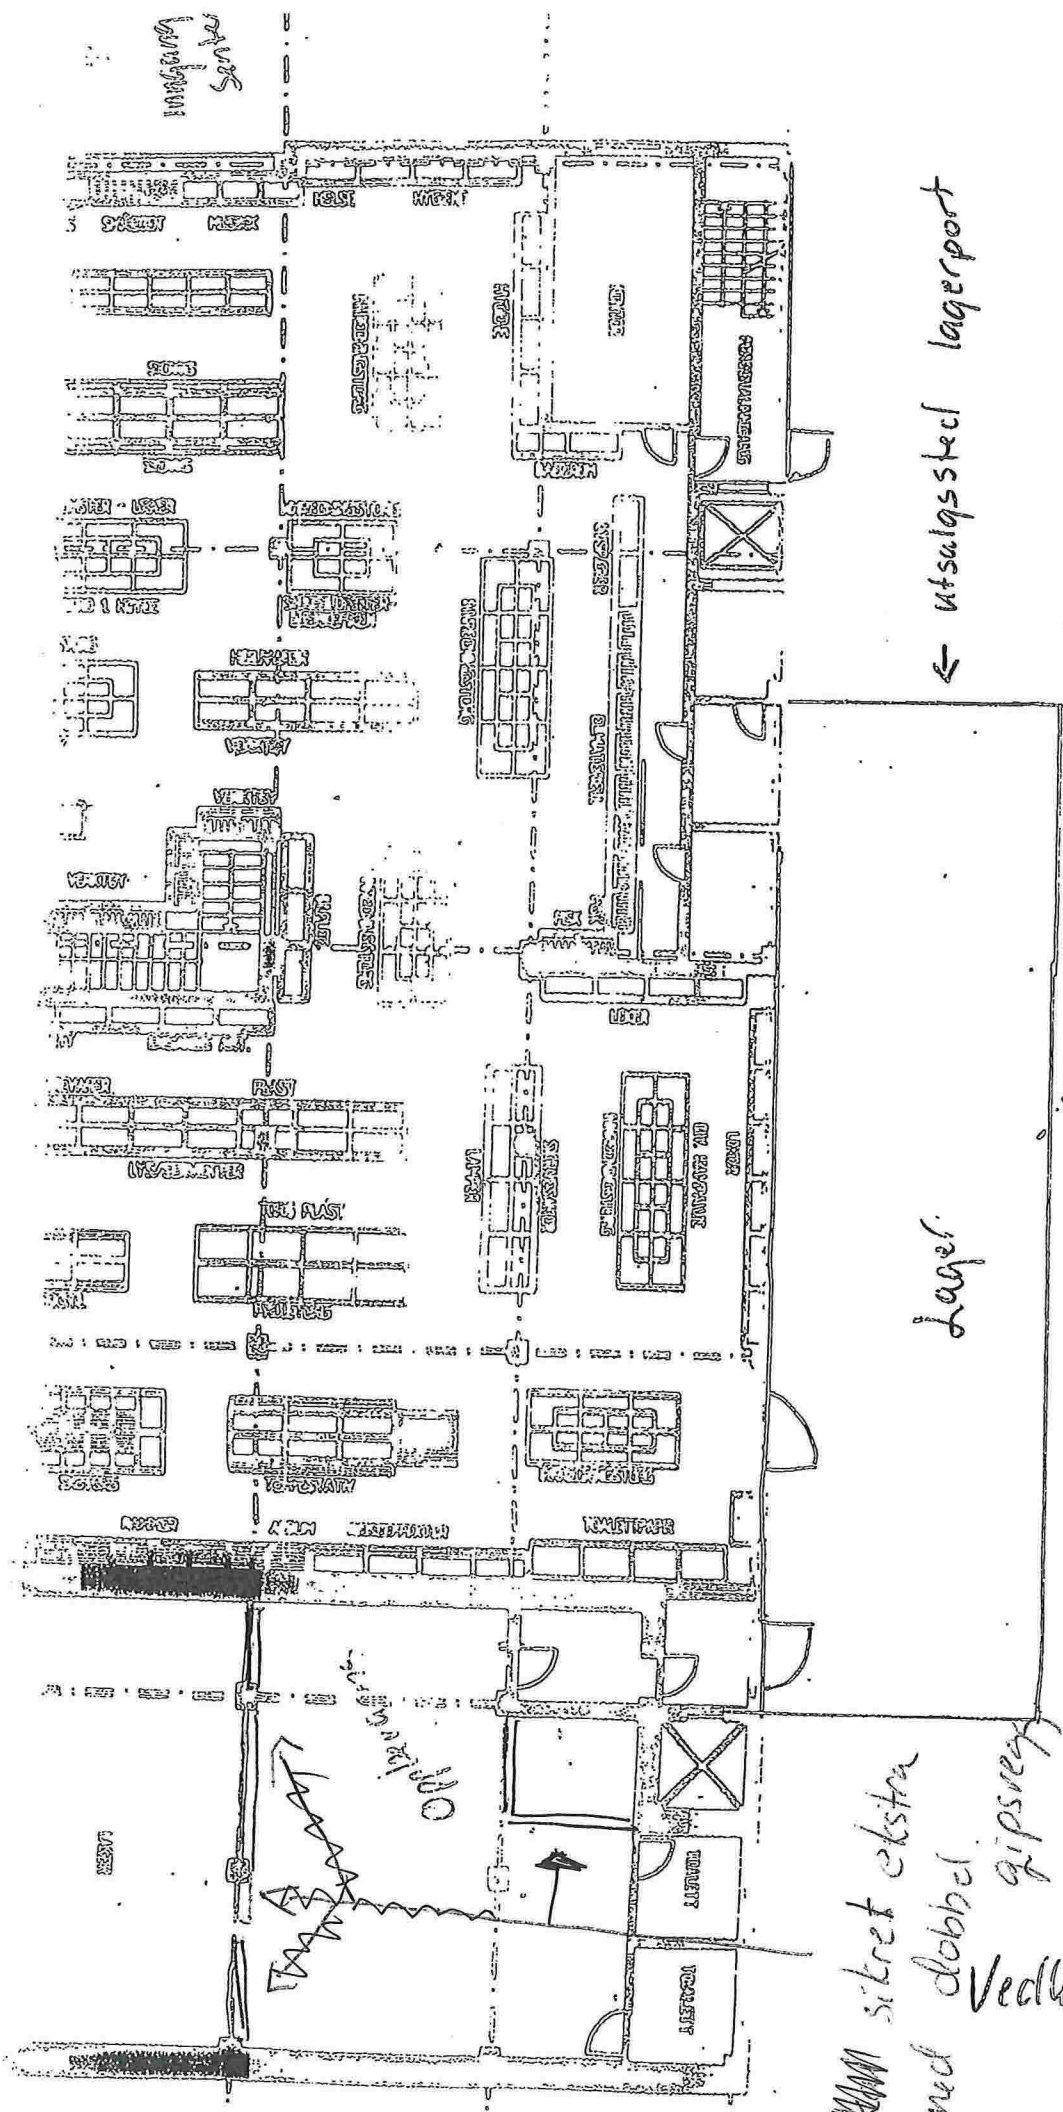

parkering
↑

← Utsalgstec lagerport

Lager

BRANN sikret eksternt
med dobbelt
Vealags B
gipsveg

Optilgang
↑

parkering
↑