


BYA og BRA av tilbygg

1. Etasje

1:100

Prosjekt Tilbygg til enebolig	Prosjektnr.: 2014333
Tiltakshaver Thomas Runn-Aar Lurevegen 516 5912 Seim	Kontroll prosjekt. Sign. Kontroll
Prosjekterende  Arkitektkontoret Arkitektveien 19 0000 Arkitektbyen	Gnr./Bnr./Festenr. 155/20 og 31
© Alle rettigheter tilhører utførende for prosjektering, kopiering eller bruk av disse tegningene er forbudt uten skriftlig samtykke	Dato 07.03.2016
Tegning BYA og BRA av tilbygg 1. Etasje	Målestokk 1:100
	Tegningsnr. A24-301

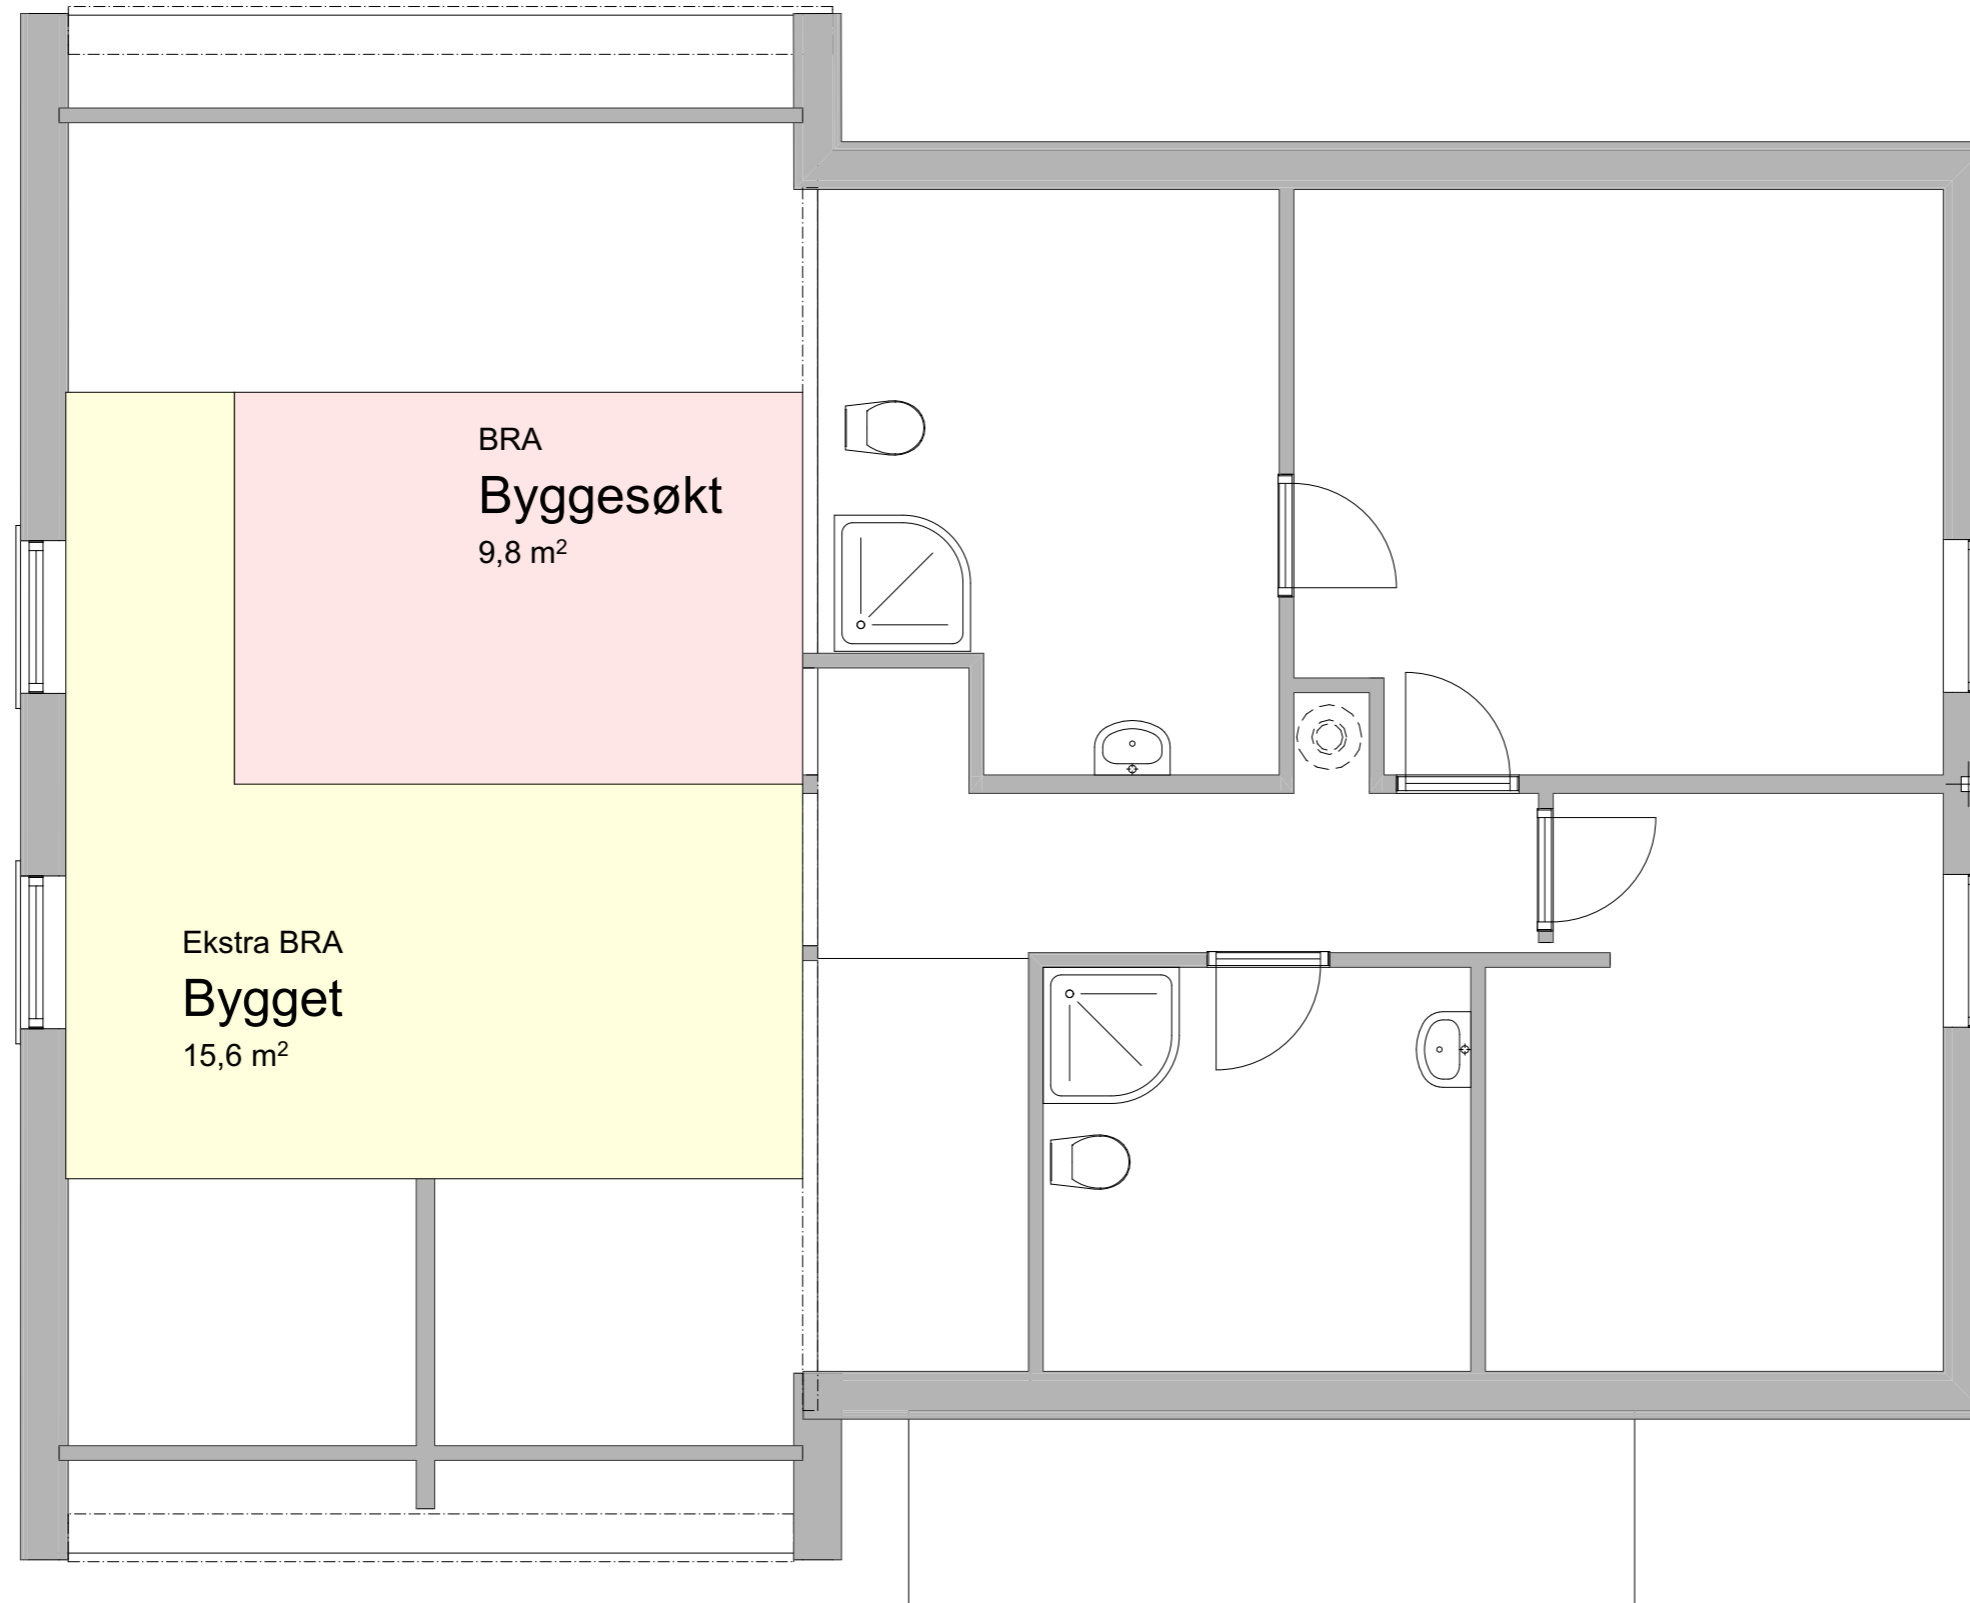


BRA av tilbygg

2. Etasje

1:50

Prosjekt Tilbygg til enebolig		Prosjektnr.: 2014333	
Tiltakshaver Thomas Runn-Aar Lurevegen 516 5912 Seim		Kontroll prosjekt. Sign. Kontroll	
Prosjekterende  Arkitektkontoret Arkitektveien 19 0000 Arkitektbyen		Gnr./Bnr./Festnr. 155/20 og 31	
© Alle rettigheter tilhører utførende for prosjektering, kopiering eller bruk av disse tegningene er forbudt uten skriftlig samtykke		Dato 07.03.2016	
Tegning BRA av tilbygg 2. Etasje		Målestokk 1:50	
		Tegningsnr. A24-302	

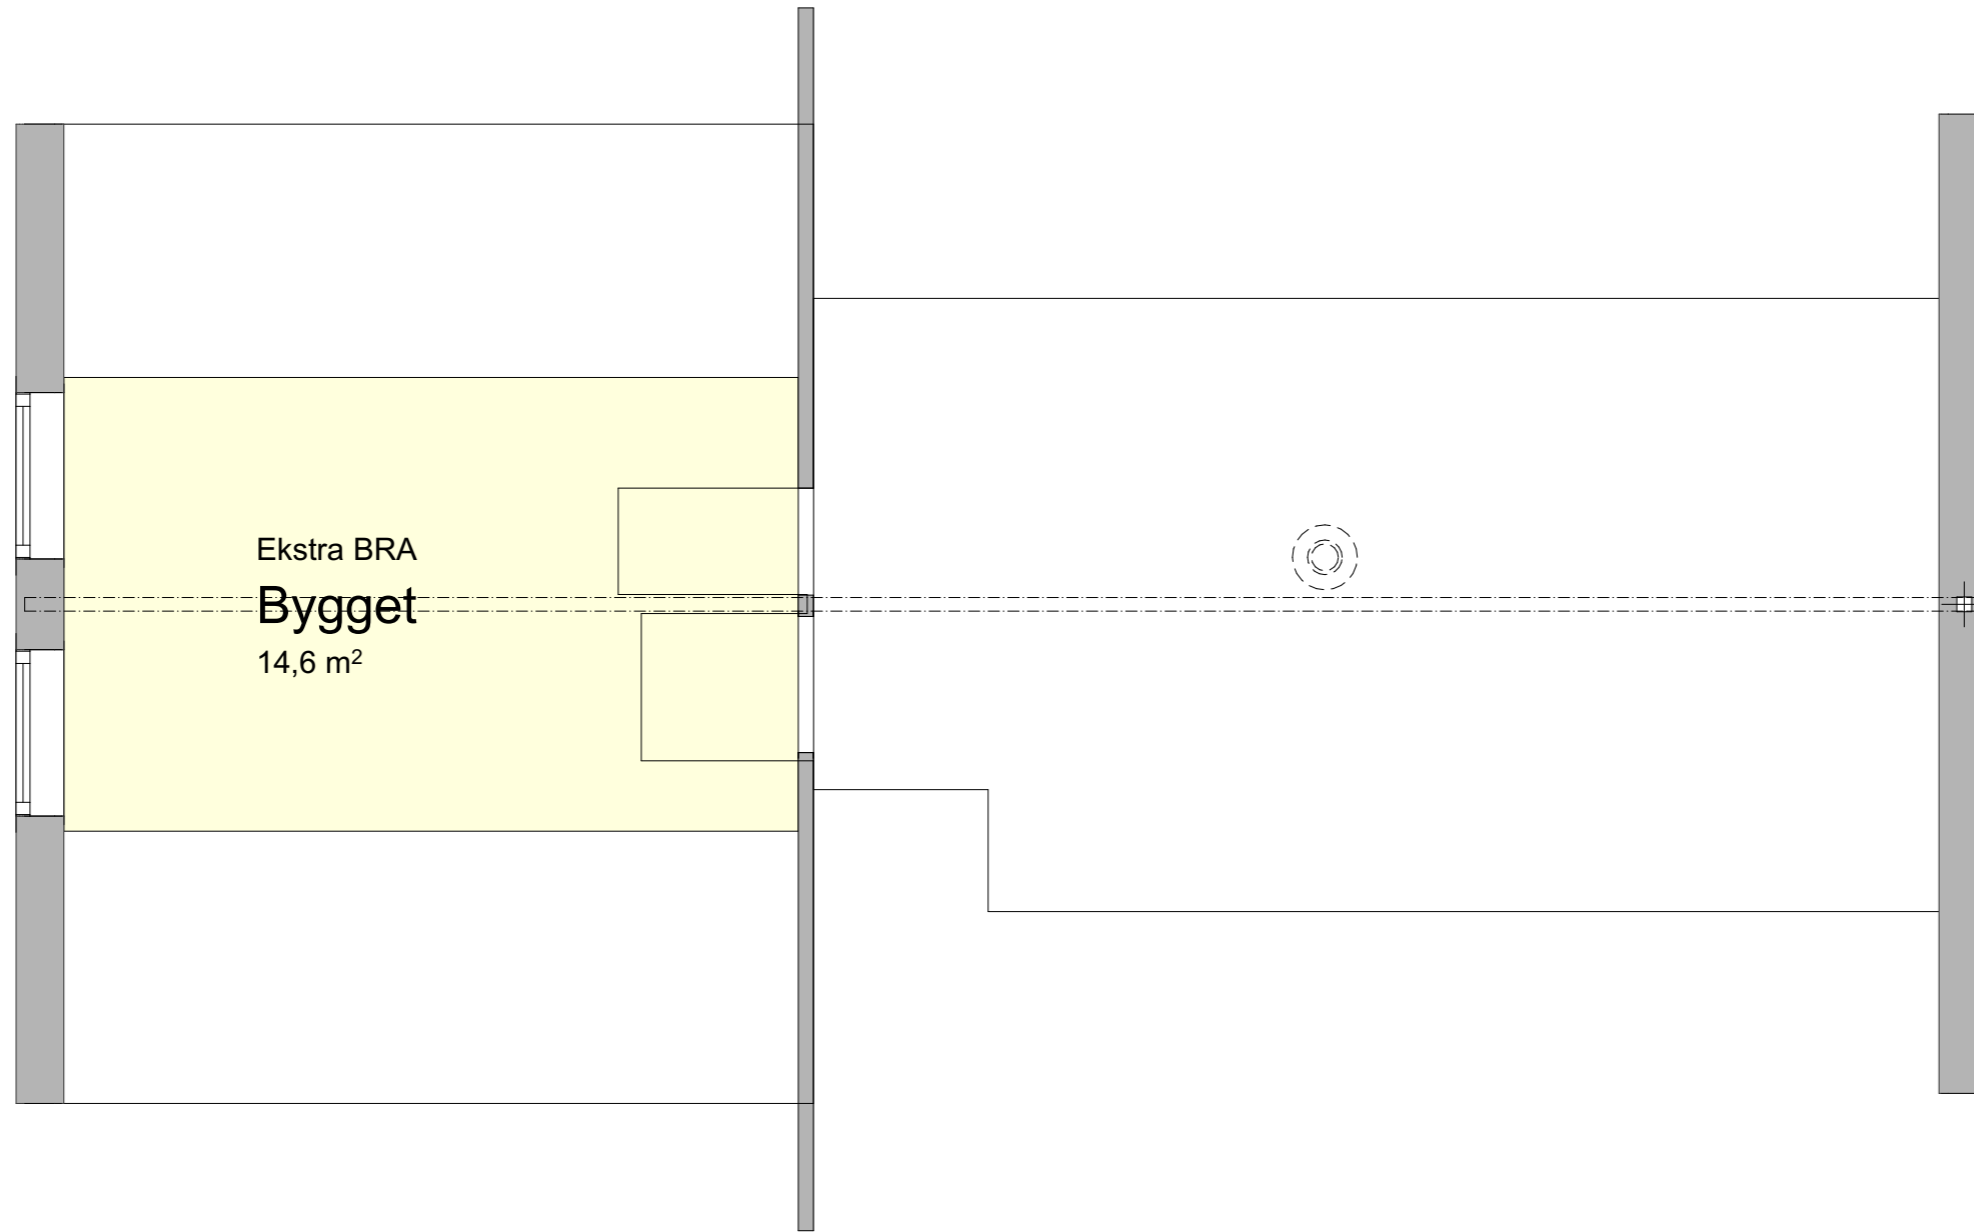

BRA av tilbygg

3. Loft

1:50

Prosjekt Tilbygg til enebolig		Prosjektnr.: 2014333	
Tiltakshaver Thomas Runn-Aar Lurevegen 516 5912 Seim		Kontroll prosjekt. Sign. Kontroll	
Prosjekterende  Arkitektkontoret Arkitektveien 19 0000 Arkitektbyen		Gnr./Bnr./Festenr. 155/20 og 31	
© Alle rettigheter tilhører utførende for prosjektering, kopiering eller bruk av disse tegningene er forbudt uten skriftlig samtykke		Dato 07.03.2016	
Tegning BRA på tilbygg Loft		Målestokk 1:50	
		Tegningsnr. A24-303	