

KOORD BYGG/PÅBYGG

Løpenummer	N-koordinat	E-koordinat
01	6737871 66	293568 16
02	6737878 81	293588 84
03	6737861 94	293594 81
04	6737855 08	293575 72
05	6737854 74	293574 15
06	6737874 29	293570 32
07	6737876 36	293576 15
11	6737842 61	293562 26
12	6737846 86	293569 31
13	6737821 86	293584 52
14	6737817 53	293577 38


- | | | |
|-------------------------|--------------------|------------|
| Ulike Grenser: | Bustad m/leilighet | Andre bygg |
| Regulerte Grenser: | Våningshus | |
| Udefinert grenser: | Større bustader | |
| Terrengmålte grense: | Hytte/feriehus | |
| Konstruert grensepunkt: | Garasje uthus | |
| Bolig: | Industri/lager | |
- Beliggenhet og høyder må oppfattes som orienterende

Dato: 2016.01.14
 Skap: 30P

<p align="center">JHR AS</p> <p align="center">SITUASJONSPLAN INNMÅLTE BYGG</p> <p align="center">GNR 99/ BNR 27, 31 M FLERE, LINDÅS KOM</p>		<p>Dato: 15.03.16</p> <p>Utskrevet av: GOB</p> <p>Geograf nr: VP</p> <p>Skala: 1:500 A3</p> <p>Jobbnr: 2216010</p> <p>Prosjektnummer: 001</p>
<p>Revisjon</p> <p>Dato</p> <p>Beskrivelse</p>	<p>Utarbeidet</p> <p>Godkjent</p>	<p>Dato: 15.03.16</p> <p>Utskrevet av: GOB</p> <p>Geograf nr: VP</p> <p>Skala: 1:500 A3</p> <p>Jobbnr: 2216010</p> <p>Prosjektnummer: 001</p>



Fjøsangerv 50C - 5059 Bergen
 Tlf: 5538 7870 Fax: 5538 7871
 bergens anko.no - www.anko.no

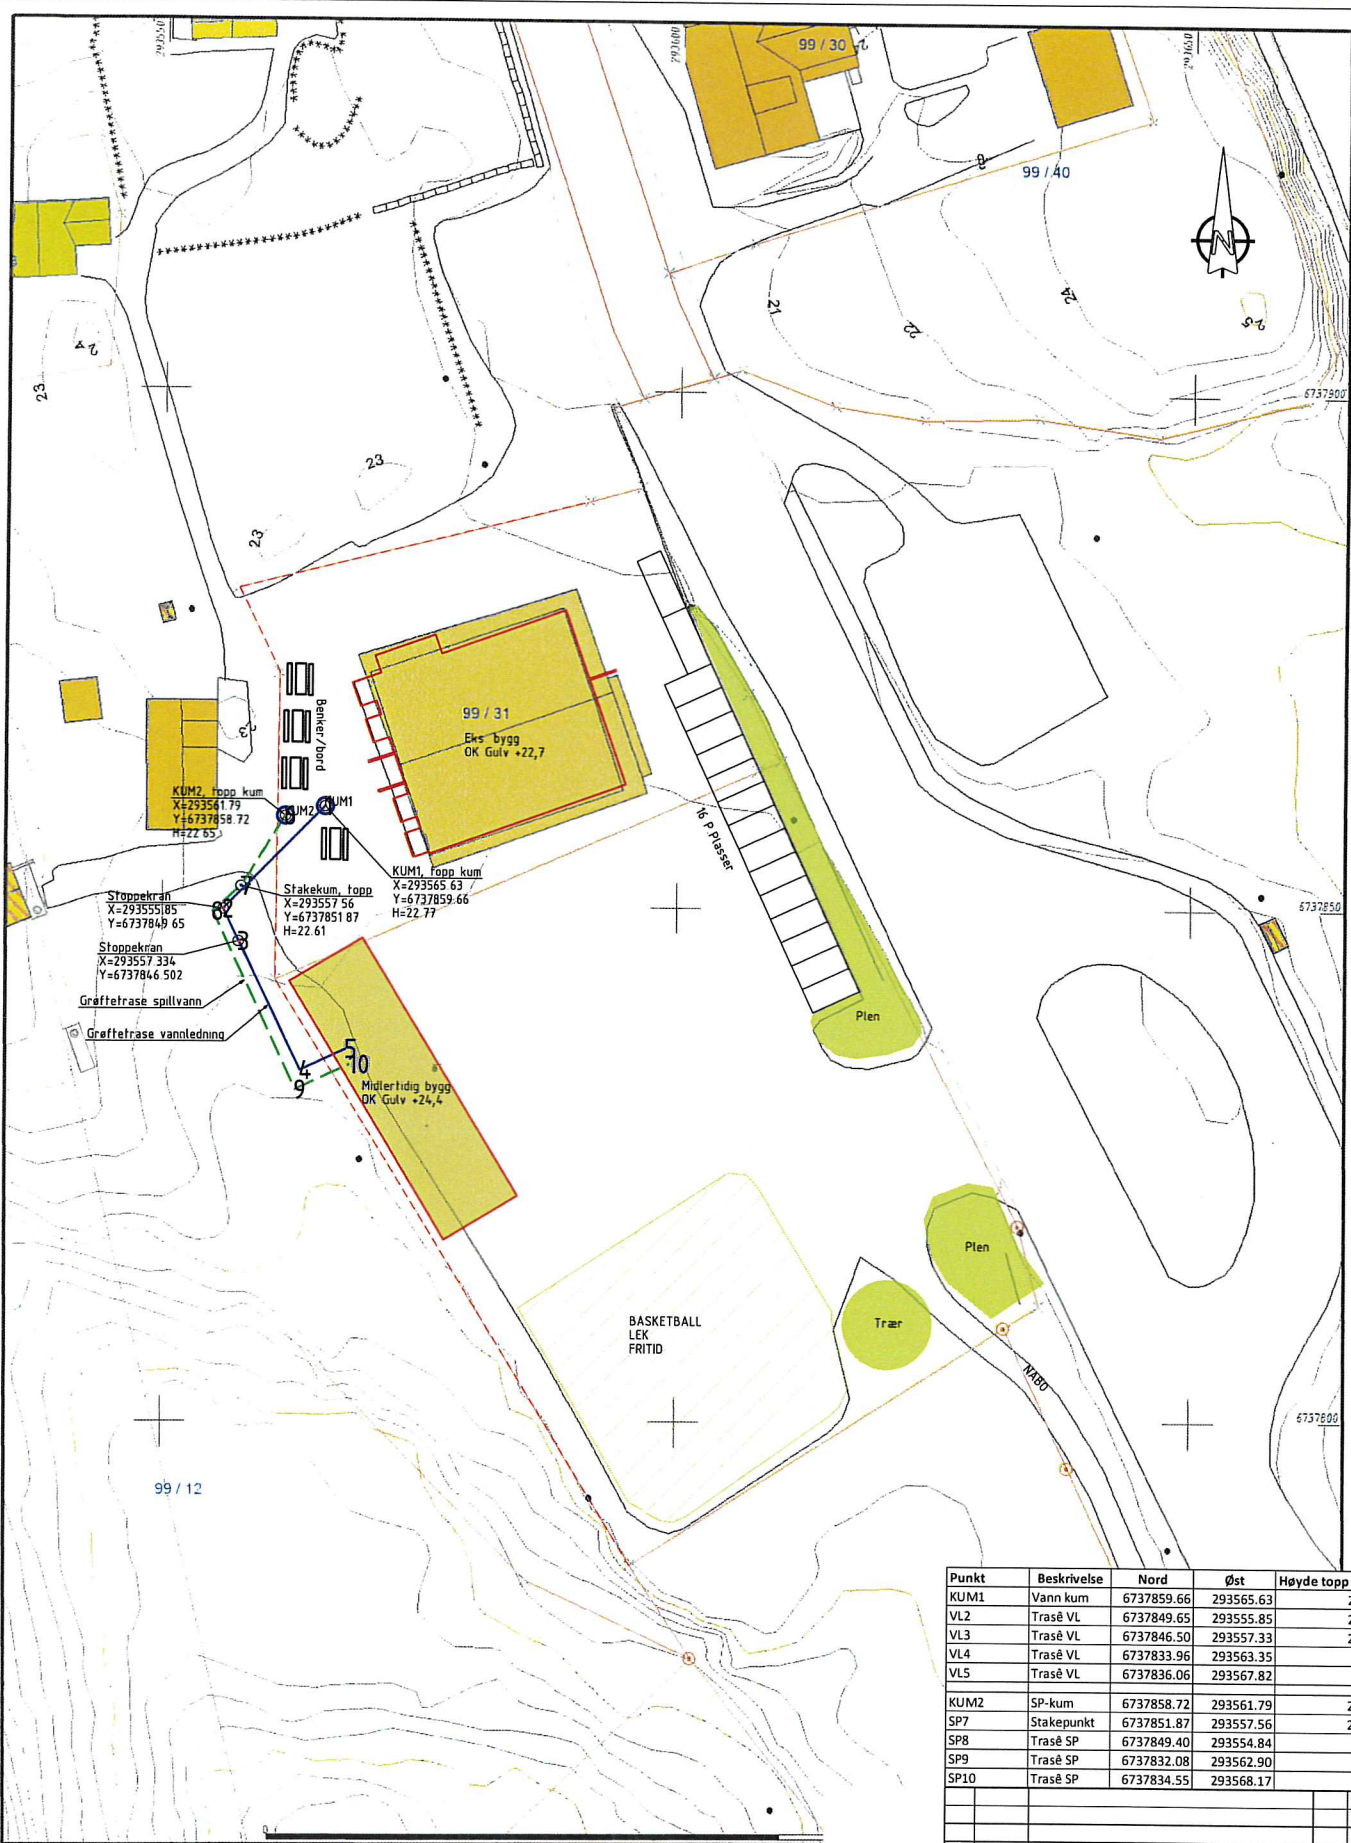

KUM2, topp kum
 X=293561.79
 Y=6737858.72
 H=22.65

Støppekran
 X=293555.85

Støppekran
 X=293557.334
 Y=6737846.502

Grøftetråse spillvann
 Grøftetråse vannledning

 X=293557.56
 Y=6737851.87
 H=22.61

KUM1, topp kum
 X=293565.63
 Y=6737859.66
 H=22.77

- Målte Grenser: Bustad m. leilighet
- Regulerte Grenser: Våningshus
- Udefinert grense: Store bustader
- Tetningsmåte grense: Hytte-feriehus
- Konstruert grensepunkt: Garasje utvass
- Bolig: Industri lager

Beliggenhet og høyder må oppfattes som orienterende

Punkt	Beskrivelse	Nord	Øst	Høyde topp kum
KUM1	Vann kum	6737859.66	293565.63	22.77
VL2	Trasé VL	6737849.65	293555.85	22.92
VL3	Trasé VL	6737846.50	293557.33	22.80
VL4	Trasé VL	6737833.96	293563.35	
VL5	Trasé VL	6737836.06	293567.82	
KUM2	SP-kum	6737858.72	293561.79	22.65
SP8	Trasé SP	6737849.40	293554.84	
SP9	Trasé SP	6737832.08	293562.90	
SP10	Trasé SP	6737834.55	293568.17	

JHR AS

SITUASJONSPLAN INNMÅLT VA-ANLEGG

GNR 99/ BNR 27, 31 M FLERE, LINDÅS KOM

Dato: 15.03.16
 Utarbeidet av: GOB
 Godkjent av: VP
 Skala: 1:500, A3
 Prosjektnummer: 2216010
 Rev. 002

ANKO
 ANKONAS DR. KOMPETANSER
 Fjøsangerv 50C - 5059 Bergen
 Tlf. 5538 7870 Fax 5538 7871
 bergen anko.no - www anko.no