


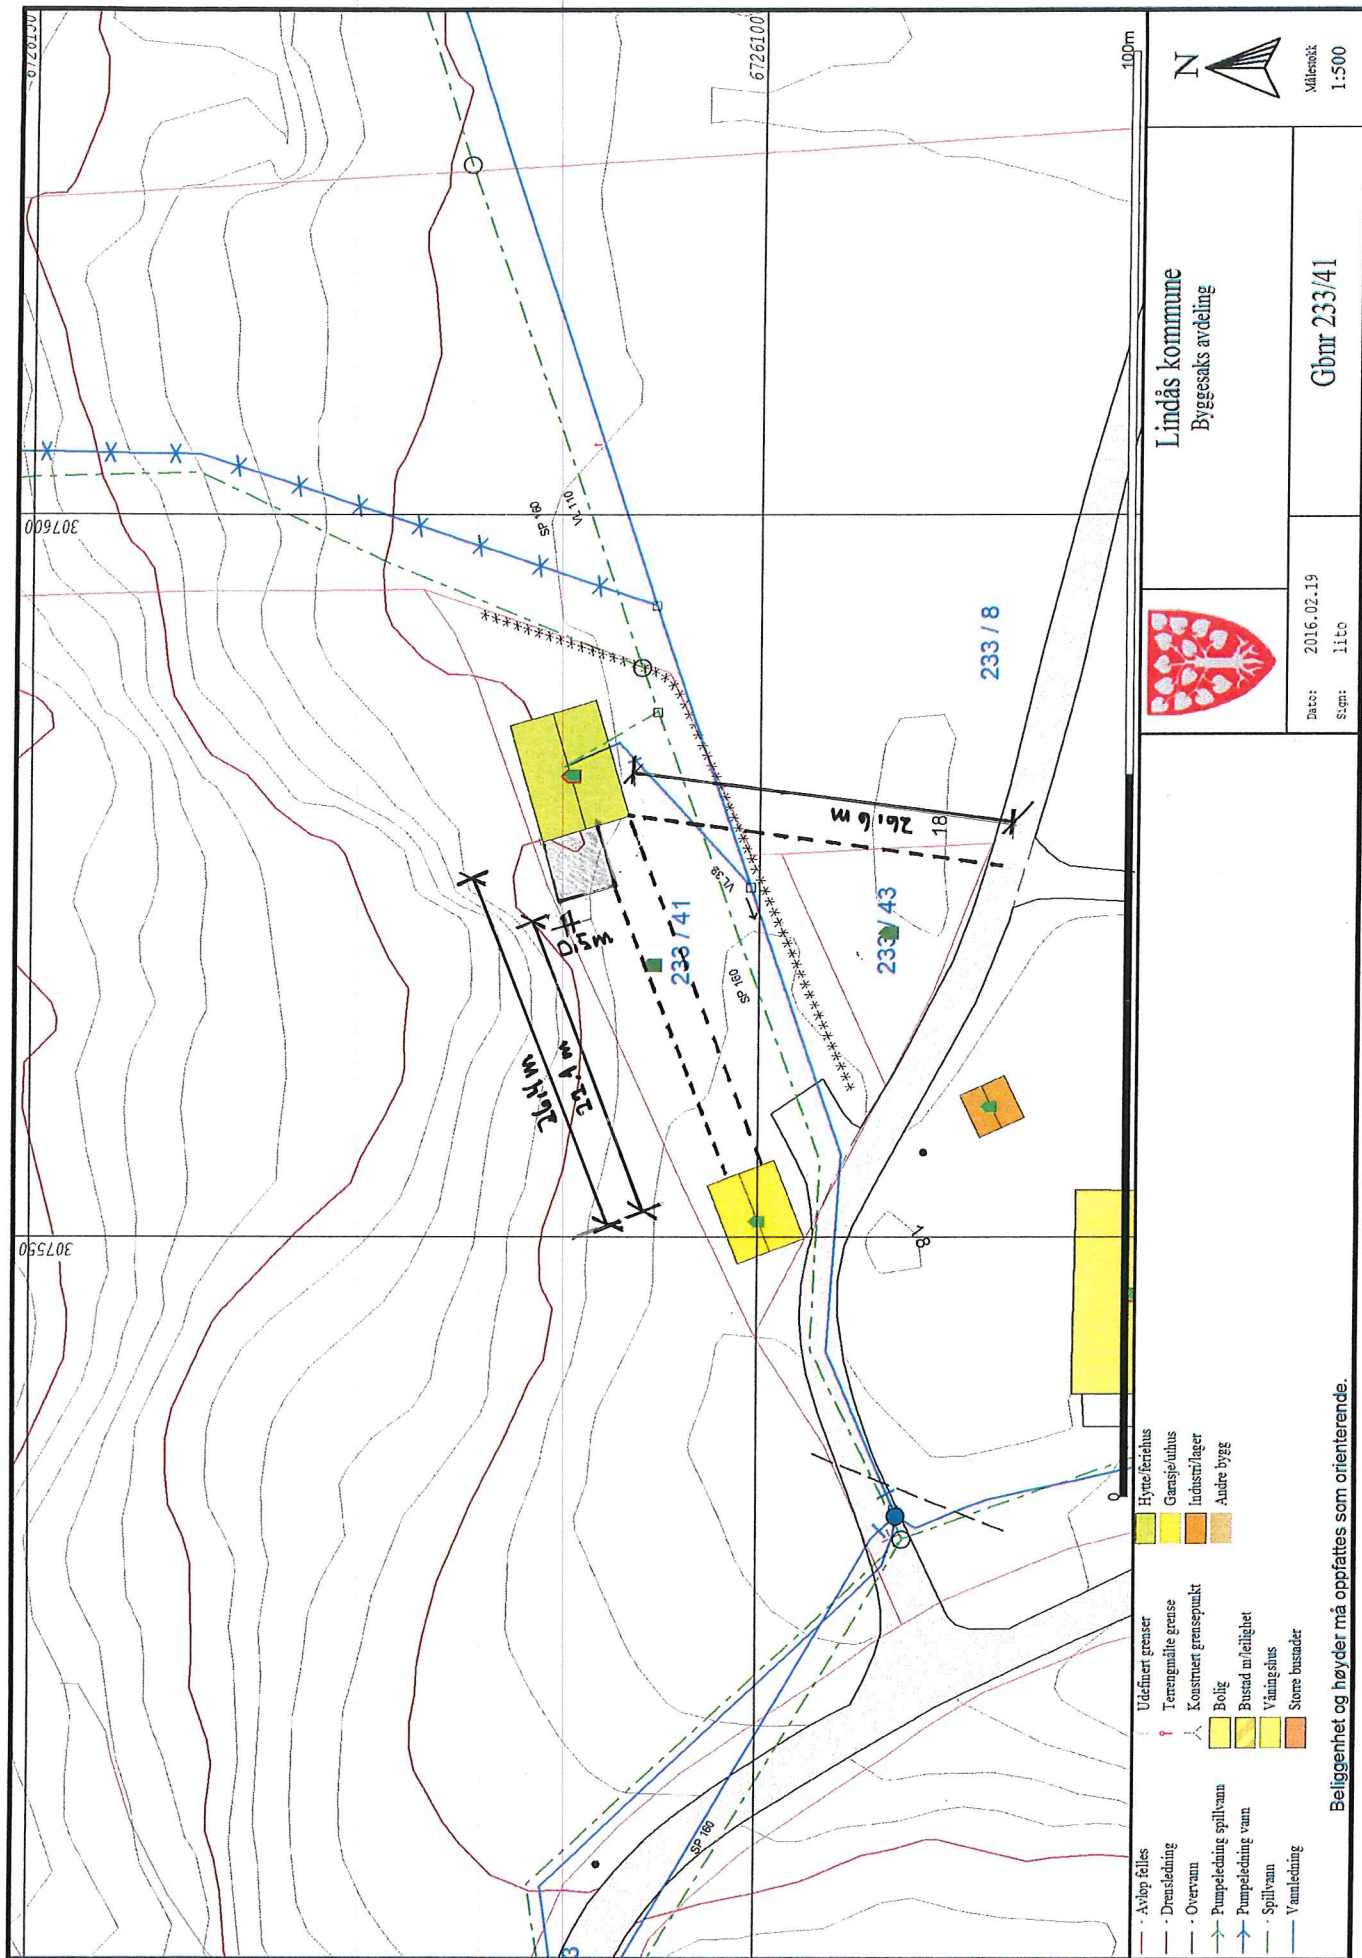

Lindås kommune
Byggesaks avdeling



Date: 2016.02.19
Sign: lito

Gbnr 233/41

Beliggenhet og høyder må oppfattes som orienterende.