

#### Kort beskrivelse

Skissen viser prinsipiell løsning for etablering av ny slamavskiller før tilknytning til eksisterende utløpsledning. Arrangementet framgår også av plan for VA anlegg, tegning 130300-2A. Nivå spillvannskummer i ankomstveg framgår også av lengdeprofil for VA anlegg tegning 130300-4.

Slamavskilleren etableres ved sammenkopling av tre ulike prefabrikerte tanket av glassfiberarmert plast. Forutsatt type tank 2 stk. type SL203 S og SL163 levert fra Bia Miljø a.s. Tankene skal spesialbestilles for formålet, med nivå innløp og utløp som angitt, med nødvendige tilpasninger.

Tank 1 og -2 skal samlet utgjøre 1 kammer i slamavskilleren. Det skal derfor etableres fordelingskum, K17, med prefabrikert renneseksjon for fordeling av avløpsvann til de to tankene.

Utløp skal være i samme nivå, og skal via samlekum K18 føres til felles innløpsledning til tank nr 3 som skal være inndelt med to kamre, for funksjon som kammer 2 og -3 i slamavskilleren.

Akomstluker i tankene skal føres opp til 15 cm under terrennivå, og det skal settes kum kjegler i betong rundt aksomstluker, slik at disse kan betjenes via kumlok.

Det skal fylles grusmasser mellom aksomstylinder og innervegg kum kjegle.

Lokk på aksomstylinder skal være låst

Det skal være etablert omlopsledning for håndtering av avløsvann direkte til utløp i korte perioder ved drifts og vedlikeholdsoppgaver, tømming, rengjøring m.v.

For styring av avløpsretning etableres kum K16, med rør arrangement for stenging av innløp, åpning av omlopp. Spyleledning for rengjøring av kummer, tanker, m.v. skal etableres i vannverkskum V5, se også arrangementstegning 130300-6.



A	NIVÅ SLAMAVSKILLER SENKET 2M INKL. KUMMER	✓	14.6.11
NR.	ENDRINGER/SAKSBEHANDLING	SIGN.	DATO

## LINDÅS TOMTESELSKAP A.S. Boligfelt Hundvin, trinn 3 ARRANGEMENTSSKISSE VED SLAMAVSKILLER

Ing. Stein Hallgren  
VVA-planlegging as

130300-9

DATO 1.1.-2011

PROJ.L.


MÅL

ca 1:10

TEGN. NR.

## VEG 4

se plantegning 130300-1A

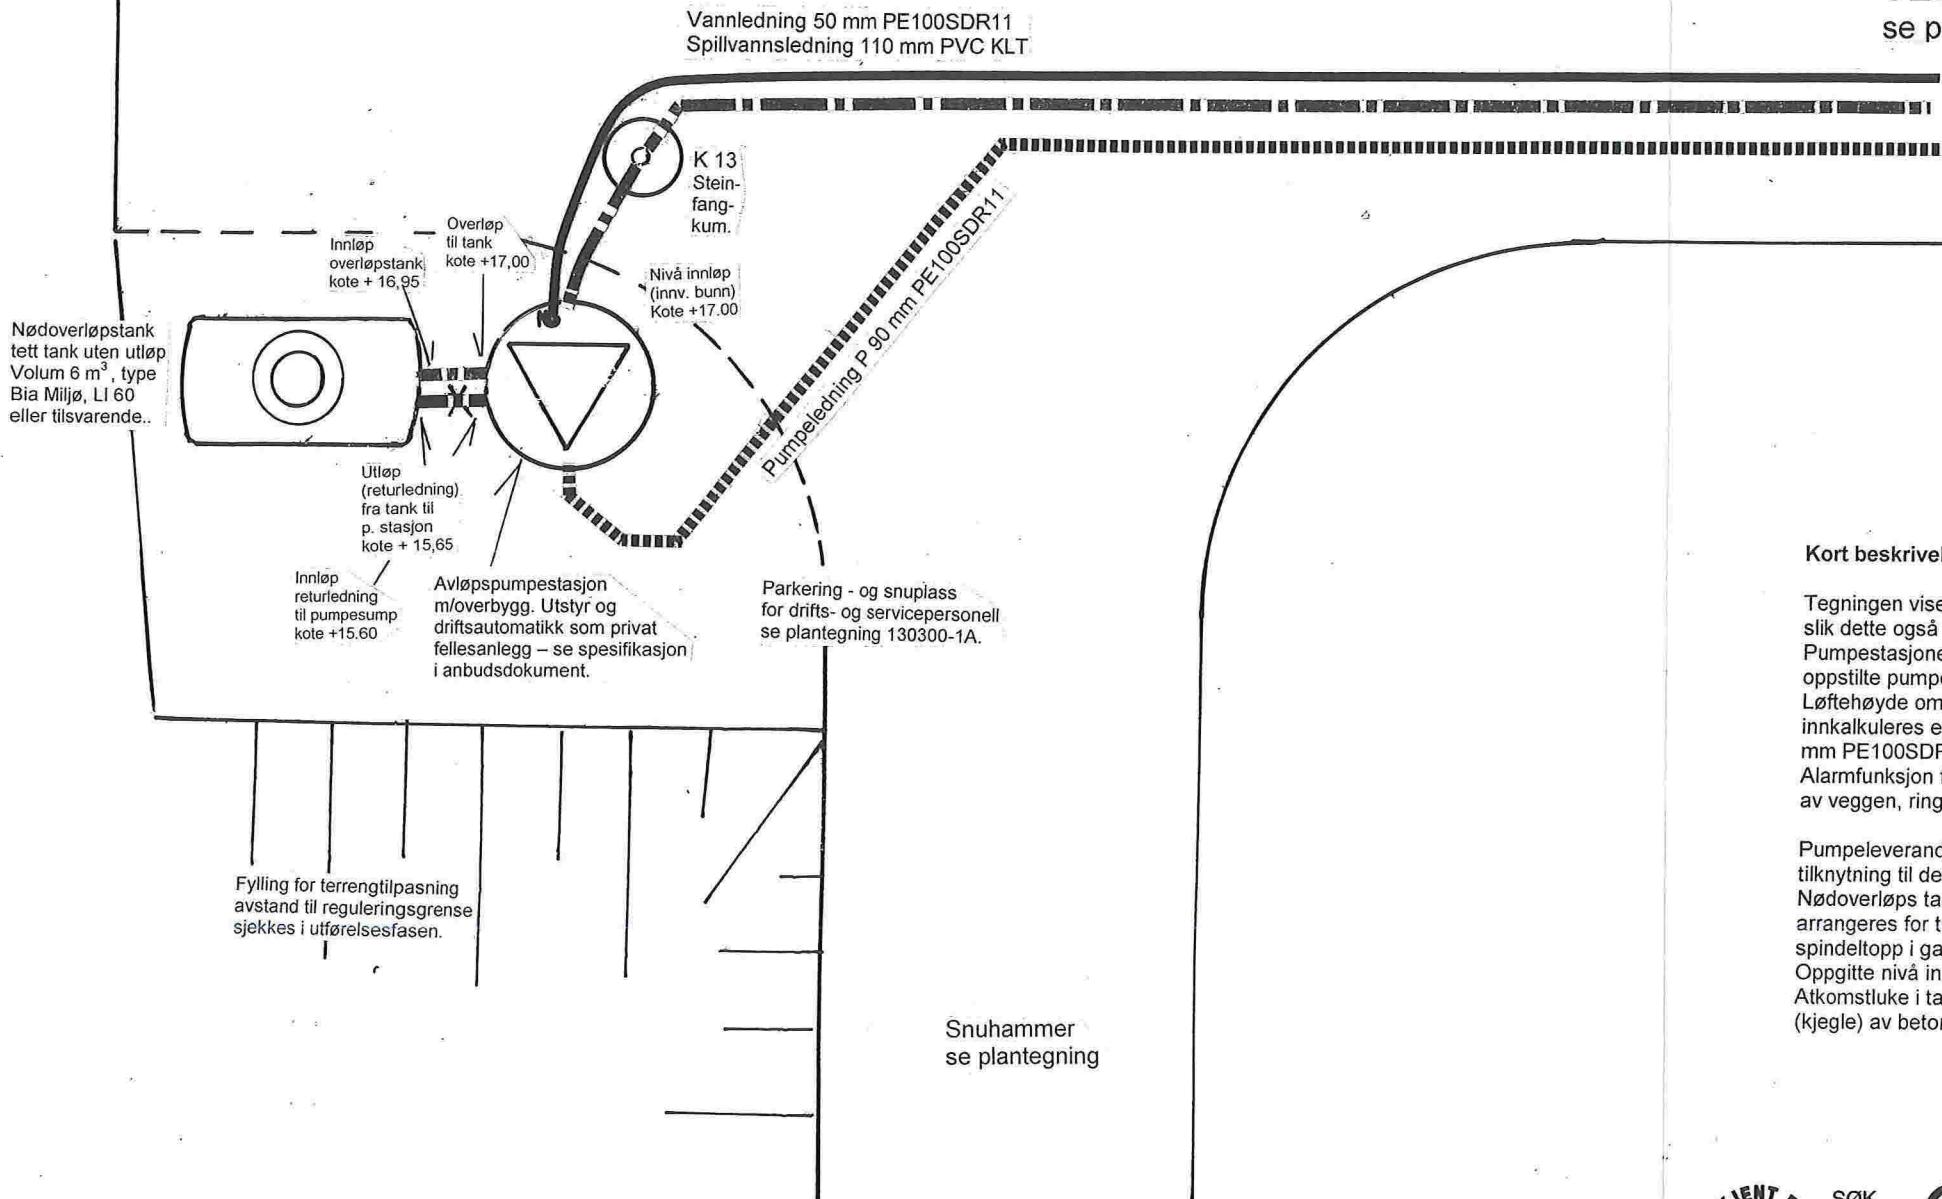

### Kort beskrivelse

Tegningen viser skissemessig plassering av arrangement ved avløppumpestasjon P1 plassert i lavpunkt ved enden av Veg 4-slik dette også framgår av plantegning for VA anlegg i feltet, tegning 130300-2A. Pumpestasjonen skal etableres som privat fellesanlegg, pumpestasjon med lite overbygg. Stasjonen skal leveres med to våtoppstilte pumper som hver for seg skal tilfredsstille krav til pumpekapasitet og løftehøyde. Pumpene skal ha alternerende drift. Løftehøyde om lag 5,5 m, ikke medregnet friksjonstab i ledning, med tilknytning av 4 boenheter (eneboliger). Det skal innkalkuleres en reserve kapasitet på 4 enheter for eventuelle framtidige tilknytninger. Pumpledning er spesifisert som Ø 90 mm PE100SDR11. Alarmfunksjon for driftsfeil skal være ved blinkende kraftig lampe og ringesignal montert på vegg i overbygg. Lampe på utsiden av veggen, ringeklokke på innsiden av veggen. Begge skal aktiveres ved driftsfeil.

Pumpeleverandøren skal i tilknytning til utarbeidning av anbud gjennomføre en trykkstøtsberegning for pumpedrift, og skal i tilknytning til dette også eventuelt foreslå endringer i pumpledningsdimensjon. Nødoverlops tanken skal etableres som en "reservekapasitet" ved eventuell driftsstans. Tanken har innløp i topp og skal arrangeres for tömming til pumpestasjonens pumpesump. Returledning skal ha stengeventil befjent vis spindelforlengelse til spindeltopp i gatehatt i asfaltdekke parkeringsplass, se skisse. Oppgitte nivå innløp/utløp overløpstank må sammenholdes med leverandørens spesifikasjoner og tilpasses stedlige forhold. Atkomstluke i tanken skal føres opp til nivå om lag 20 cm under fastlagt ferdig nivå parkeringsplass, og skal påsettes kumring (kjegle) av betong, og kjøresterk kumlokk.



SØK  
SAM  
PRO  
KPR  
KUT

NR.	ENDRINGER/SAKSBEHANDLING	SIGN.	DATO
			1.1.-2011

LINDÅS TOMTESELSKAP A.S.  
BOLIGFELT HUNDVIN-TRINN 3

DETALJTEGNING ARRANGEMENT  
VED PUMPESTASJON



Ing. Stein Hallgren  
VVA-planlegging as

130300-10