


D1

LINDAS KOMMUNE	
Klassering	241/13
12.12.2013	
Ark.saksn.	2013/3129
Saksn.	LIAMOU
Utdr.	
Tilg.sskode	

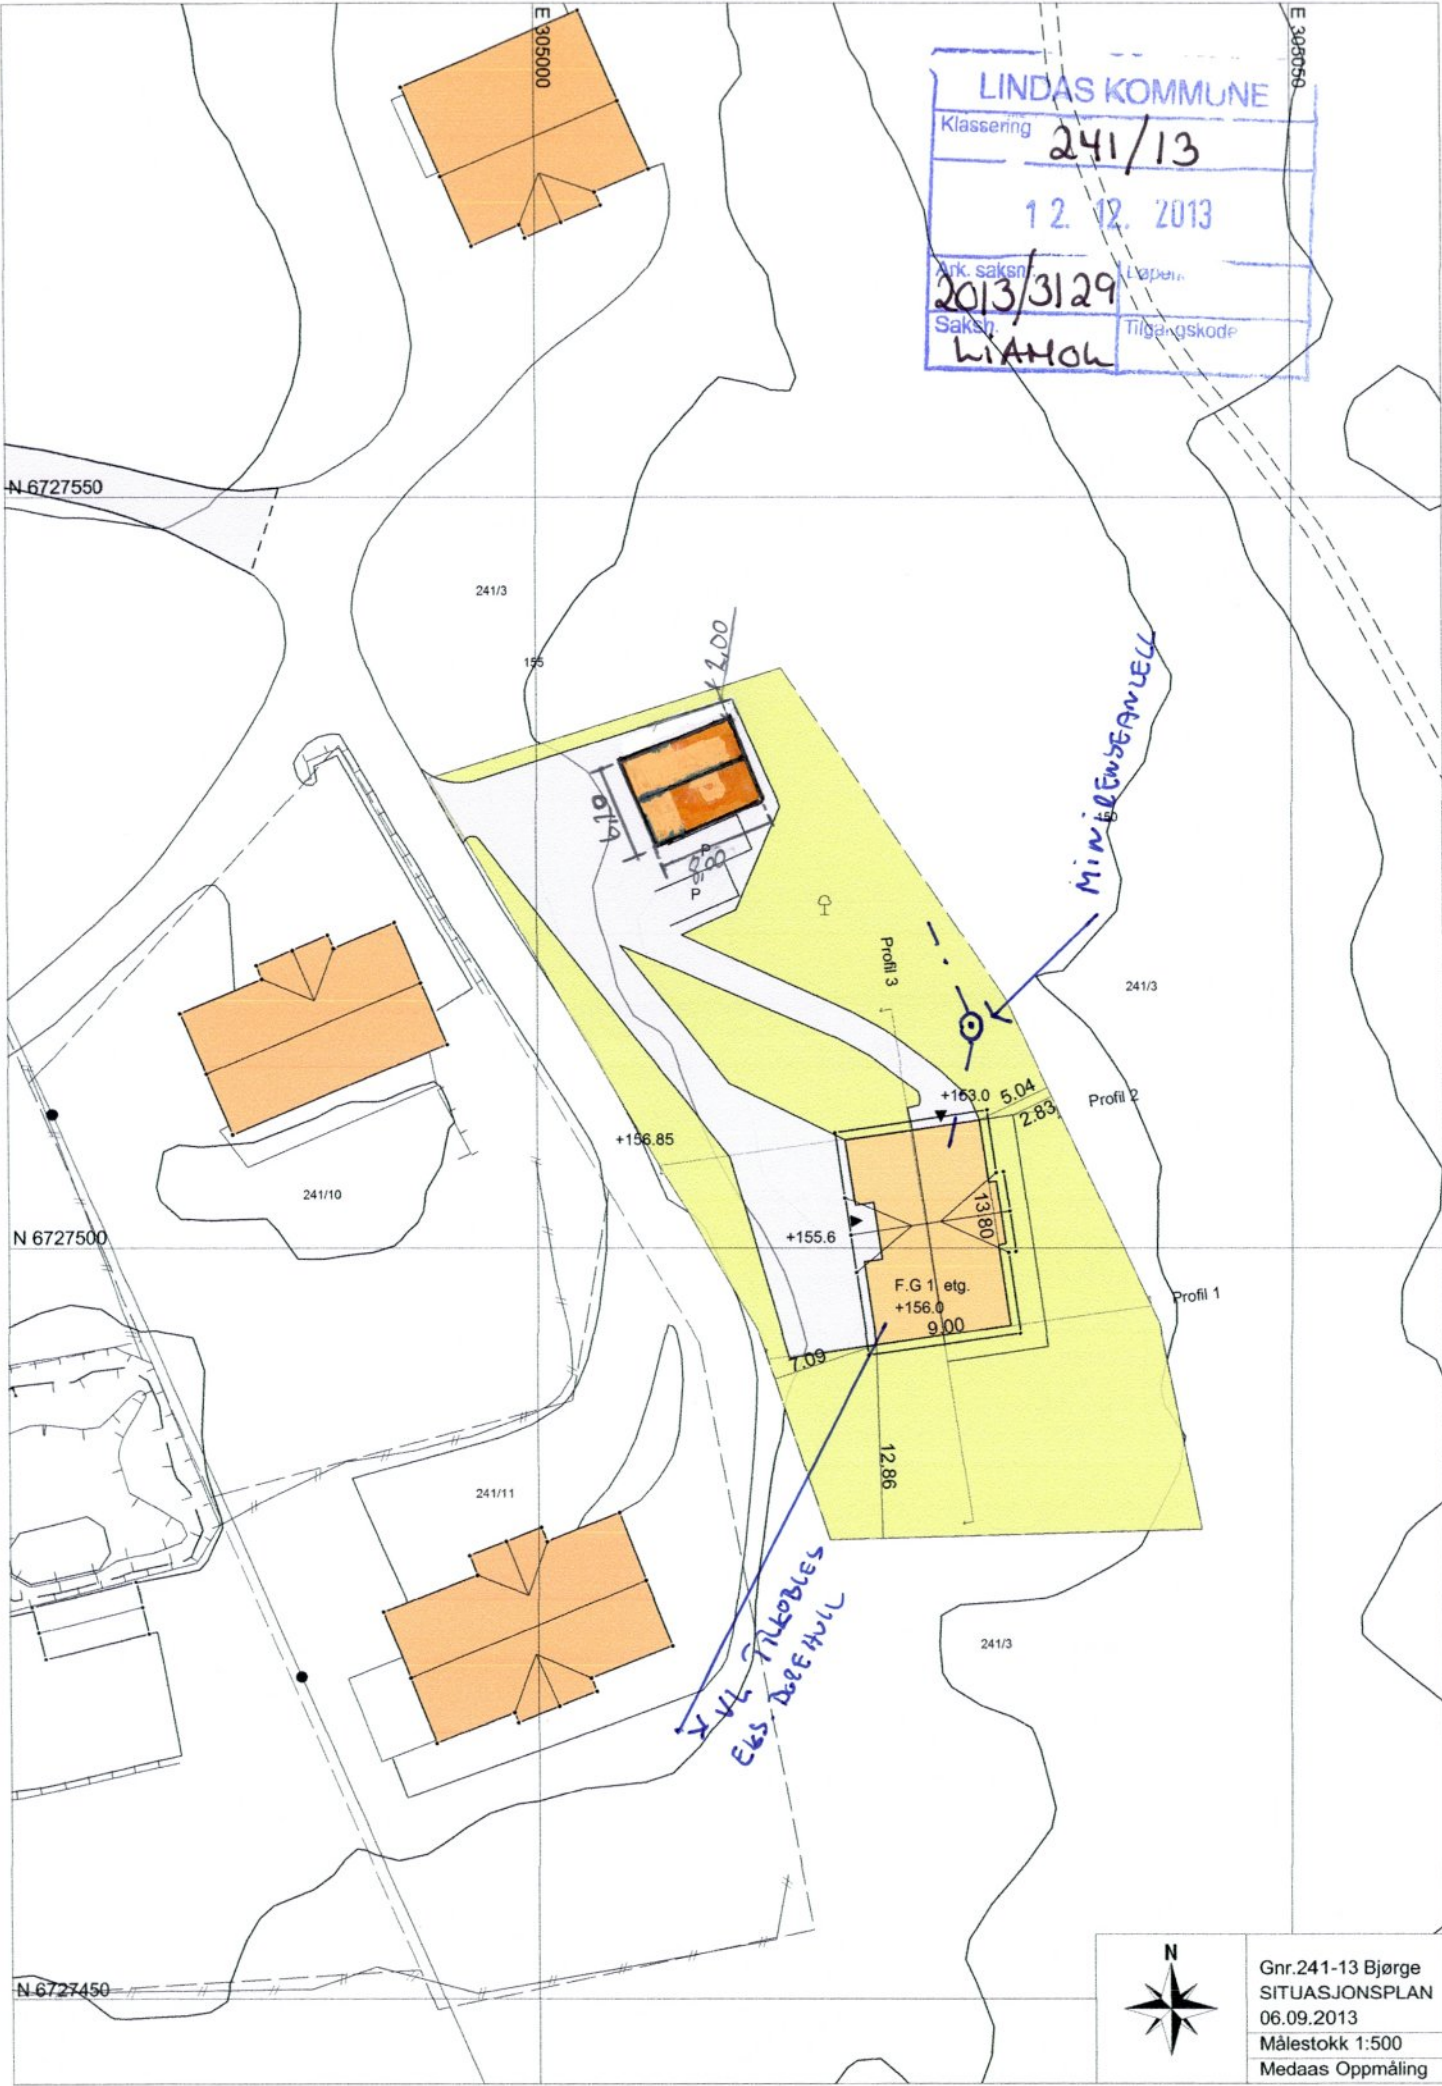

Gnr.241-13 Bjørge
 SITUASJONSPLAN
 06.09.2013
 Målestokk 1:500
 Medaas Oppmåling

