


## Saltnesvika, Lindås

Inndeling av prosjekt:

 

Det foreslås inndeling i 4 ulike prosjekt/byggesaker:

1. Naust/kulturverkstad (nytt)
2. Parkering for brukarar av området (endra plassering i høve til KDP)
3. Restaurering/oppbygging/fornye
  - a. Løe
  - b. Garasje
  - c. Stall
  - d. Våningshus
4. Naust (nytt)